

(分 筆 前) 確定面積平面圖 S=100 測量士 ブロツク番号 この図面等は、土地区画整理事業に関する参考資料として提供しています。 〇図面等は換地処分時のものであり、現在の状況とは異なる場合があります。 〇図面等によって、境界等が確定されるものではありません。 甲 Z0~b 43.81 49.08 ハハハハハ 56.83 20.29 27.95

新地名 丁目 年 月 H

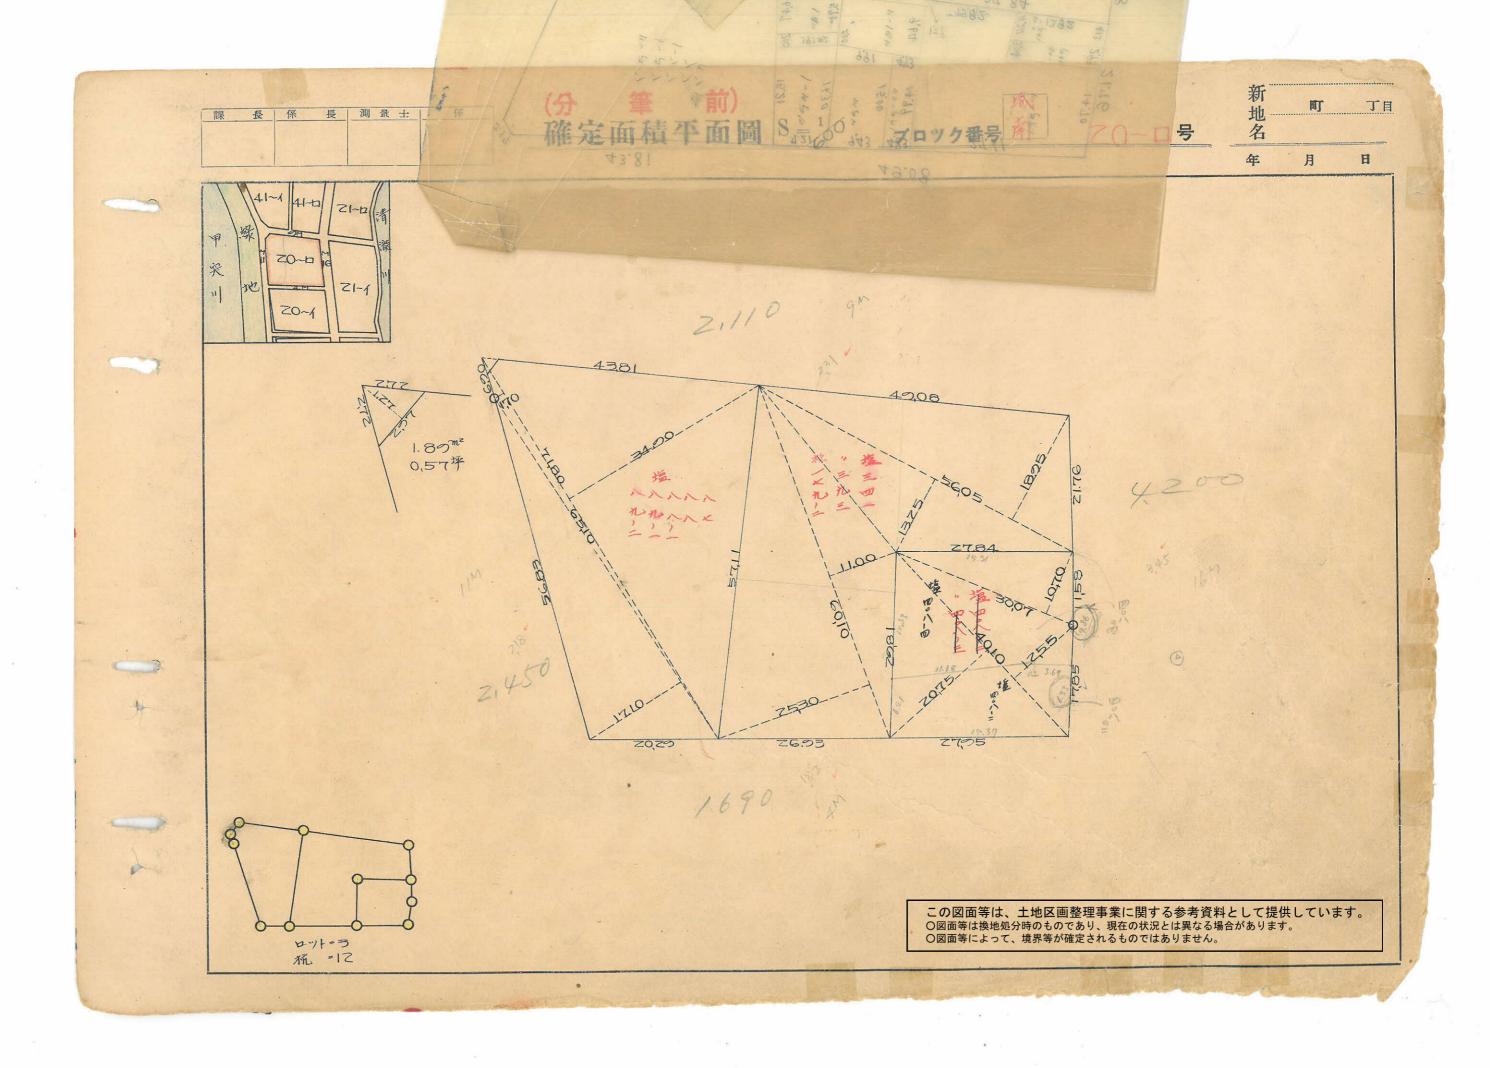

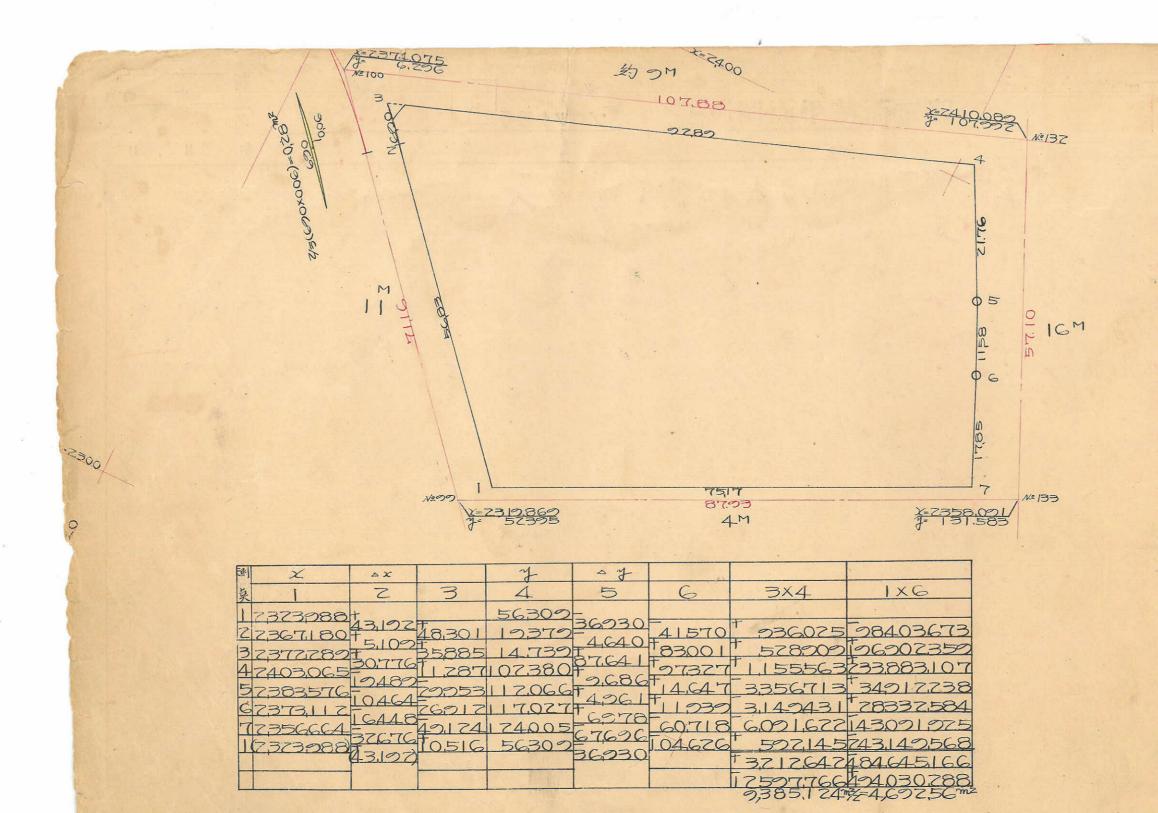

か計面積 4.692.56-0.28=4,692.28=(x0.3025=1.419.41)=1.419.40 剪除面積 0,57)= 0,57" 1.80=(X0,3075= =1,418.83坪 割込面積

この図面等は、土地区画整理事業に関する参考資料として提供しています。 〇図面等は換地処分時のものであり、現在の状況とは異なる場合があります。 〇図面等によって、境界等が確定されるものではありません。