

課長	係長	測量士	係
			

(分筆前)

確定面積平面圖 $S = \frac{1}{600}$

ブロック番号




城南

21-1 号

新地名

町 丁目

昭和27年4月16日

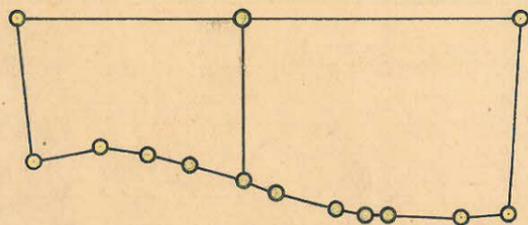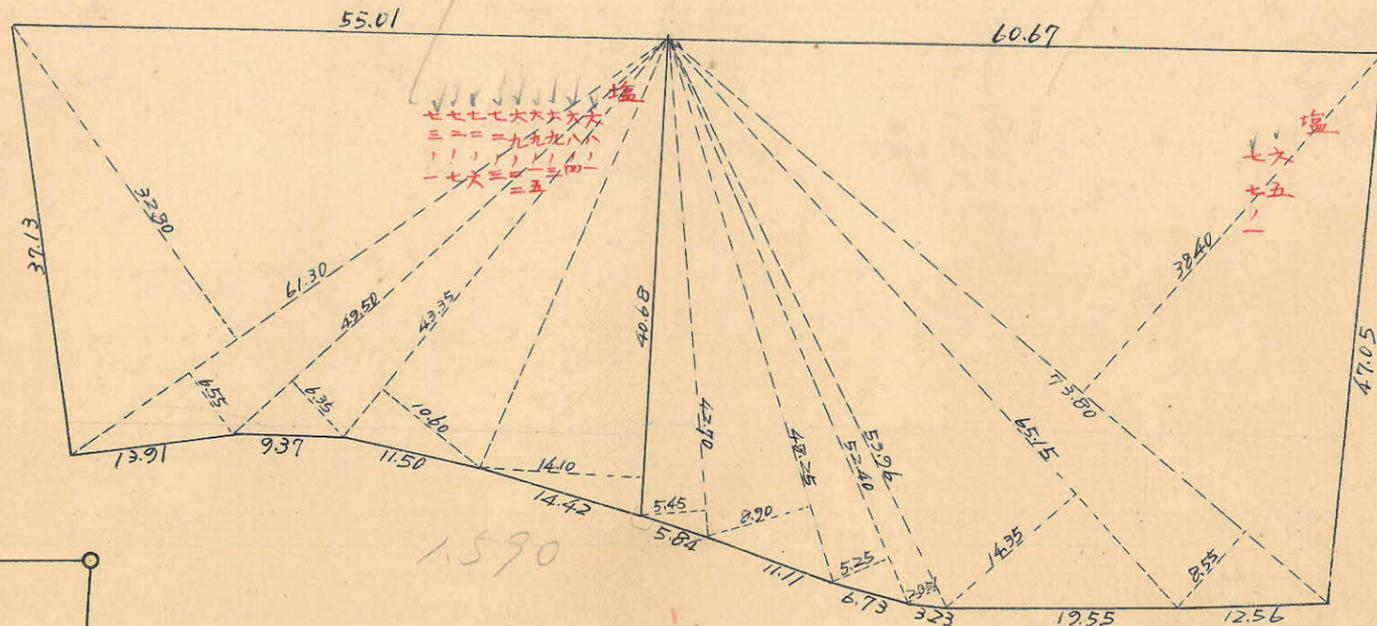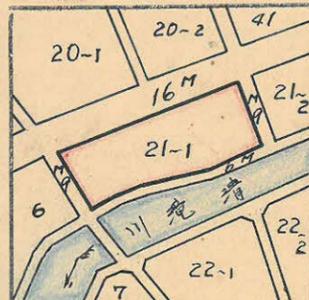

杭14 ロット2

測量士	測量士	測量士	測量士
下	上	下	上

この図面等は、土地区画整理事業に関する参考資料として提供しています。
 ○図面等は換地処分時のものであり、現在の状況とは異なる場合があります。
 ○図面等によって、境界等が確定されるものではありません。

21-子 B
トラバ-精度 $\frac{1}{7000}$


$y=+200$

$x=2300$

NR134
 $x=2290.13P$
 $y=160.600$

16M
NR133
 $x=2350.286$
 $y=137.585$

NR132
 $x=2410.089$
 $y=167.992$

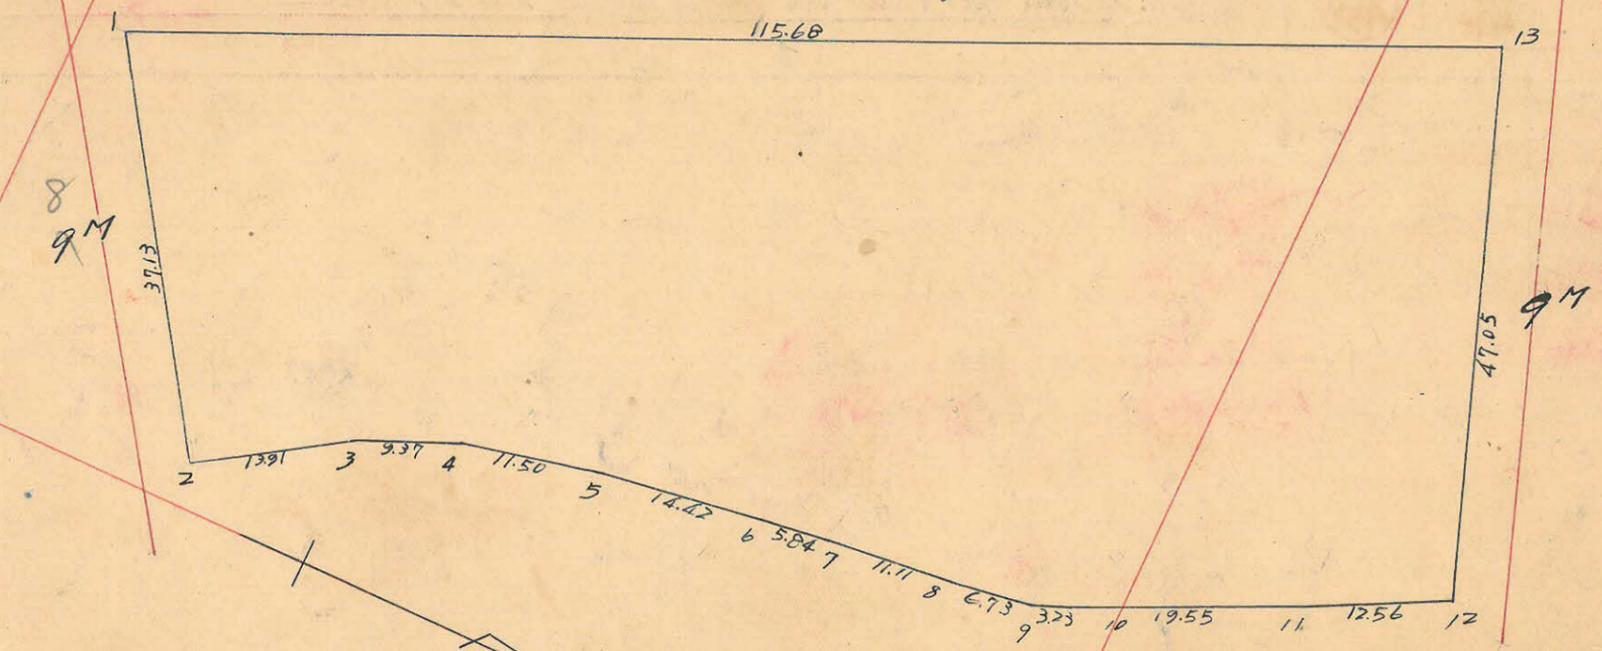

測点	1	2	3	4	5	6	7	8	9	10	11	12	13	1
	x	Δx		y	Δy									
1	2303.322			165.484										
2	2323.697	+20.375	+32.023	196.524	+31.040	+23.444	+6.293	288	+54.476	752				
3	2335.345	+11.648	+20.216	188.928	-7.596	-11.400	+3.819	368	-26.622	933				
4	2343.913	+8.568	+19.777	185.124	-3.804	-6.384	+3.661	197	-14.963	541				
5	2355.122	+11.209	+25.477	182.544	-2.580	-4.687	+4.650	673	-11.038	457				
6	2369.390	+14.268	+20.067	180.437	-2.107	-2.808	+3.620	829	-6.653	247				
7	2375.189	+5.799	+16.857	179.736	-0.701	-1.775	+3.029	810	-4.215	960				
8	2386.247	+11.058	+17.673	178.662	-1.074	-2.327	+3.157	494	-5.552	797				
9	2392.862	+6.615	+9.682	177.409	-1.253	-2.272	+1.719	674	-5.436	582				
10	2395.929	+3.067	+20.780	176.390	-1.019	-9.290	+3.665	384	-22.258	180				
11	2413.642	+17.713	+28.893	168.119	-8.271	-13.999	+4.857	462	-33.788	574				
12	2424.822	+11.180	-4.776	162.391	-5.728	-49.987	-795.579		-121.209	577				
13	2408.866	-15.956	-21.500	118.132	-44.259	+3.023	-14.353	038	+7.450	623				
1	(2303.322)	105.544	-85.169	(165.484)	147.352	+78.392	-14,094.107		+180.562	018				
		+20.375			+31.040		9,250.455		9,250.455	$\frac{m^2}{2} = 4,625.227$				

合計面積 $4,625.23 \text{ m}^2$ ($60.5025 = 1399.13$) = 1.399.12坪
 削除: ; 4,625.23" = 1.399.12坪

$x=2300$

この図面等は、土地区画整理事業に関する参考資料として提供しています。
 ○図面等は換地処分時のものであり、現在の状況とは異なる場合があります。
 ○図面等によって、境界等が確定されるものではありません。