


この図面等は、土地区画整理事業に関する参考資料として提供しています。
 ○図面等は換地処分時のものであり、現在の状況とは異なる場合があります。
 ○図面等によって、境界等が確定されるものではありません。

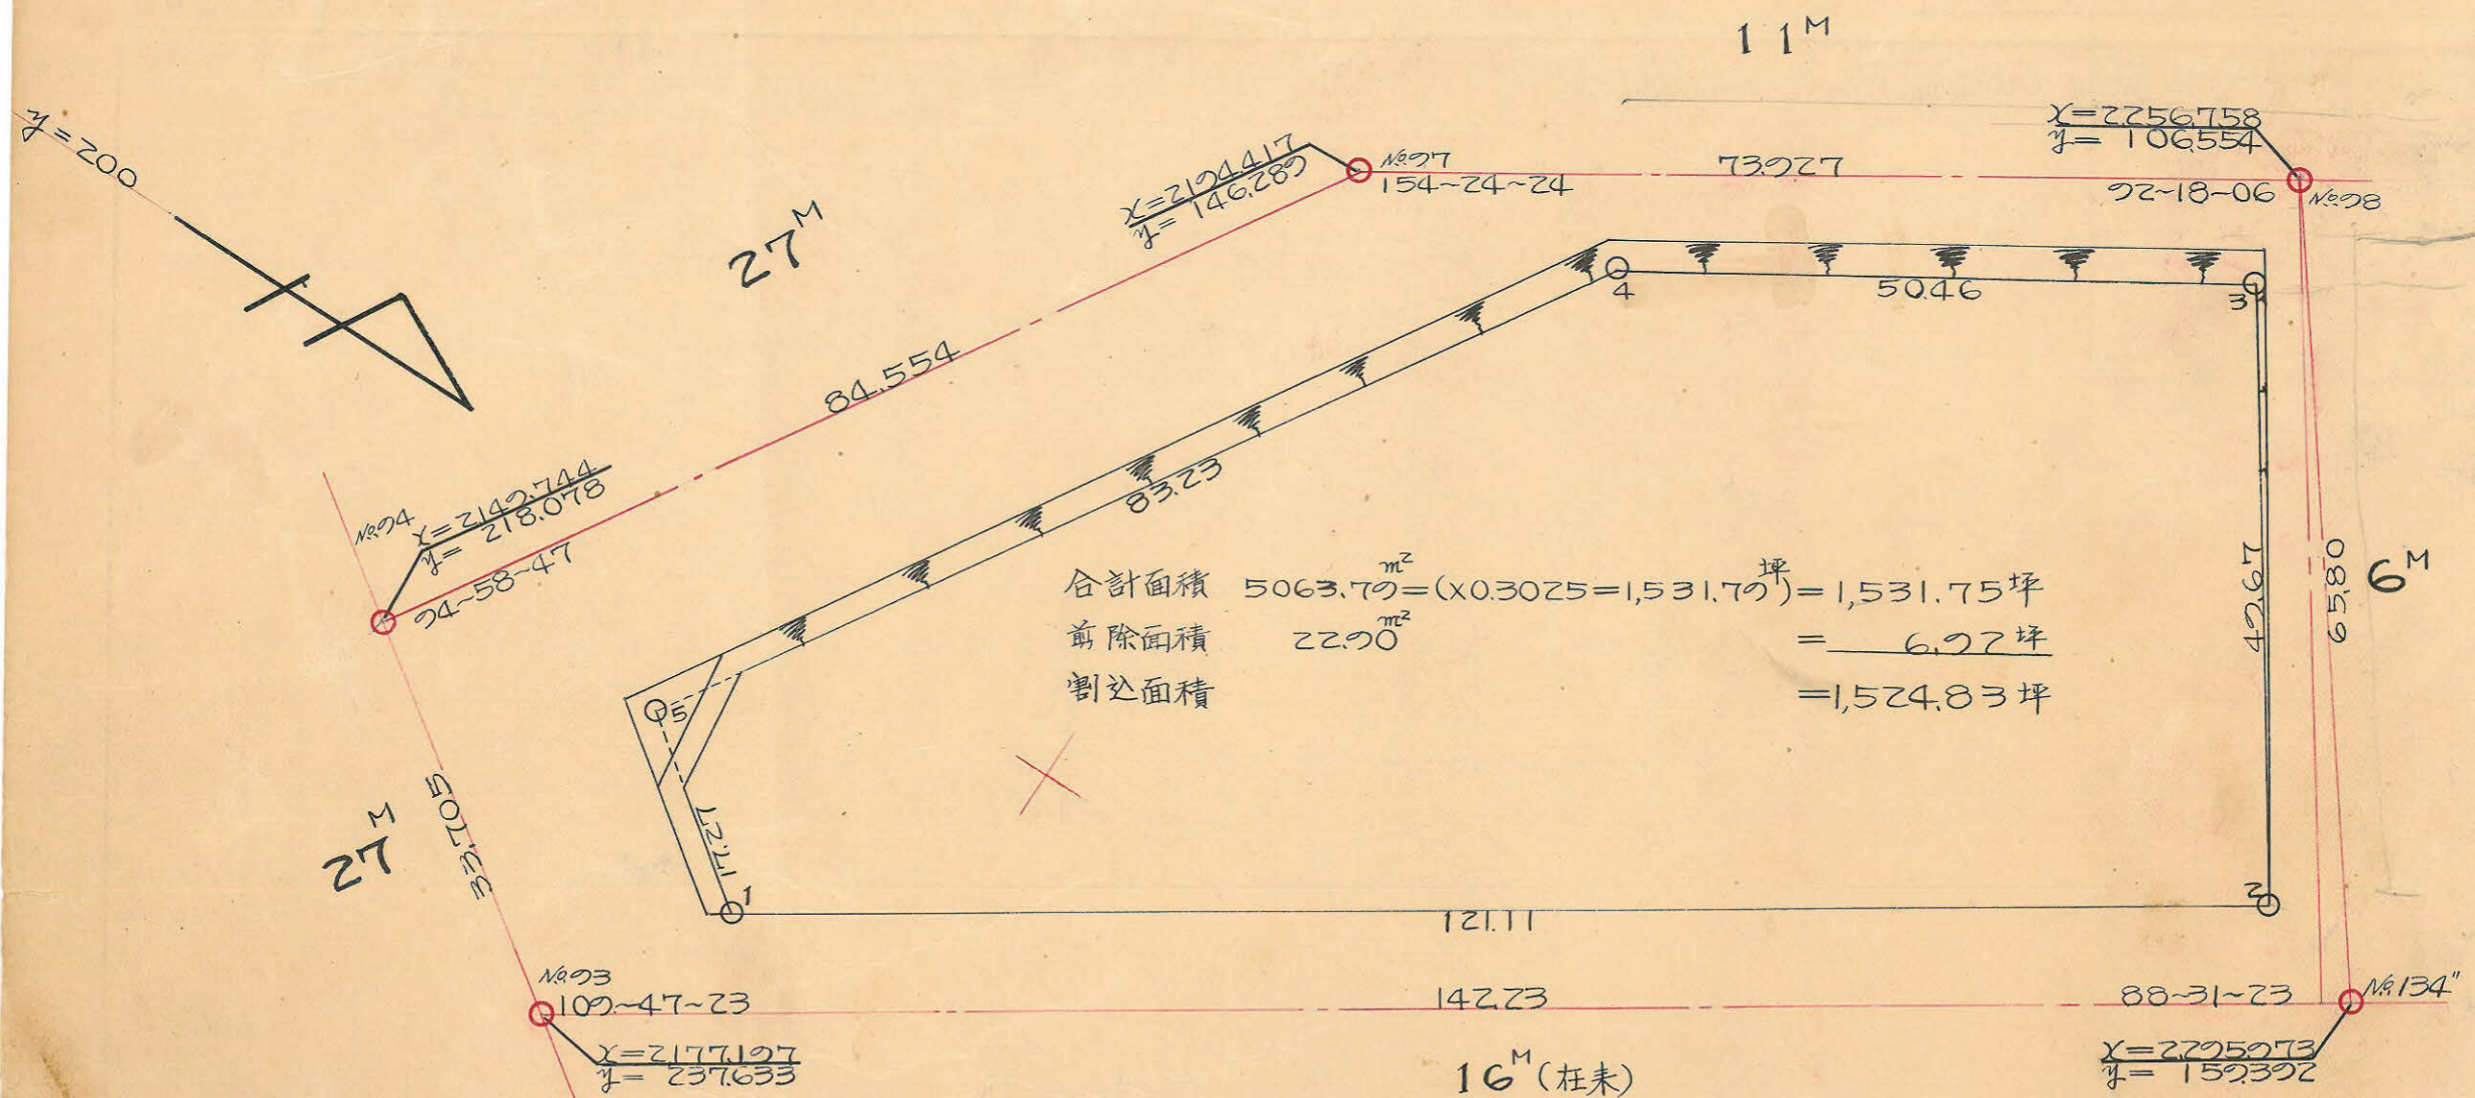

合計面積 $5063.79 \text{ m}^2 = (x0.3025 = 1,531.79) = 1,531.75 \text{ 坪}$
 剪除面積 $22.90 \text{ m}^2 = 6.97 \text{ 坪}$
 割込面積 $= 1,524.83 \text{ 坪}$

順	1	2	3	4	5	6	3x4	1x6
	x	Δ x		y	Δ x			
1	2185.349	+101.185		222.771	-66.556		+11418.535	2458.54995
2	2286.534	-28.090	73.095	156.215	-40.967	107.573	8.186411	32.679.685
3	2258.444	-47.043	71.033	15.248	+26.497	14.470	-12319.625	215.253.646
4	2215.501	-43.071	86.914	141.745	+70.661	27.158	6404.466	175.950.390
5	2171.530	+138.19	30.152	212.406	+10.365	81.026	25.619.556	122.796.946
1	2185.349	+101.185	15.004	222.771	-66.556	56.191		
							37.038.091	401.331.626
							26.910.502	391.204.036
							10.127.589	10.127.590
								5063.79 m ²

27M
E SITE

700

2300