




確定面積平面圖

新地名 町 丁目

課長	係長	測量士	係長

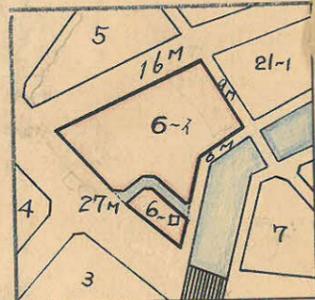


この図面等は、土地区画整理事業に関する参考資料として提供しています。  
 ○図面等は換地処分時のものであり、現在の状況とは異なる場合があります。  
 ○図面等によって、境界等が確定されるものではありません。

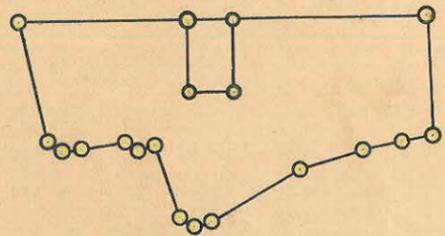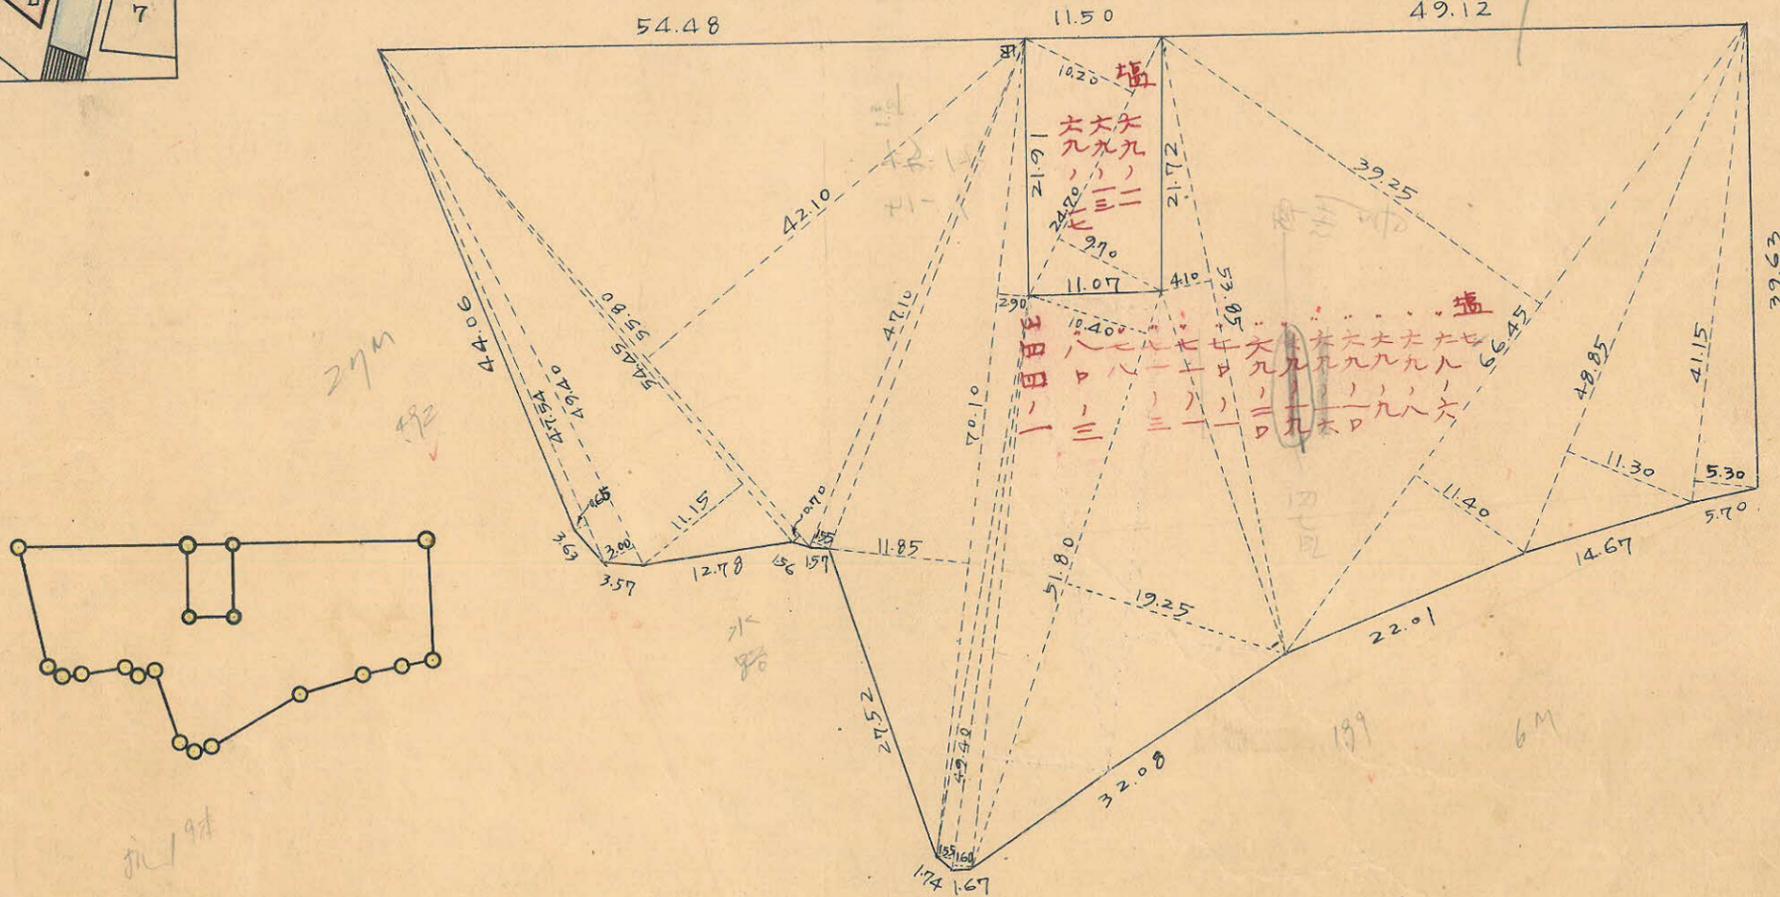

測量士	測量士	測量士	測量士
トラバ	面積計算	検校	校測

この図面等は、土地区画整理事業に関する参考資料として提供しています。  
 ○図面等は換地処分時のものであり、現在の状況とは異なる場合があります。  
 ○図面等によって、境界等が確定されるものではありません。

6B  
 トレーバ-精度 1/1000

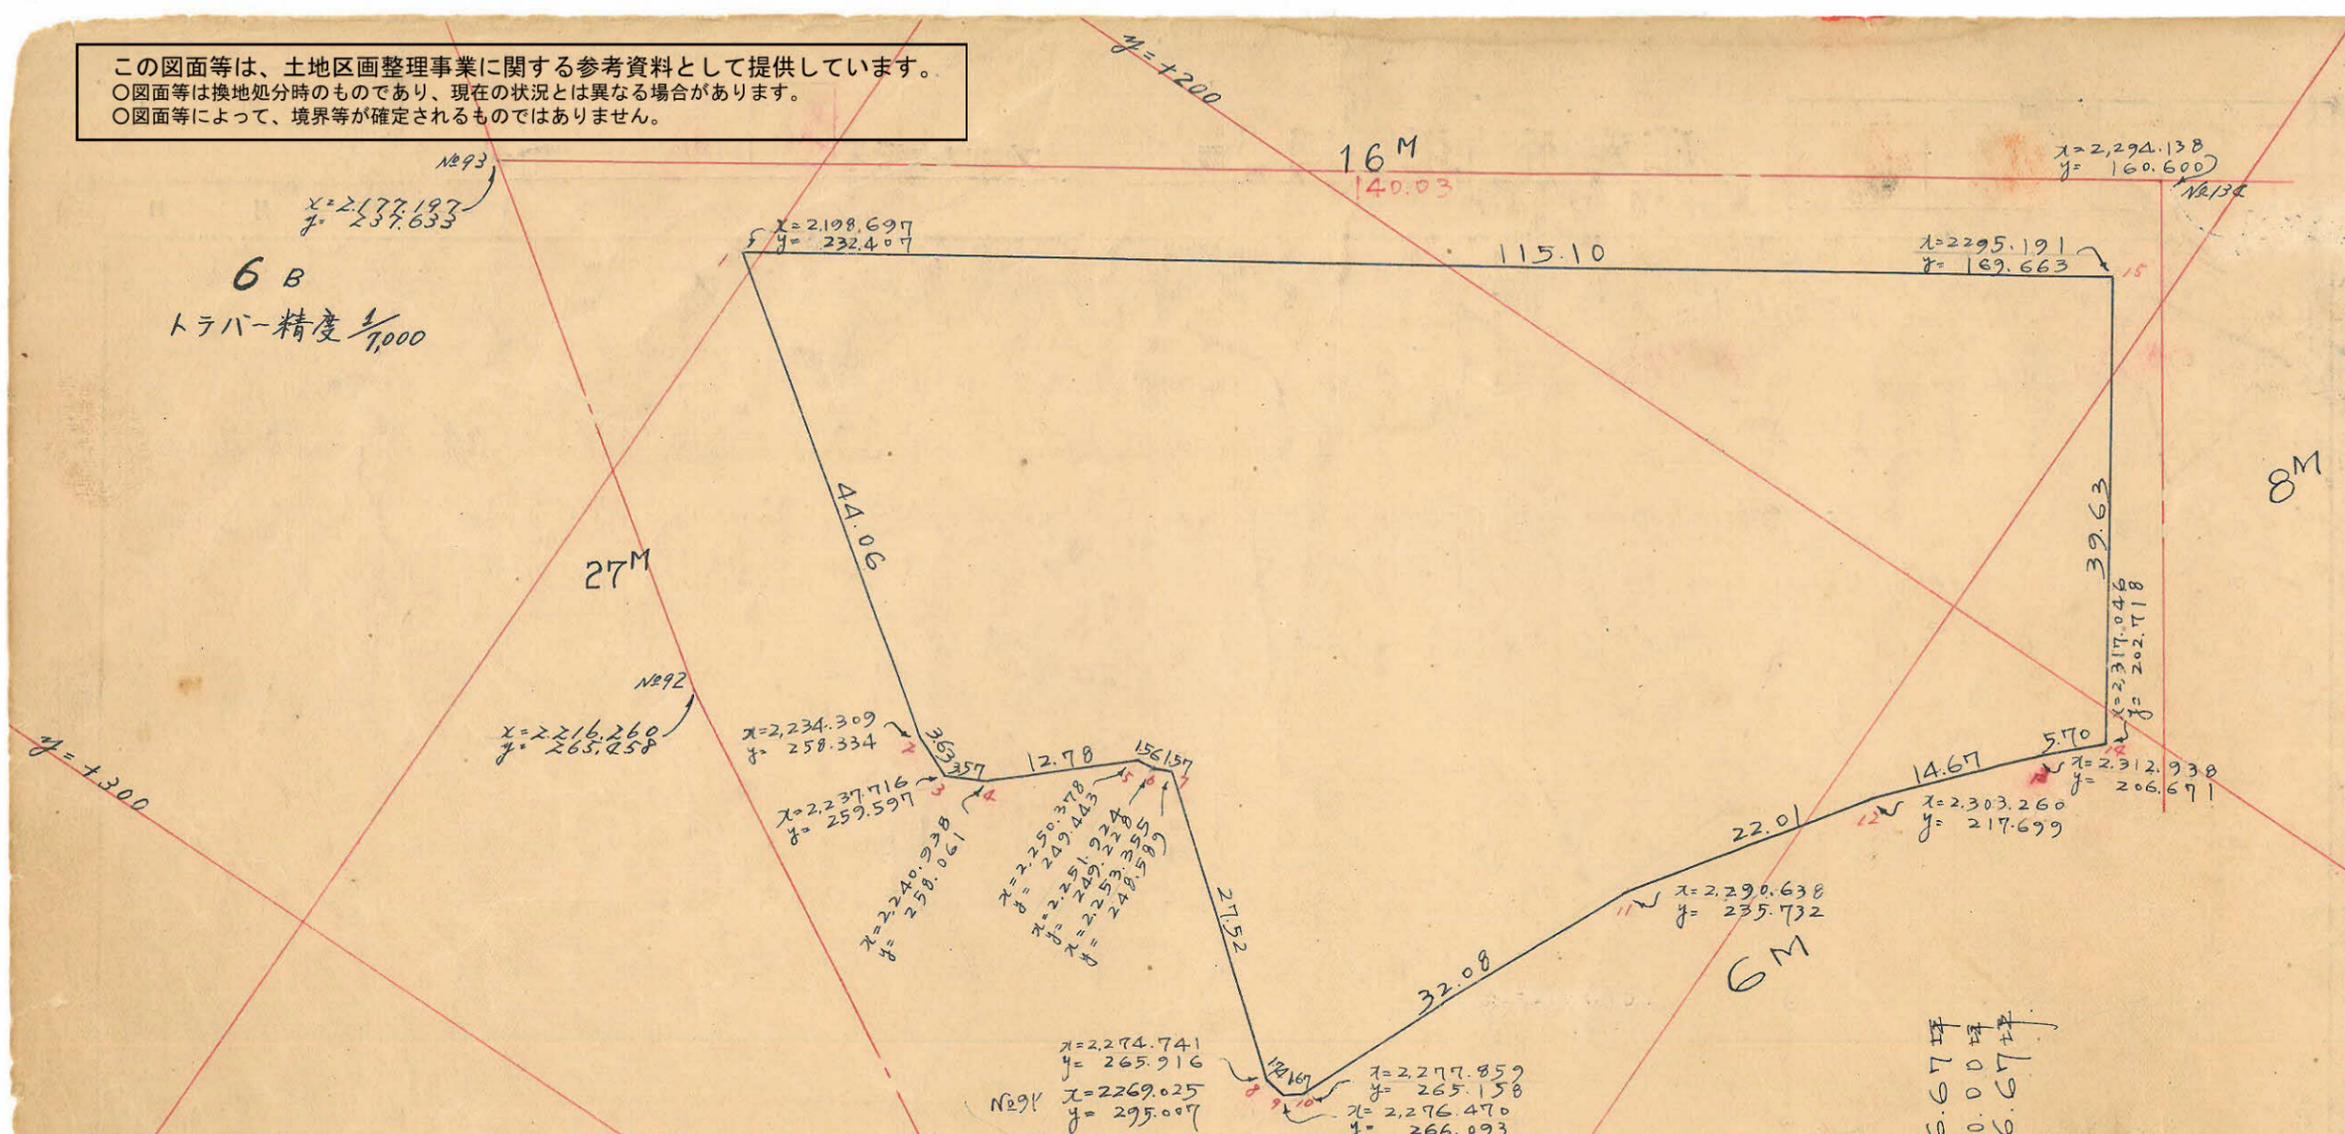

順	1	2	3	4	5	6	(+)	(-)	(+)	(-)
1	2198.697									
2	2234.307	+35.612		232.407	+25.927				60,750.862	
3	2237.716	+3.407	+39.019	258.334	+1.263	+27.190	10.079.934			610.896
4	2240.938	+3.222	+6.629	259.597	-1.536	-0.273	1,720.867			22,754.484
5	2250.378	+9.440	+10.986	249.443	-8.618	-8.833	3,267.568			19,877.589
6	2251.924	+1.546	+2.977	249.228	-0.215	-0.854	741.952			1,923.142
7	2253.355	+1.431	+22.817	248.589	-6.637	+16.688	5,672.056		27,603.988	
8	2274.741	+21.386	+23.115	265.916	+17.927	+17.504	6,146.648		39,817.066	
9	2276.470	+1.722	+3.118	266.093	+0.177	-0.758	829.678			1,725.564
10	2277.857	+1.389	+14.168	265.158	-0.935	-30.261	3,756.757			69,158.097
11	2290.638	+12.779	+25.401	235.732	-29.426	-47.459	5,987.829			108,911.389
12	2303.260	+12.622	+22.300	217.699	-18.033	-29.061	4,854.688			66,935.039
13	2312.938	+9.678	+13.786	206.671	-11.028	-14.981	2,849.166			34,650.124
14	2317.046	+4.108	-17.747	202.718	-3.953	-37.008				87,749.238
15	2295.191	-21.855	-18.349	169.663	-33.055	+29.689	3,597.636			
16	2198.697	-96.494	-60.882	232.407	+62.744	+88.671	20,079.446	68,141.296		
		(35.612)			+25.927		14,149.403	194,960.660		
							48,647.527	37,826.885	40,274.504	412,095.543
							2710,821.042	10,821.039		
							5,410.521	m <sup>2</sup>		

合計面積 5,410.52 m<sup>2</sup> (0.0325 = 1,636.68坪)  
 新陳面積 = 1,636.67坪  
 割込面積 0.00坪  
 割込面積 = 1,636.67坪

x=2300