






課長	係長	測量士	係
			

(分 筆 前)

確定面積平面圖 $S = \frac{1}{300}$

ブロック番号 城南 6-10 号

新地名 _____ 町 _____ 丁目 _____
年 _____ 月 _____ 日

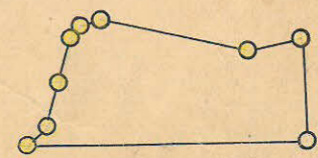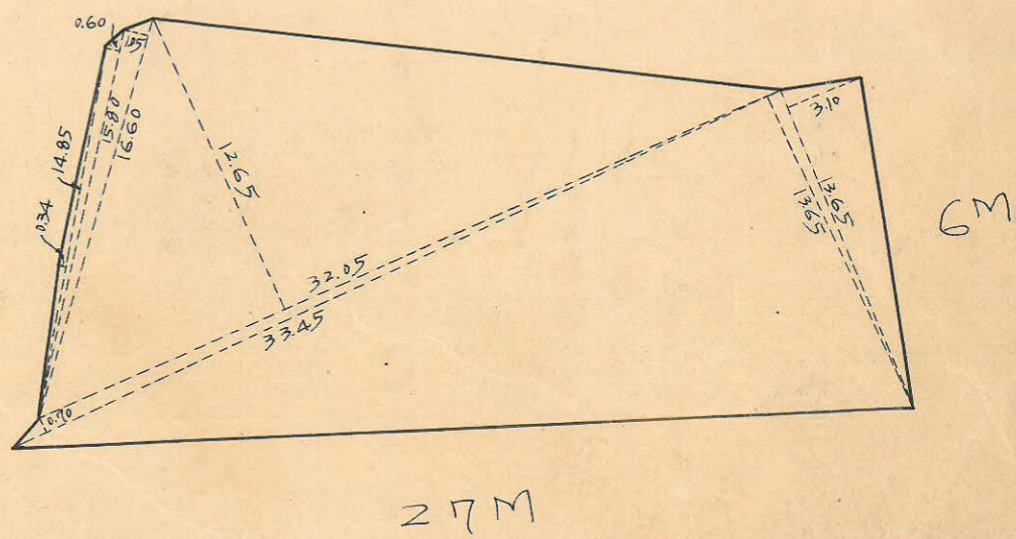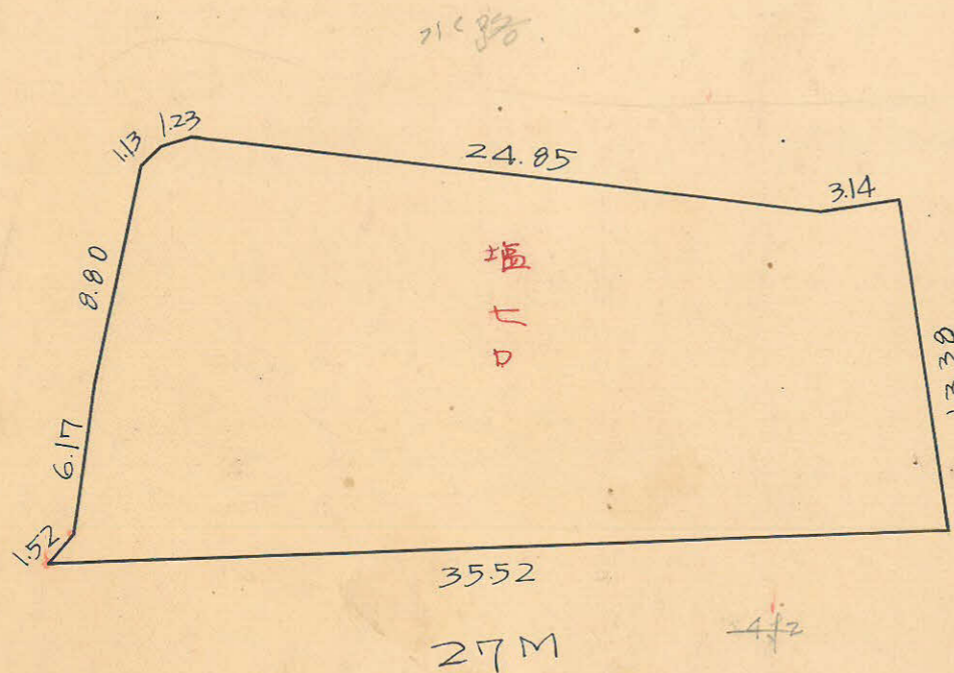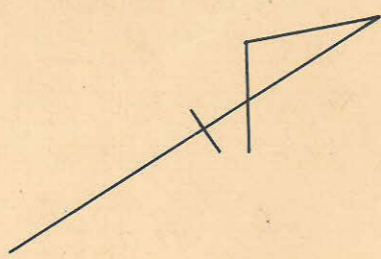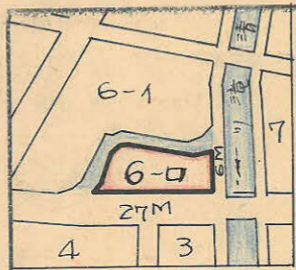


杭 2本
口 1.

この図面等は、土地区画整理事業に関する参考資料として提供しています。
○図面等は換地処分時のものであり、現在の状況とは異なる場合があります。
○図面等によって、境界等が確定されるものではありません。

この図面等は、土地区画整理事業に関する参考資料として提供しています。
 ○図面等は換地処分時のものであり、現在の状況とは異なる場合があります。
 ○図面等によって、境界等が確定されるものではありません。

6-□ Block 精度 $\frac{1}{7000}$
 縮尺 $\frac{1}{300}$

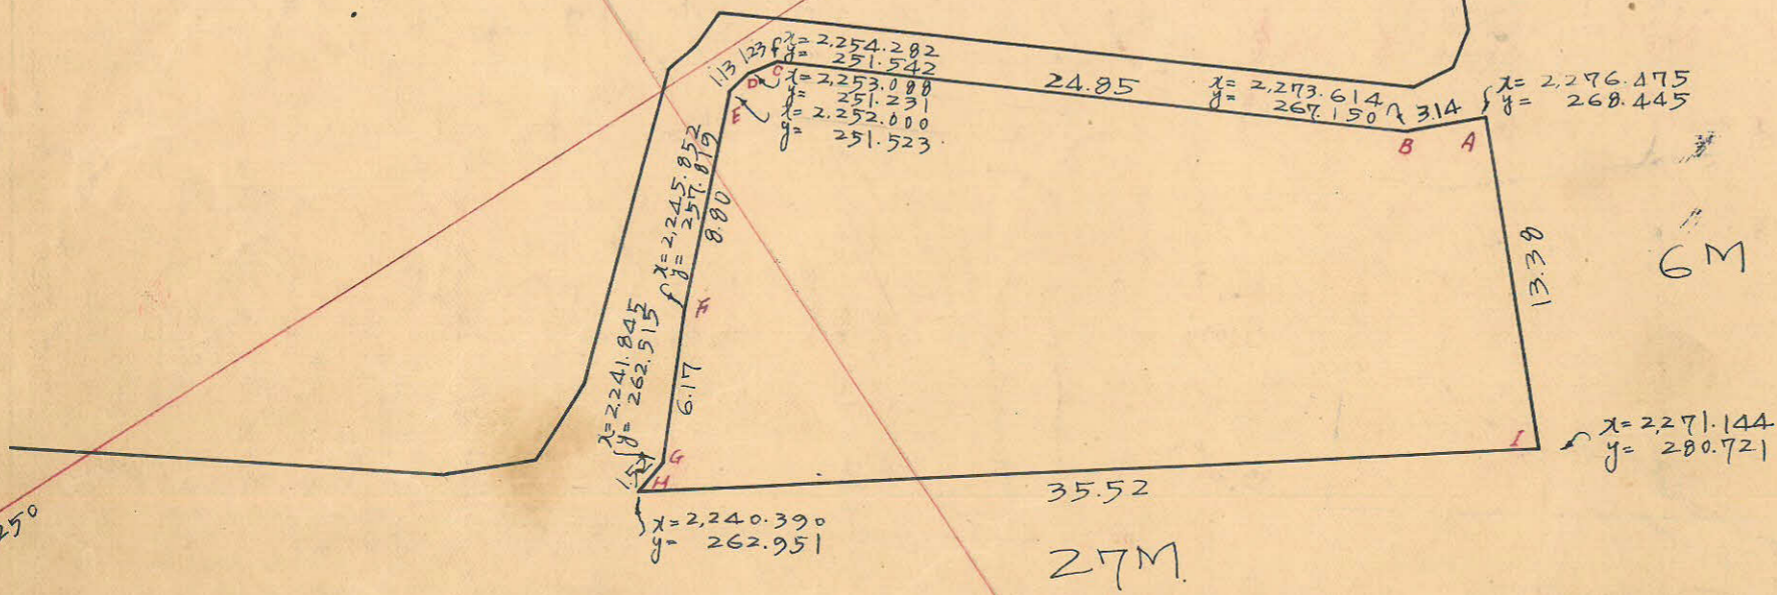

順	1	2	3	4	5	6	(+) 2x4	(-) 1x6	(+) 1x6	(-) 1x6
A	2276.475	-2.861	-22.193	268.445	-1.295	-16.903				38430.897
B	2273.614	-19.332	-20.526	267.150	-15.600	-15.919		5,928.860		35,885.915
C	2254.282	-1.124	-2.282	251.542	-0.311	-0.019		573.309		42,809
D	2253.088	-1.088	-7.236	251.231	+0.292	+6.588		1,820.020	14,836.176	
E	2252.000	-6.148	-10.155	257.819	+6.296	+10.992		2,618.152	24,686.405	
F	2245.852	-4.007	-5.462	262.715	+4.696	+5.132		1,433.857	11,505.149	
G	2241.845	-1.455	+29.299	262.951	+0.436	+8.206	7,704.201		40,788.540	
H	2240.390	+30.754	+36.085	280.721	+17.770	+5.494	10,129.817		12,477.665	
I	2271.144	+5.331	+2.470	268.445	-12.276	-13.571	663.059			30,874.042
J	2276.475	-2.861			-1.295					
							18,497.077	17,537.349	104,293.935	105,253.663
							2) 959.728			959.728
							479.864m ²			

合計面積 479.864m² = 479.86m² (x0.3025 = 145.15坪) = 145.15坪
 削除面積 0.00坪
 割込面積 479.86m² = 145.15坪