
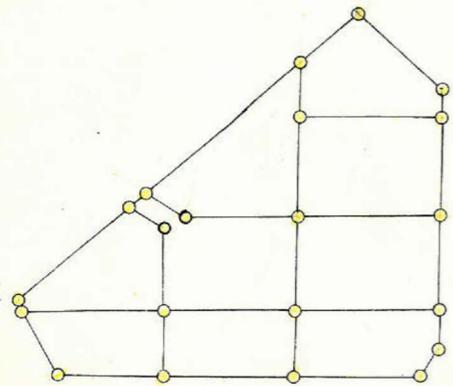
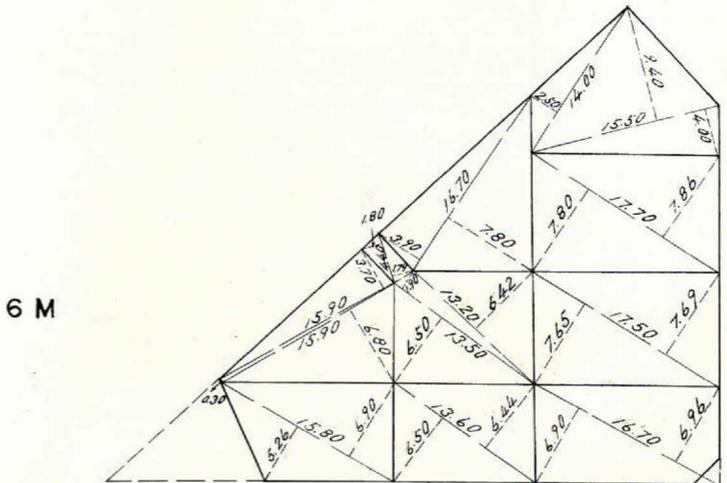
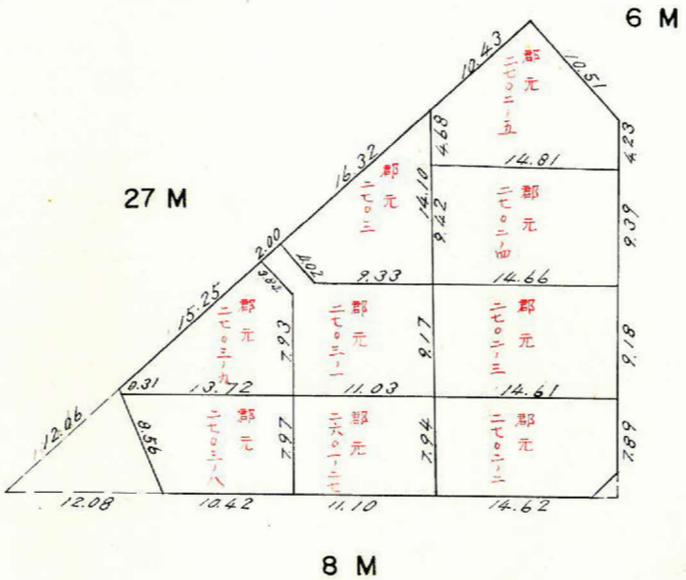


課長	係長	測量士	係



(分 筆 前)  
 確定面積平面図 S =  $\frac{1}{600}$

ブロック番号 宇宿 21-7号

新地名 町 丁目  
 年 月 日


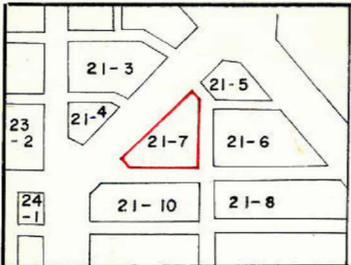


杭 21  
 ロット 9

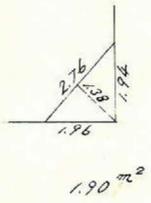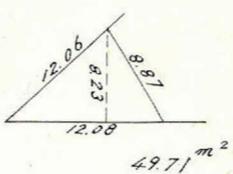

この図面等は、土地区画整理事業に関する参考資料として提供しています。  
 ○図面等は換地処分時のものであり、現在の状況とは異なる場合があります。  
 ○図面等によって、境界等が確定されるものではありません。

この図面等は、土地区画整理事業に関する参考資料として提供しています。  
 ○図面等は換地処分時のものであり、現在の状況とは異なる場合があります。  
 ○図面等によって、境界等が確定されるものではありません。

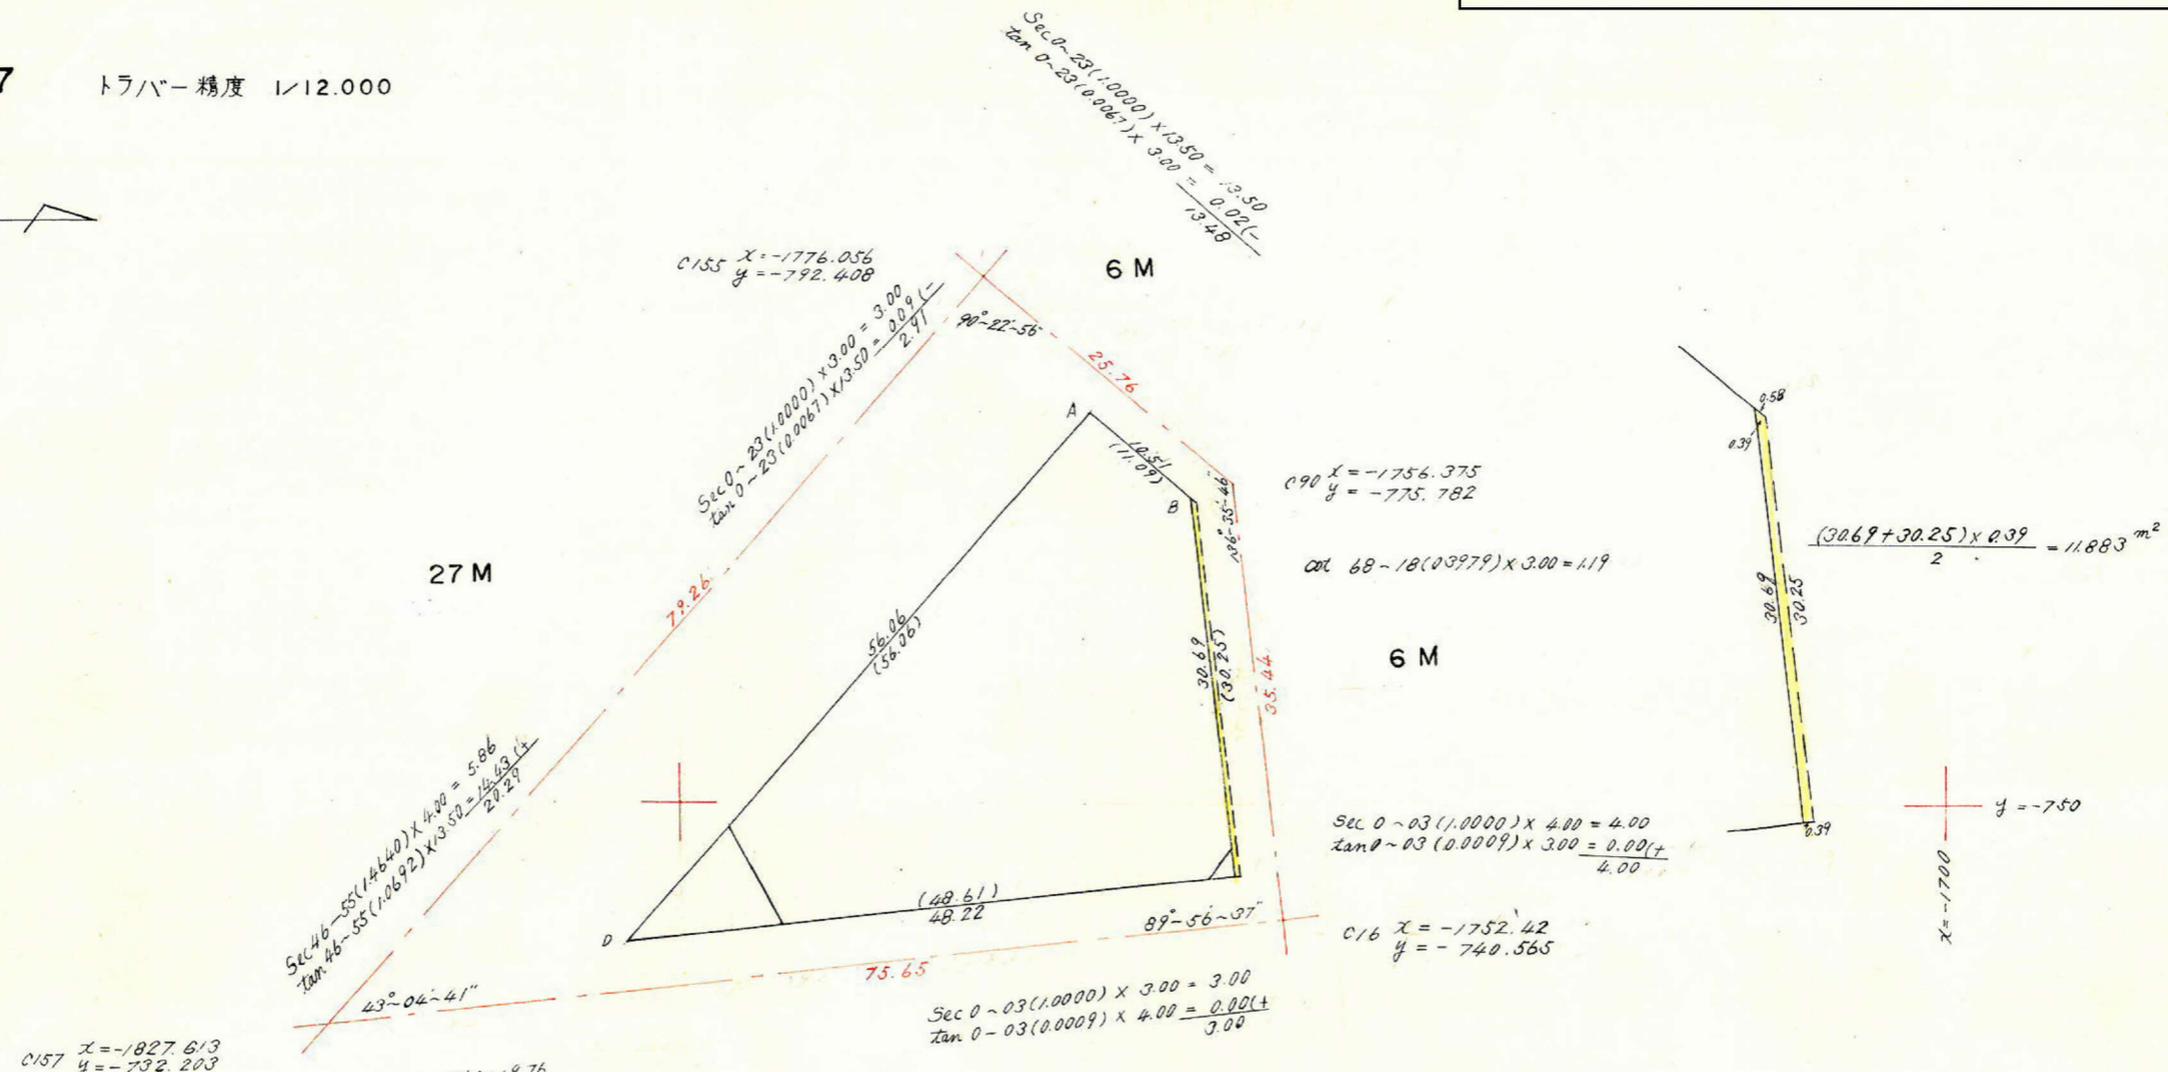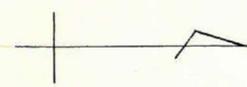

合計面積 = 1,046.077 - 11.883 = 1,034.19 m<sup>2</sup>  
 割除 = 49.71 + 1.90 = 51.61 m<sup>2</sup>  
 割入 = 982.58 m<sup>2</sup>

測点	仮方位角	距離(S)	仮方位(A)	真数		S. cos(A)		S. Sin(A)		合緯距	合経距	倍子午線距	倍面積	
				cos(A)	sin(A)	+	-	+	-					
A	89°37'	11.09	N 89°37'E	0.0067	1	0.074		11.090		+ 0.075	+ 11.090	+ 11.090	+ 0.231	
B	33.01	30.25	S 46°59'E	0.6822	0.7312		+2 20.636	22.119		- 20.559	+ 33.208	+ 44.298	- 914.044	
C	223.05	48.61	S 43°05'W	0.7304	0.6831		+2 35.505		-1 33.205	- 56.062	+ 0.002	+ 33.210	- 1179.054	
D	360.00	56.06	N 0°00'E	1	0		+2 56.060			0	0	+ 0.002	0	
												0		
								56.134	56.141	33.209	33.205		2092.155	1/2 = 1046.077
								- 0.007	+ 0.004					