
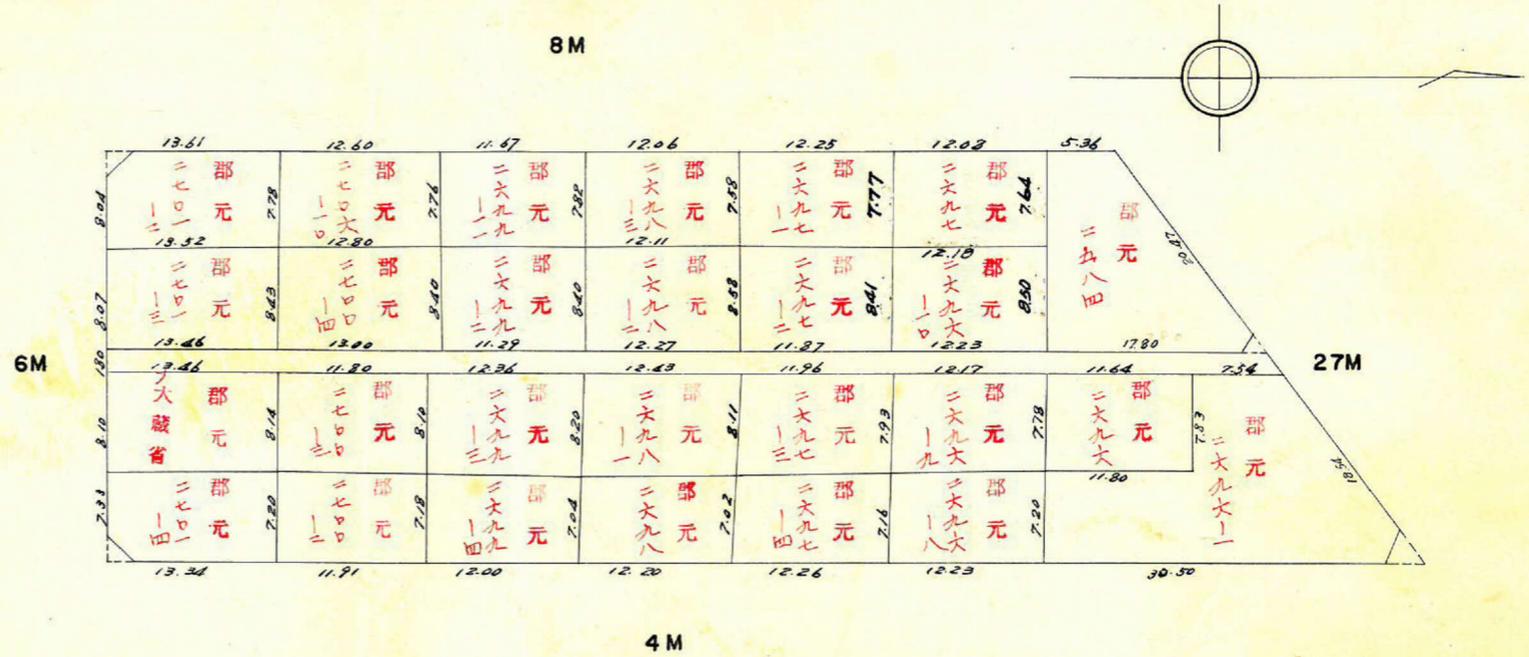


課長	係長	測量士	係



(分筆前)  
 確定面積平面図  $S = \frac{1}{600}$

ブロック番号 宇宿 21-8号


新地名 町 丁目  
 年 月 日

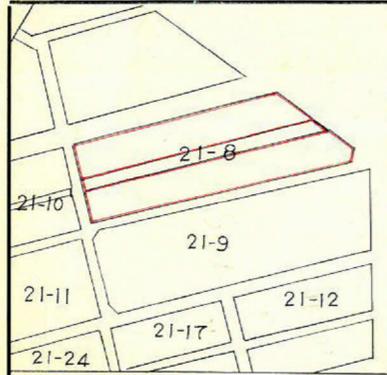

この図面等は、土地区画整理事業に関する参考資料として提供しています。  
 ○図面等は換地処分時のものであり、現在の状況とは異なる場合があります。  
 ◎図面等によって、境界等が確定されるものではありません。

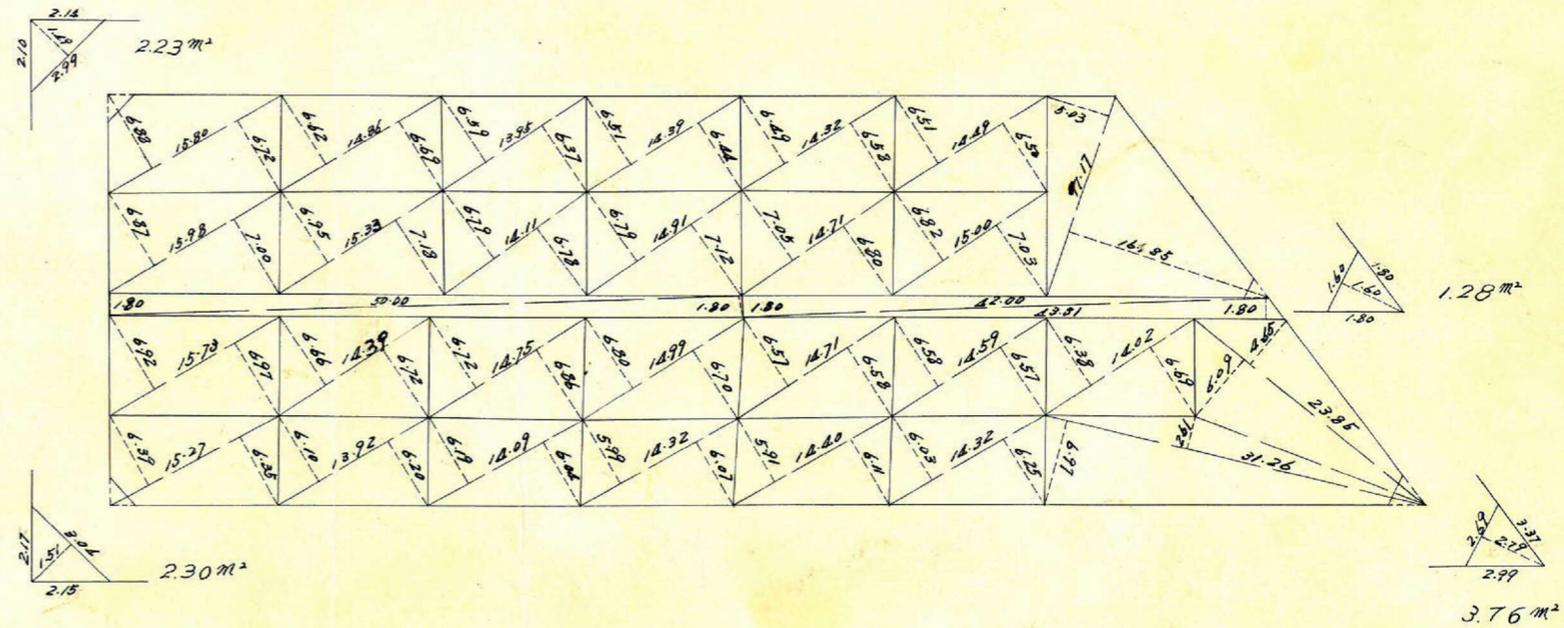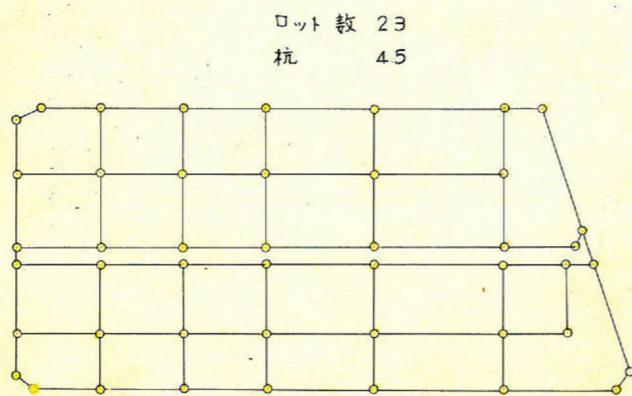

この図面等は、土地区画整理事業に関する参考資料として提供しています。  
 ○図面等は換地処分時のものであり、現在の状況とは異なる場合があります。  
 ○図面等によって、境界等が確定されるものではありません。

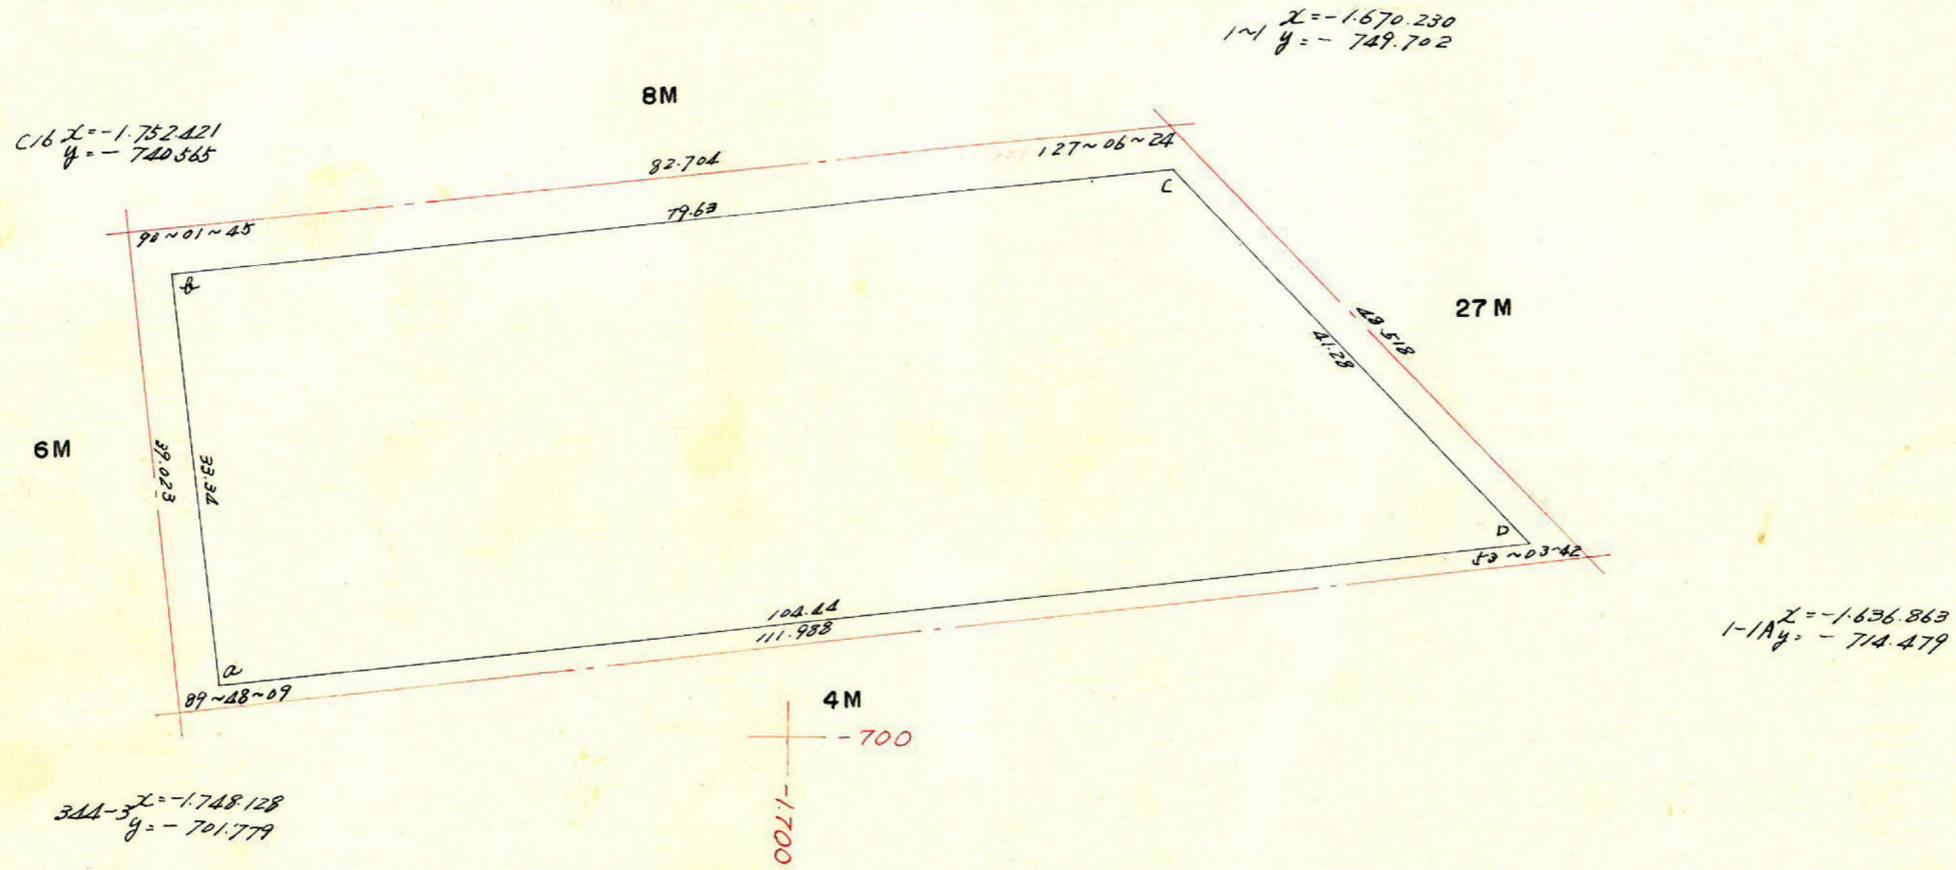

合計面積  
 除去面積  
 通路面積  
 プラツ面積

$3055.42 \text{ m}^2$   
 $1.28 + 3.76 + 2.23 + 2.30 = 9.57 \text{ m}^2$   
 $166.78 \text{ m}^2$   
 $2879.07 \text{ m}^2$

点	(1)	(2)	(3)	(4)	(1) x (4)	(2) x (3)
	x	$x_{n-1} - x_{n+1}$	y	$y_{n-1} - y_{n+1}$		
a	1.745.143		704.150			
D	1.641.392	+75.436	716.130	-42.019	-26850.650	+1216.783
C	1.669.707	-107.451	746.169	-21.155	-14167.650	-4960.905
b	1.748.843	-75.436	737.285	+42.019	+31465.634	-2812.631
a	1.745.143	+107.451	704.150	+21.155	+15763.500	+1445.922
D	1.641.392		716.130			
					-41118.300	-7773.536
					+47229.134	+1662.705
計					6110.834	6110.831
1/2						3055.42 m <sup>2</sup>