

課長	係長	測量士	係






(分 筆 前)

確定面積平面図  $S = \frac{1}{600}$



ブロック番号 宇宿

21-12 号

新地名 町 丁目  
年 月 日

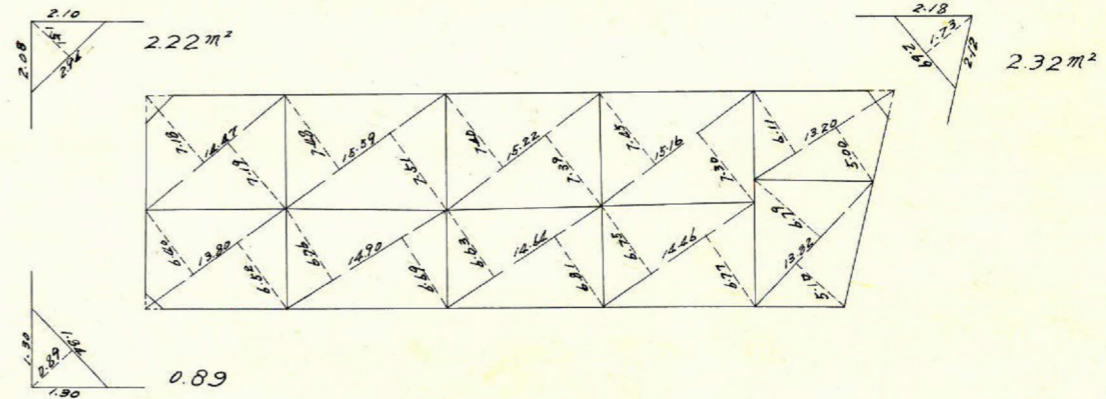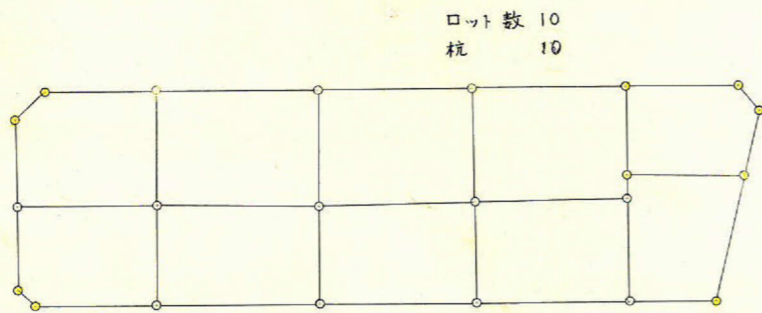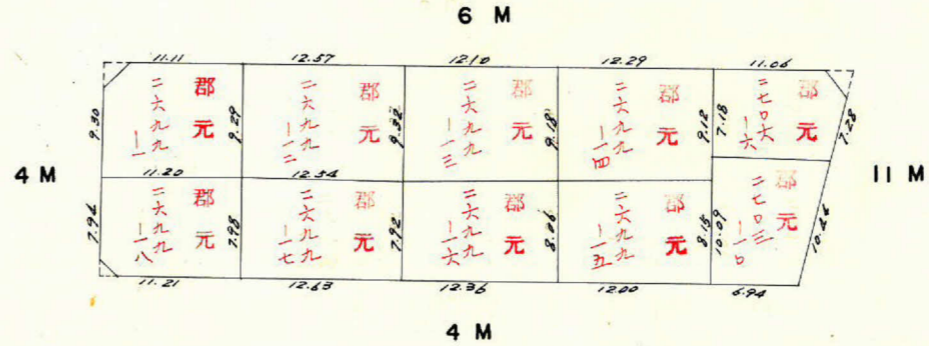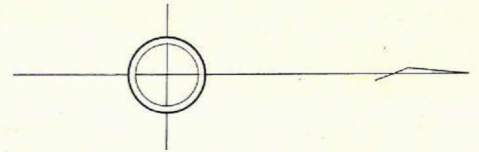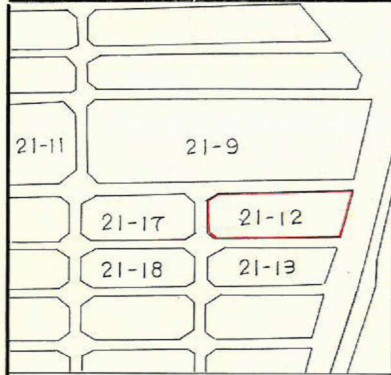


この図面等は、土地区画整理事業に関する参考資料として提供しています。  
 ○図面等は換地処分時のものであり、現在の状況とは異なる場合があります。  
 ○図面等によって、境界等が確定されるものではありません。

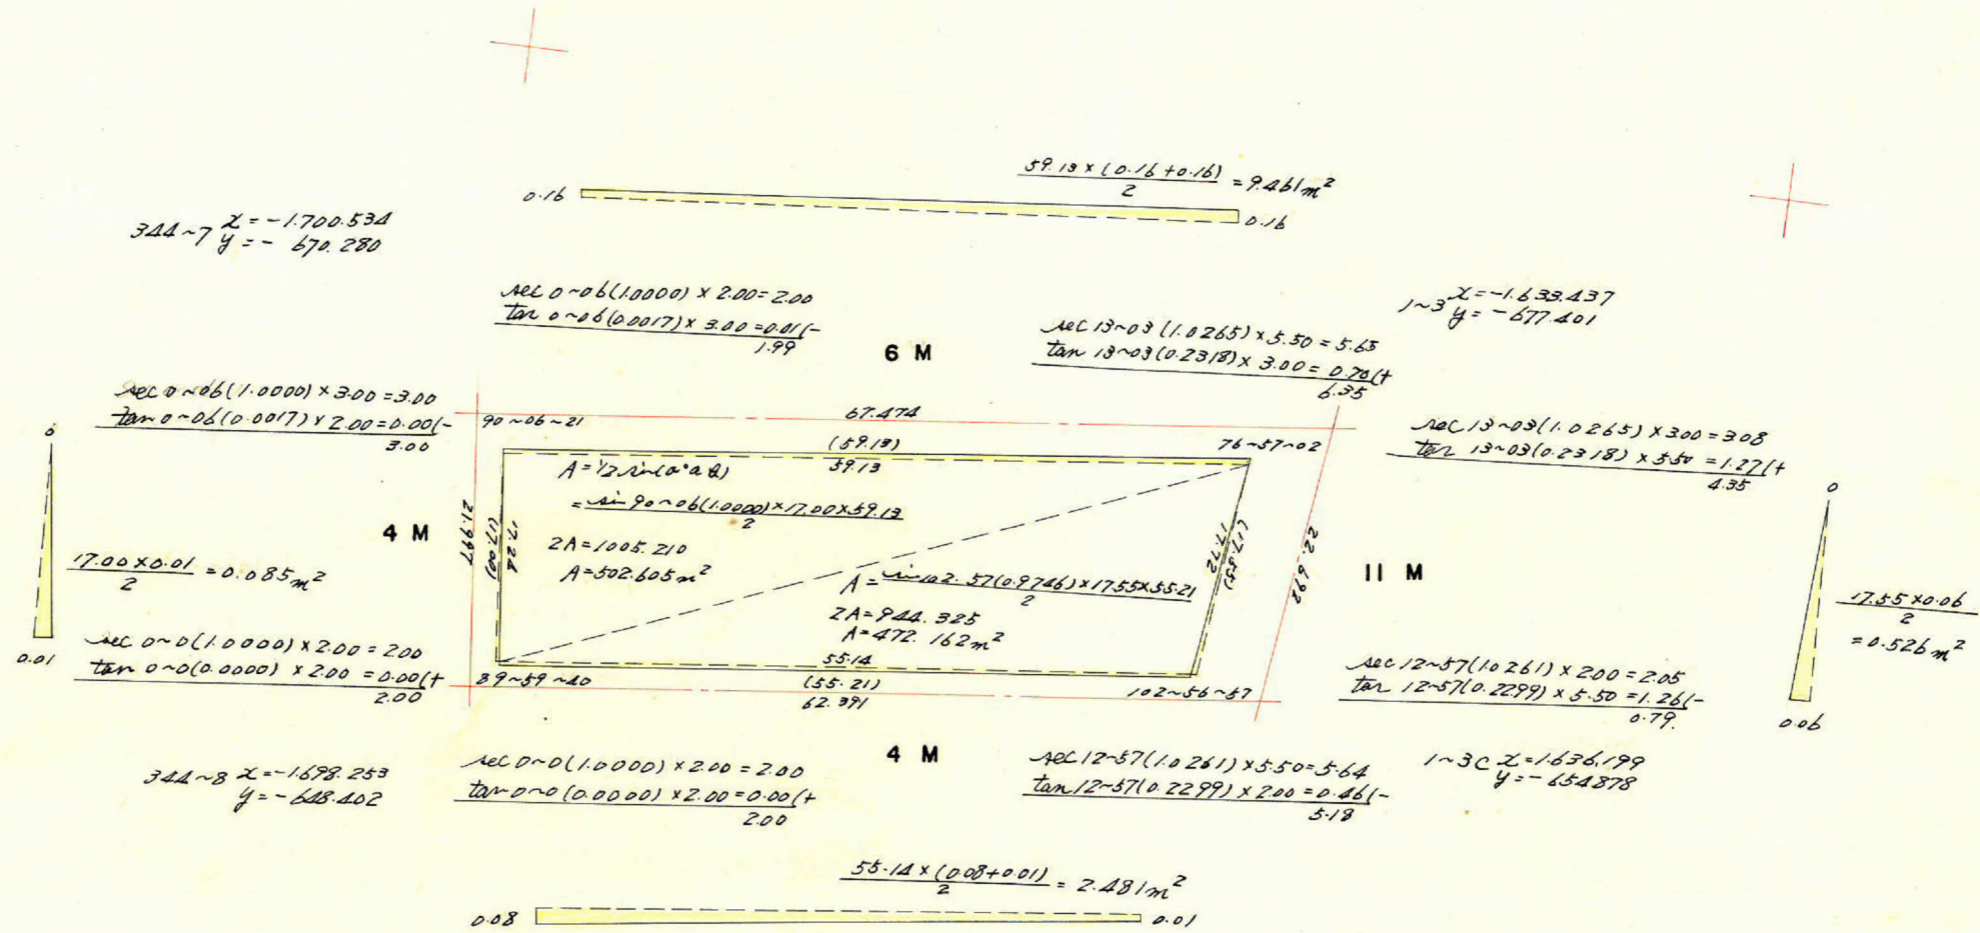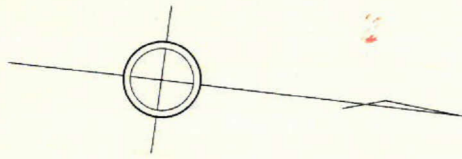

合計面積  
 剪除面積  
 フロック面積

$2.481 - 0.526 + 9.461 - 0.085 = 11.331$   
 $502.605 + 472.162 + 11.331 = 986.10 \text{ m}^2$   
 $2.32 + 2.22 + 0.99 = 5.43 \text{ m}^2$   
 $980.67 \text{ m}^2$

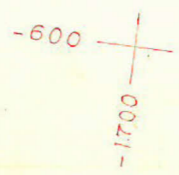

この図面等は、土地区画整理事業に関する参考資料として提供しています。  
 ○図面等は換地処分時のものであり、現在の状況とは異なる場合があります。  
 ○図面等によって、境界等が確定されるものではありません。