






課長	係長	測量士	係

(分 筆 後)

確定面積平面図  $S = \frac{1}{600}$

ブロック番号 守 宿 21-21 号

新地名 真砂町 丁目 25  
年 月 日

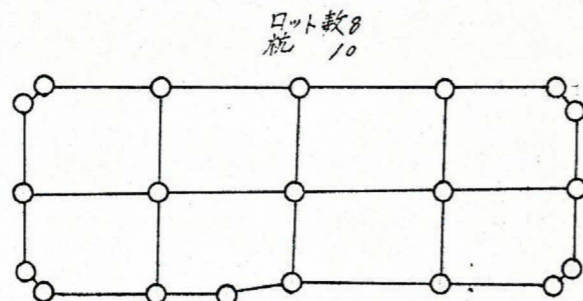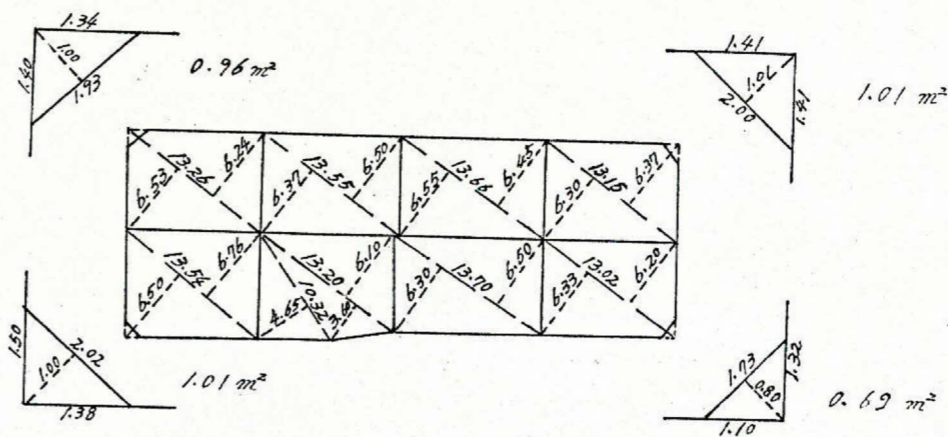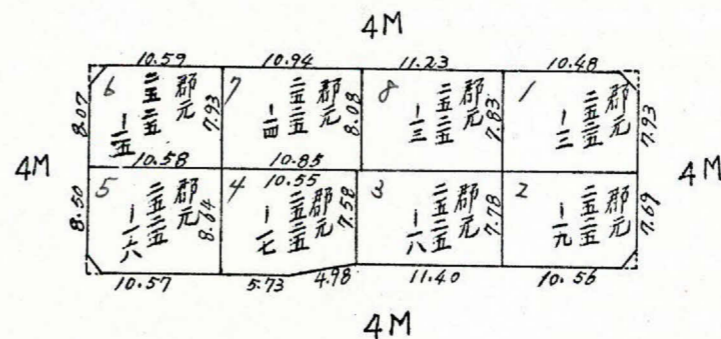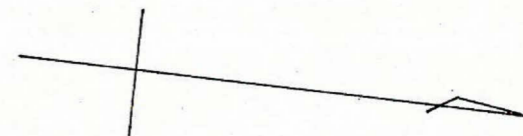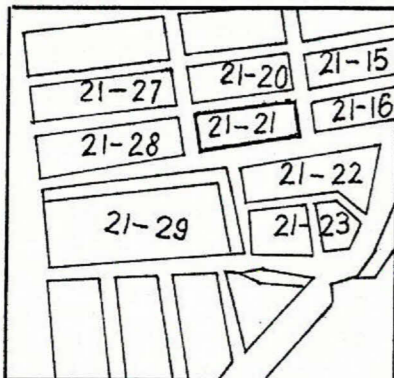


この図面等は、土地区画整理事業に関する参考資料として提供しています。  
○図面等は換地処分時のものであり、現在の状況とは異なる場合があります。  
○図面等によって、境界等が確定されるものではありません。






この図面等は、土地区画整理事業に関する参考資料として提供しています。  
 ○図面等は換地処分時のものであり、現在の状況とは異なる場合があります。  
 ○図面等によって、境界等が確定されるものではありません。

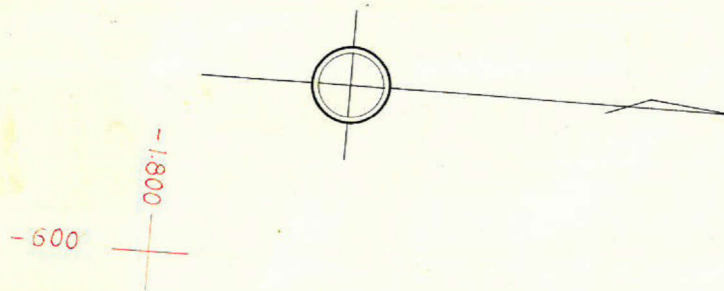

343~6  $x = -1789.032$   
 $y = -583.526$

344~11  $x = -1.691.987$   
 $y = -588.258$

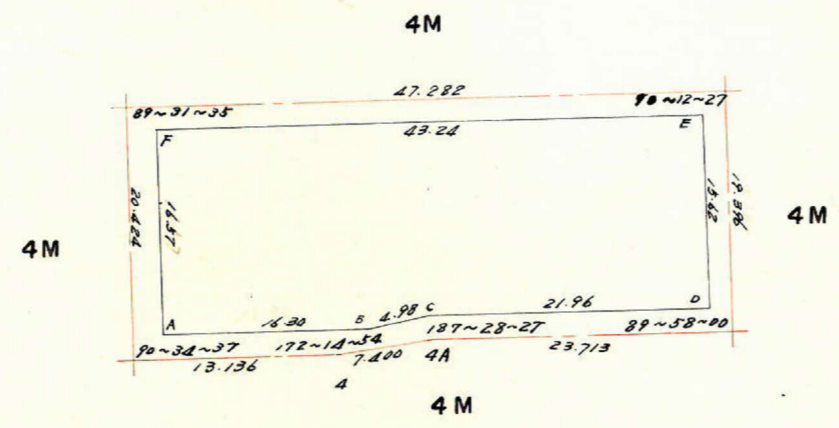

343~5  $x = -1786.820$   
 $y = -563.222$

343~4  $x = -1720.764$   
 $y = -564.808$

344~12  $x = -1.689.976$   
 $y = -568.967$

合計面積 693.18 m<sup>2</sup>  
 剪除面積 1.01 + 0.69 + 0.96 + 3.30 = 5.96 m<sup>2</sup>  
 7D77面積 687.22 m<sup>2</sup>

点	(1)	(2)	(3)	(4)	(1) x (4)	(2) x (3)
	x	x <sub>n-1</sub> - x <sub>n+1</sub>	y	y <sub>n-1</sub> - y <sub>n+1</sub>		
21-21A	1.735.017		565.335			
B	1.718.808	+21.008	567.045	-3.024	-2173.675	+1208.281
C	1.714.009	+26.635	568.359	-3.637	-2596.851	+1820.742
D	1.692.173	+20.233	570.682	-17.857	-12360.133	+1230.109
E	1.693.776	-44.619	586.216	-11.125	-7718.258	-3846.872
F	1.736.792	-41.241	581.807	+20.881	+15384.954	-3373.802
A	1.735.017	+17.984	565.335	+12.762	+10850.321	+1174.985
B	1.718.808		567.045			
					-24848.917	-7220.674
					+26235.275	+5834.317
					1386.358	1386.357







課長	係長	測量士	係

# 確定面積平面図 $S = \frac{1}{600}$

ブロック番号 守宿 21-21 号

新地名 町 丁目  
年 月 日

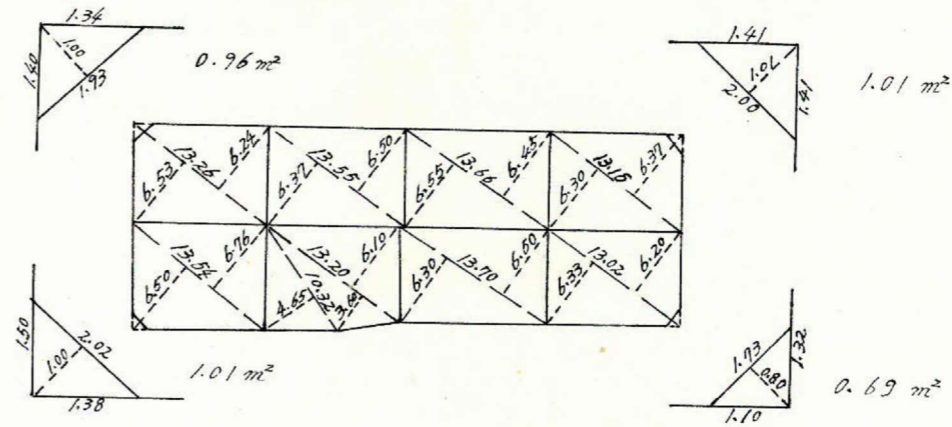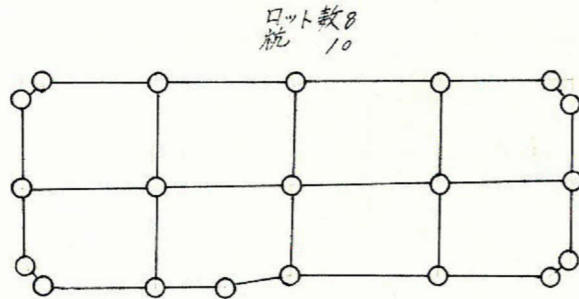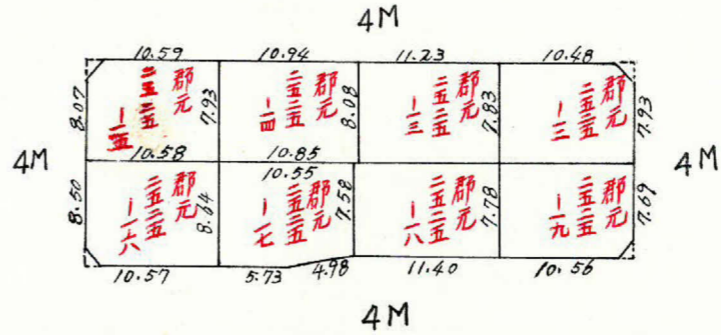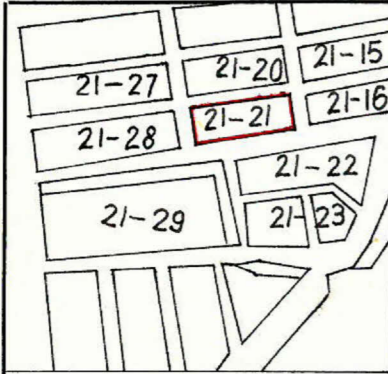

この図面等は、土地区画整理事業に関する参考資料として提供しています。  
○図面等は換地処分時のものであり、現在の状況とは異なる場合があります。  
○図面等によって、境界等が確定されるものではありません。