
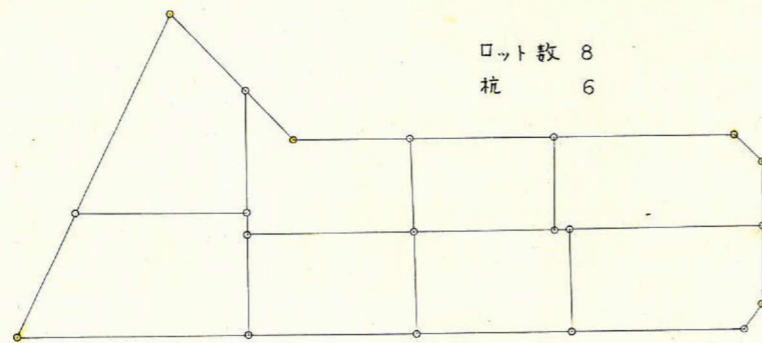
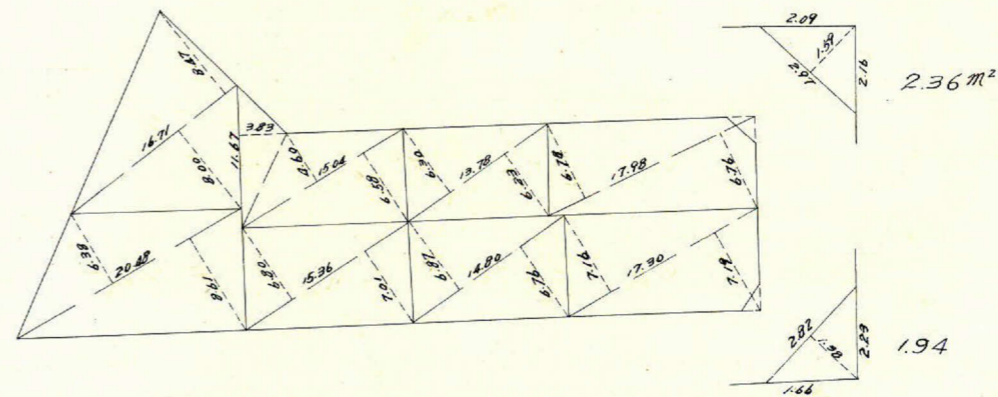
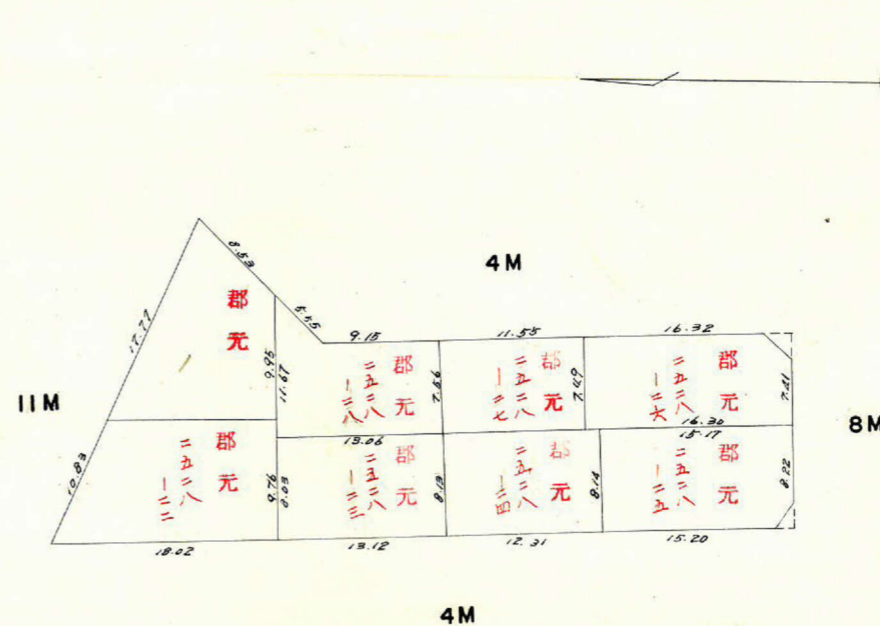


課長	係長	測量士	係


(分筆前)
 確定面積平面図 $S = \frac{1}{600}$

ブロック番号 宇宿 21-22号

新地名 町丁目
 年 月 日

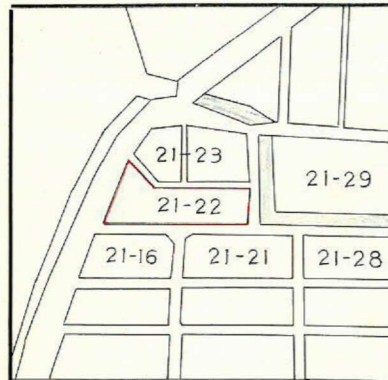


この図面等は、土地区画整理事業に関する参考資料として提供しています。
 ○図面等は換地処分時のものであり、現在の状況とは異なる場合があります。
 ○図面等によって、境界等が確定されるものではありません。

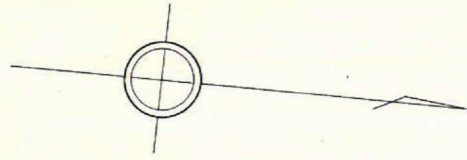

343-4A $x = -1.713.563$
 $y = -566.522$
 343-4 $x = -1.720.762$
 $y = -564.808$

この図面等は、土地区画整理事業に関する参考資料として提供しています。
 ○図面等は換地処分時のものであり、現在の状況とは異なる場合があります。
 ○図面等によって、境界等が確定されるものではありません。

-600
 -1,700

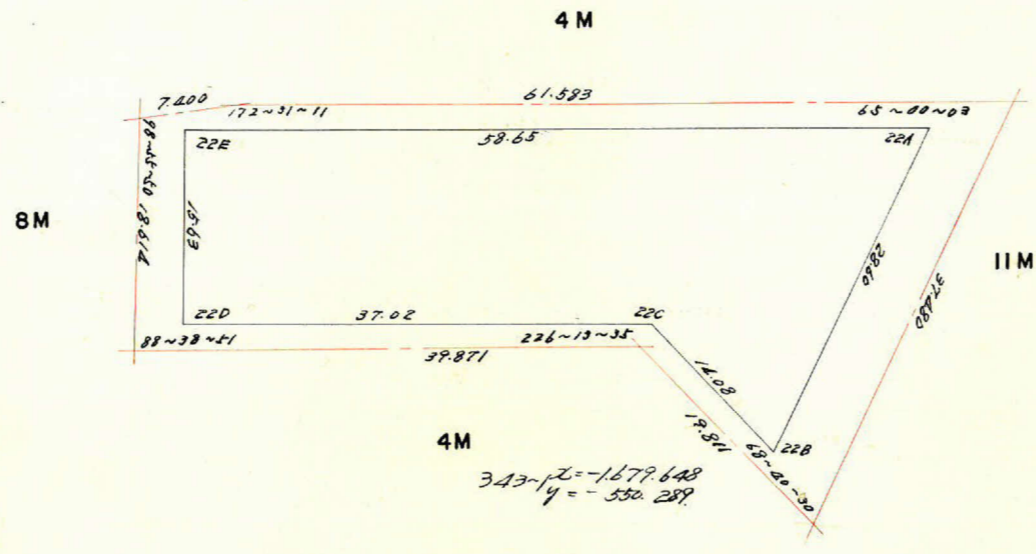

343-3 $x = -1.719.314$
 $y = -546.250$

点	(1)	(2)	(3)	(4)	(1) x (4)	(2) x (3)
	x	$x_{n-1} - x_{n+1}$	y	$y_{n-1} - y_{n+1}$		
21-22 E	1717.195		564.170			
22 D	1715.792	+ 38.234	548.604	+ 11.806	+ 20256.6404	+ 20975.3253
22 C	1678.961	+ 4751.4	552.364	+ 5.413	+ 9088.2159	+ 26245.0231
22 B	1668.278	+ 20.108	543.191	- 17.834	- 29752.0699	+ 10922.4846
22 A	1659.853	- 48.917	570.198	- 20.979	- 34801.0771	- 27892.3756
22 E	1717.195	- 56.939	564.170	+ 21.594	+ 37081.1088	- 32123.2756
22 D	1715.792		548.604			
					+ 66425.9651	+ 58142.8330
					- 64553.1470	- 60015.6512
計					+ 18728.181	- 1872.8182
1/2						936.41 m ²

合計面積 936.41 m²
 剪除面積 1.94 + 236 = 4.30 m²
 ブロック面積 932.11 m²