
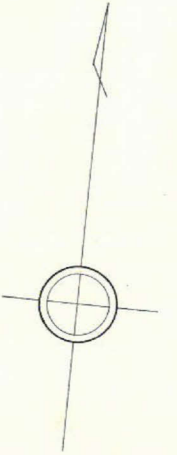
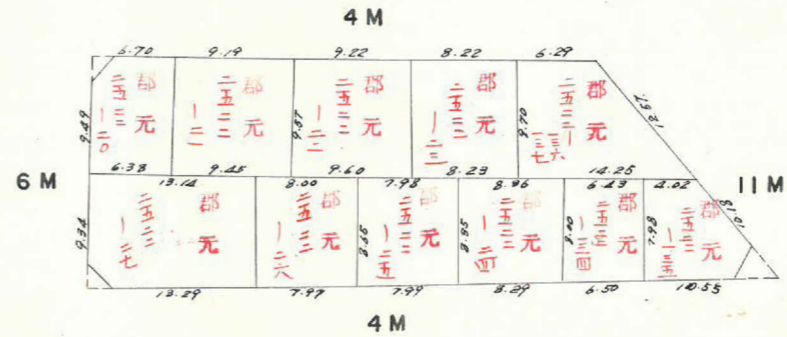


課長	係長	測量士	係






(分筆前)
 確定面積平面図 $S = \frac{1}{600}$

ブロック番号 宇宿 21-31号

新地名 町 丁目
 年 月 日


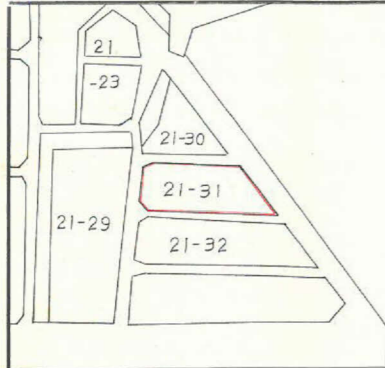


ロット数 11
 杭 6

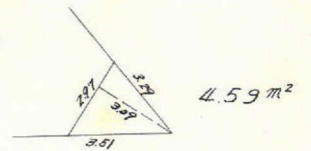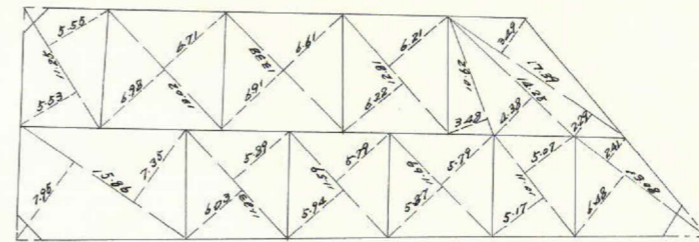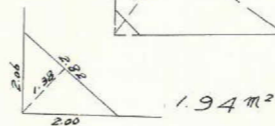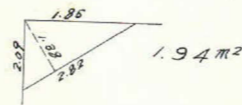
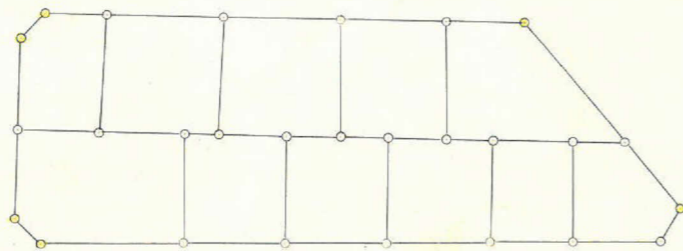


この図面等は、土地区画整理事業に関する参考資料として提供しています。
 ○図面等は換地処分時のものであり、現在の状況とは異なる場合があります。
 ○図面等によって、境界等が確定されるものではありません。

この図面等は、土地区画整理事業に関する参考資料として提供しています。
 ○図面等は換地処分時のものであり、現在の状況とは異なる場合があります。
 ○図面等によって、境界等が確定されるものではありません。

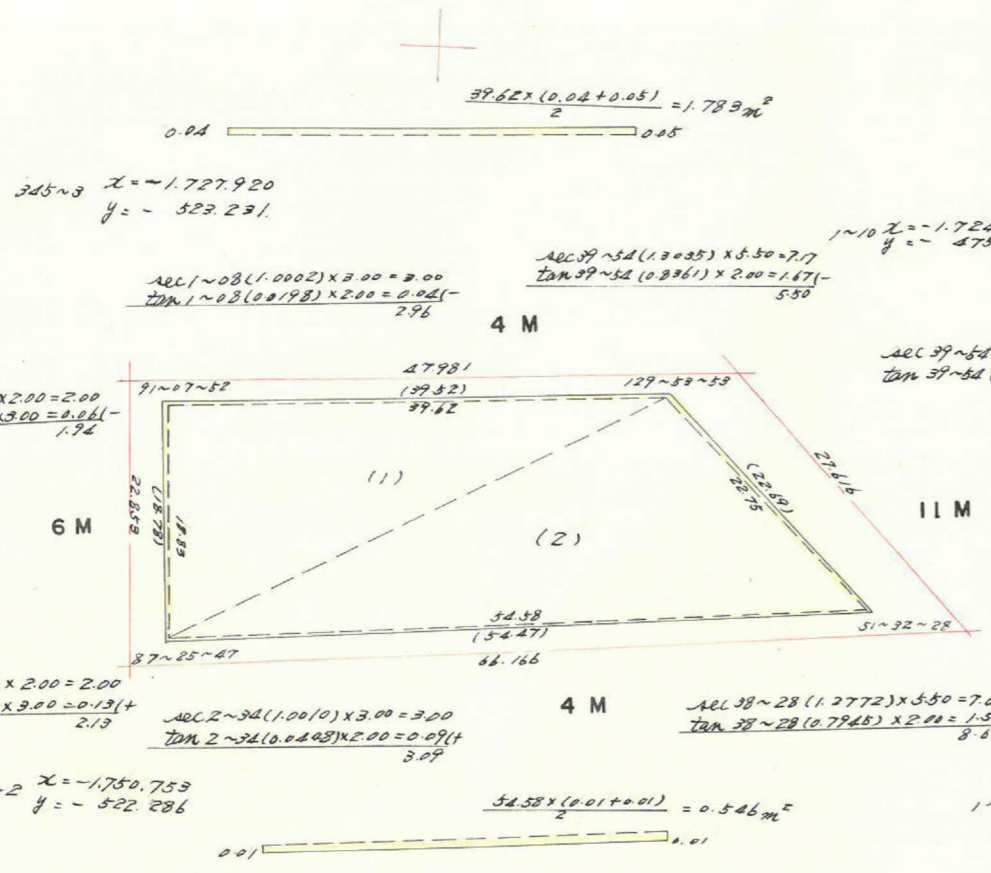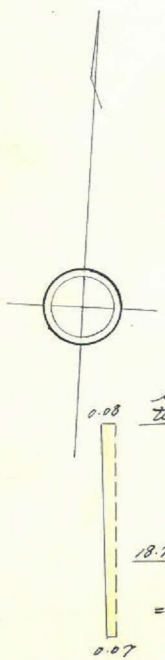

 $= \frac{\sin 91 \sim 08 (0.9998) \times 18.78 \times 39.52}{2}$
 $2A = 742.037$
 $A = 371.018 m^2$
 $(2) A = \frac{\sin 51 \sim 32 (0.7830) \times 22.69 \times 54.47}{2}$
 $2A = 967.729$
 $A = 483.864 m^2$

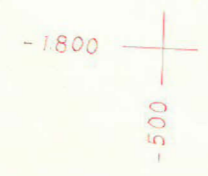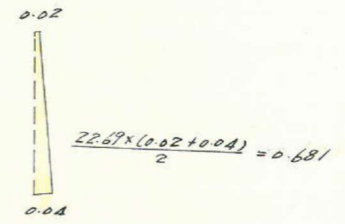

合計面積
 併除面積
 プラツク面積

$0.546 + 0.681 + 1.783 + 1.408 = 4.418$
 $371.018 + 483.864 + 4.418 = 859.30 m^2$
 $4.59 + 1.94 + 1.94 = 8.47 m^2$
 $859.30 - 8.47 = 850.83 m^2$

