
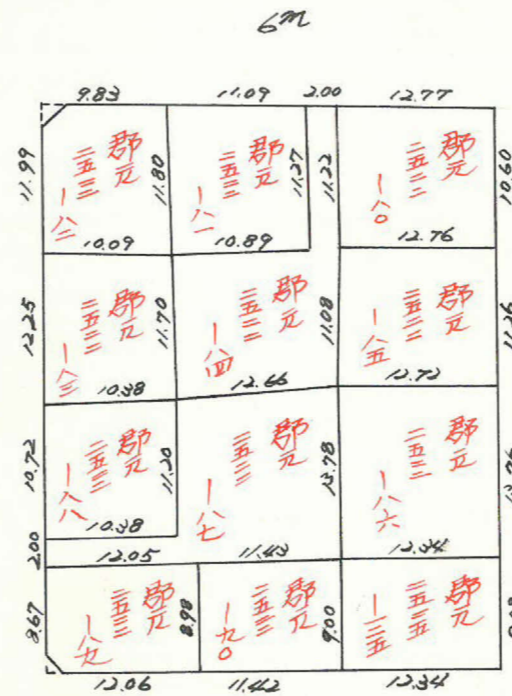


課長	係長	測量士	係

(分筆前)  
 確定面積平面図  $S = \frac{1}{600}$

ブロック番号 **宇宿** 38-1号



新地名 町 丁目  
 年 月 日

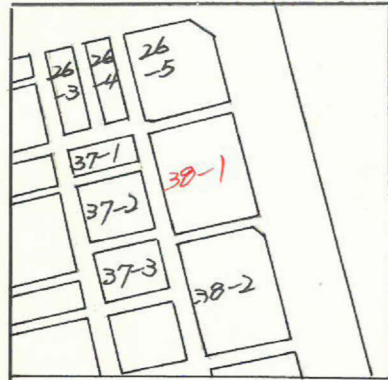

この図面等は、土地区画整理事業に関する参考資料として提供しています。  
 ○図面等は換地処分時のものであり、現在の状況とは異なる場合があります。  
 ○図面等によって、境界等が確定されるものではありません。



ロット 12  
 柱 6本

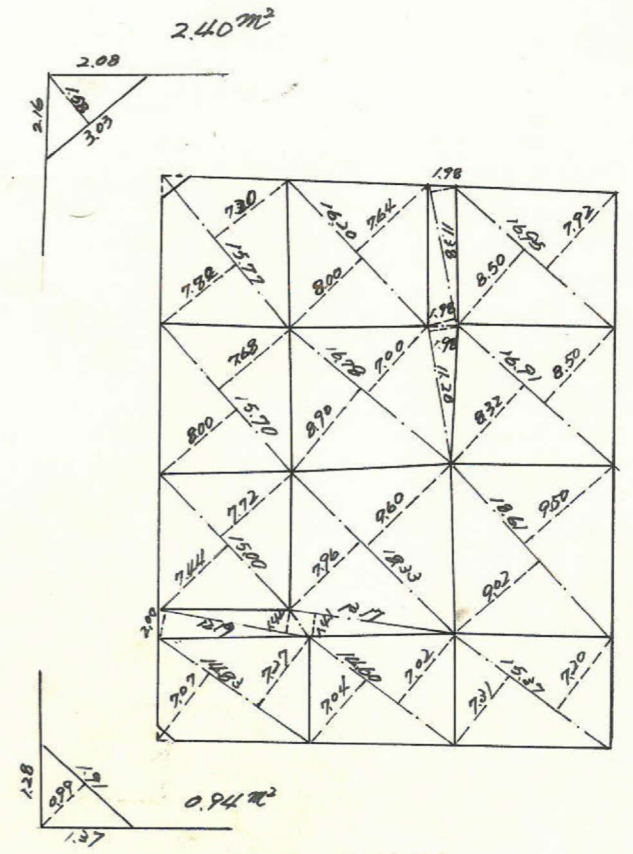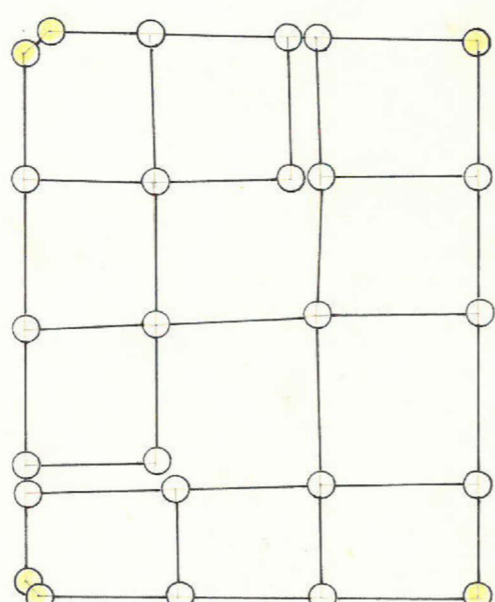


課長	係長	測量士	係



# 確定面積平面図 $S = \frac{1}{600}$

ブロック番号 宇宿 38-1号



新地名 町 丁目  
年 月 日

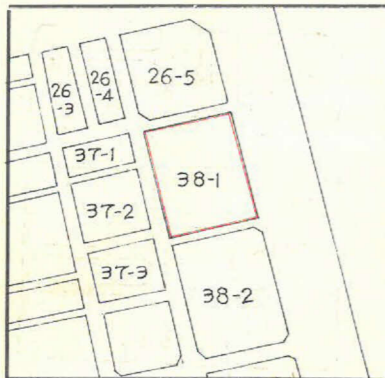



この図面等は、土地区画整理事業に関する参考資料として提供しています。  
 ○図面等は換地処分時のものであり、現在の状況とは異なる場合があります。  
 ○図面等によって、境界等が確定されるものではありません。

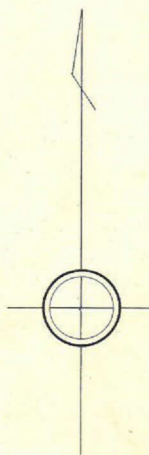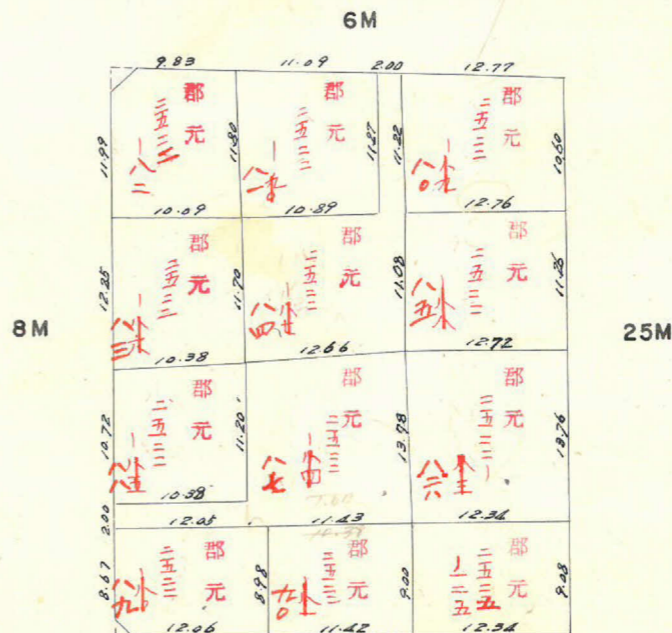

ロット数 12  
杭 6

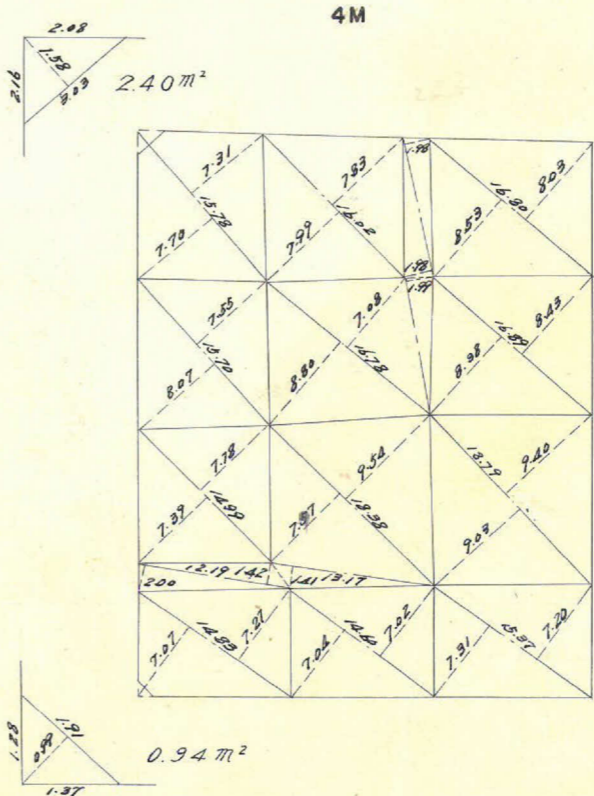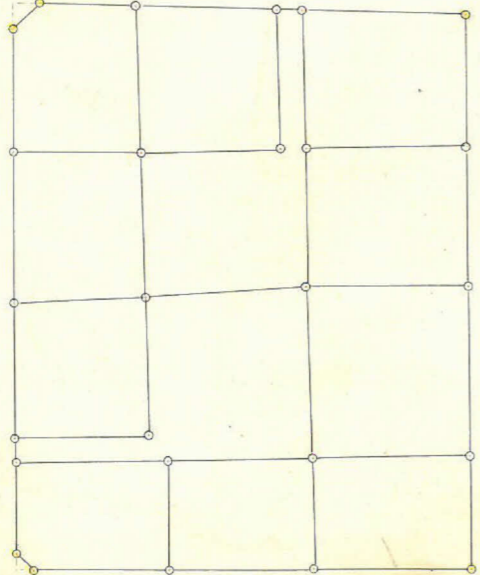



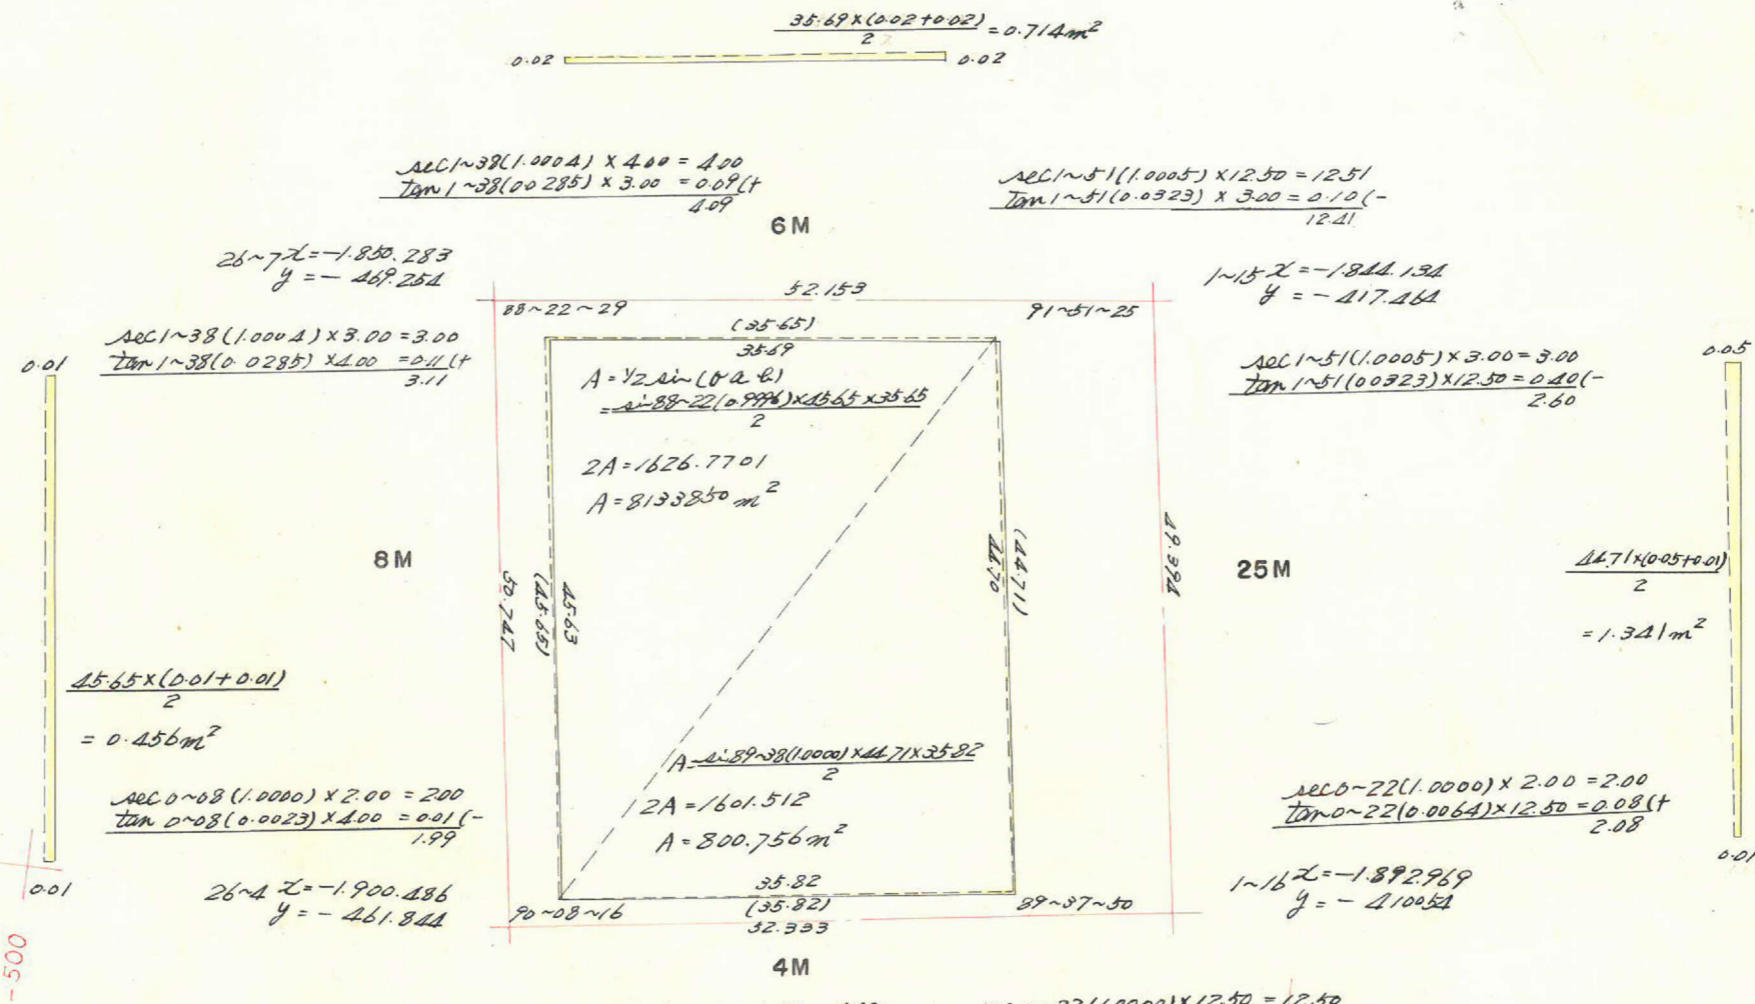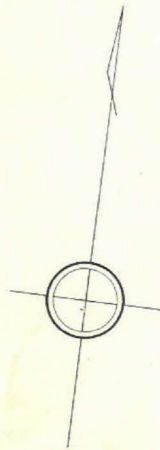

合計面積  
 扣除面積  
 ブロック面積

$0.179 + 1.341 - 0.714 - 0.456 = 0.350$   
 $813.721 + 800.756 + 0.350 = 1614.827 m^2$   
 $2.40 + 0.94 = 3.34 m^2$   
 $1610.79 m^2$

この図面等は、土地区画整理事業に関する参考資料として提供しています。  
 ○図面等は換地処分時のものであり、現在の状況とは異なる場合があります。  
 ○図面等によって、境界等が確定されるものではありません。