
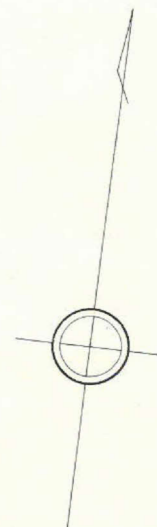
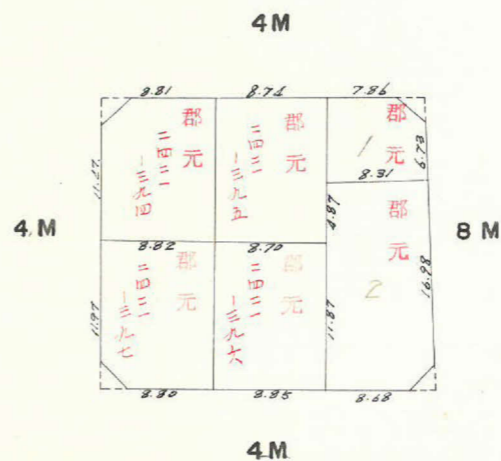


課長	係長	測量士	係



(分筆前)
 確定面積平面図 $S = \frac{1}{600}$

ブロック番号 宇宿 37-2号



新地名 町 丁目
 年 月 日

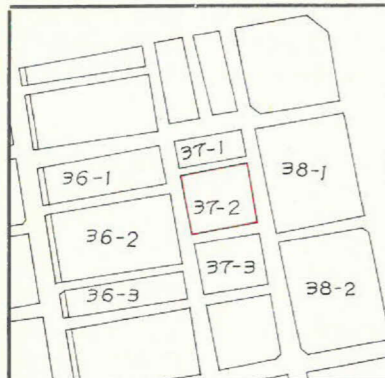

ロット数 6
 杭 8

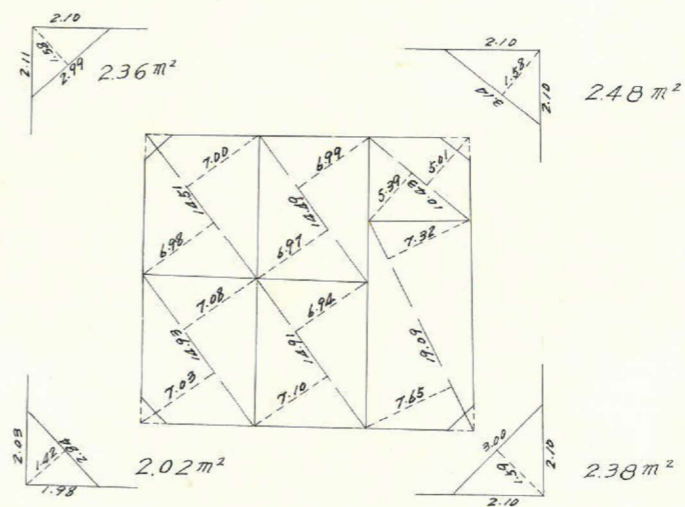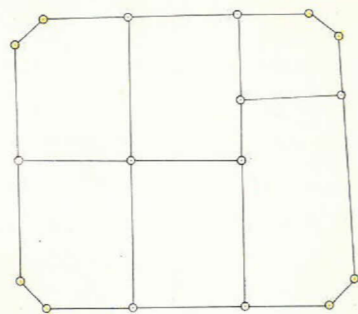

この図面等は、土地区画整理事業に関する参考資料として提供しています。
 ○図面等は換地処分時のものであり、現在の状況とは異なる場合があります。
 ○図面等によって、境界等が確定されるものではありません。

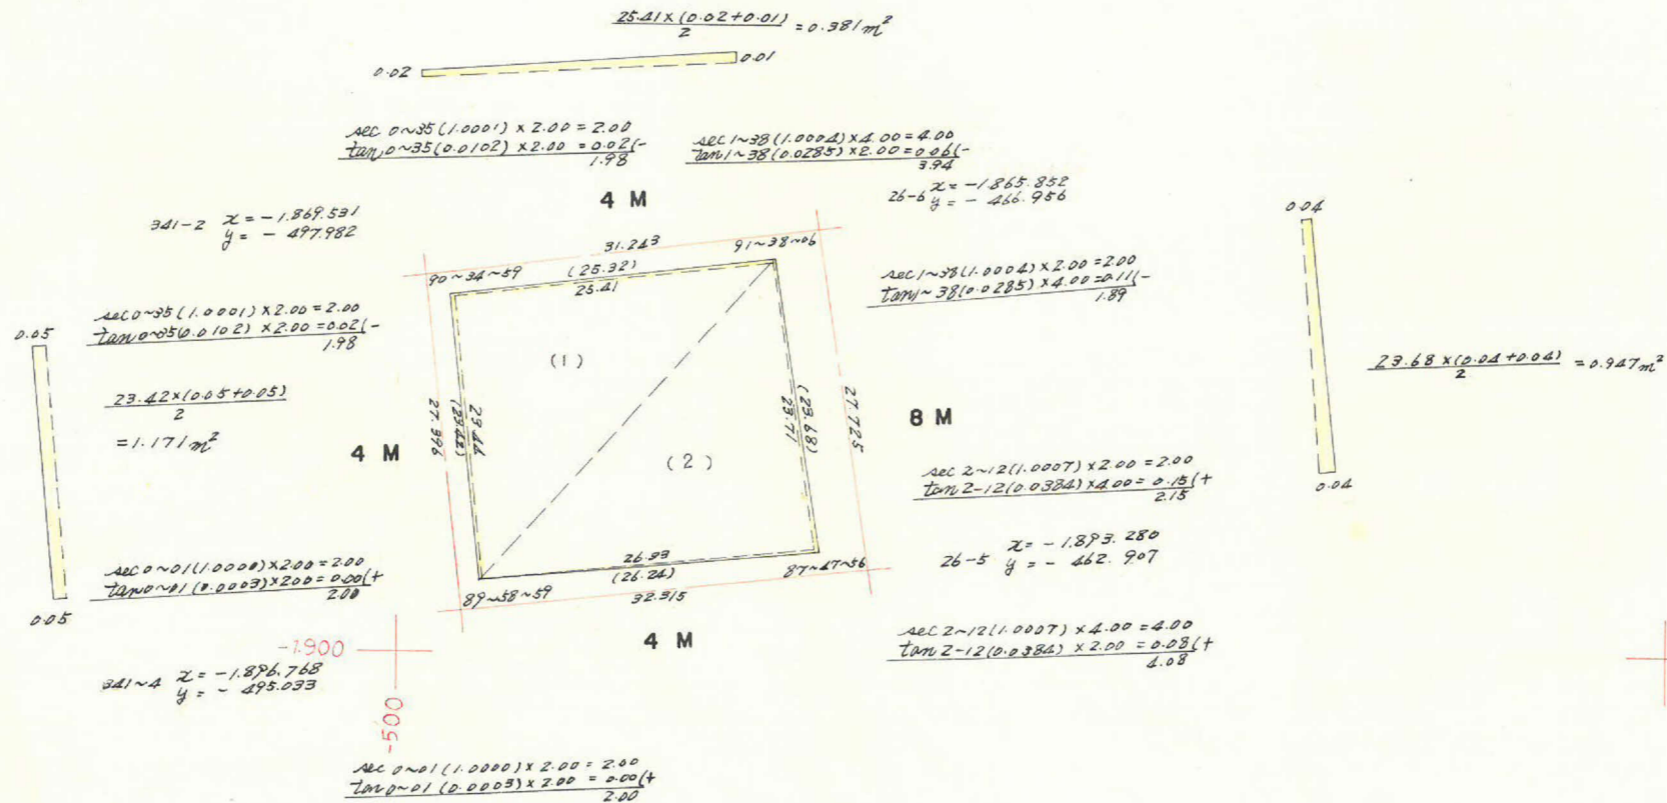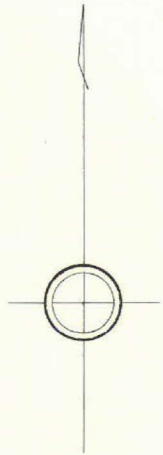

合計面積
 剪除面積
 7'0'0"面積

$0.381 + 1.171 + 0.263 + 0.947 = 2.762$
 $296.468 + 310.464 + 2.762 = 609.69 \text{ m}^2$
 $2.4806 + 2.3850 + 2.3621 + 2.0164 = 9.24 \text{ m}^2$
 600.45 m^2
 $\frac{26.33 \times 0.02}{2} = 0.263 \text{ m}^2$
 $0 \text{ --- } 0.02$

この図面等は、土地区画整理事業に関する参考資料として提供しています。
 ○図面等は換地処分時のものであり、現在の状況とは異なる場合があります。
 ○図面等によって、境界等が確定されるものではありません。