
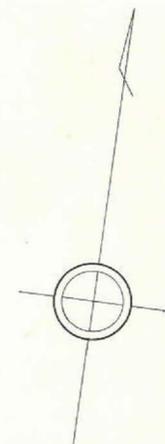
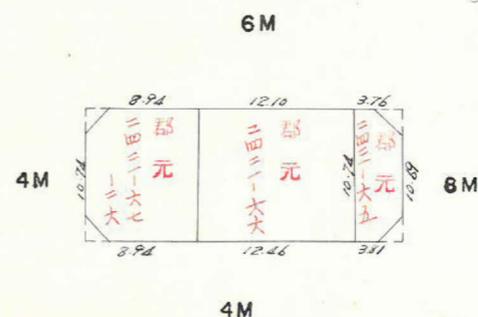


課長	係長	測量士	係







(分筆前)
 確定面積平面図 $S = \frac{1}{600}$

ブロック番号 宇宿 37-1号



新地名 町 丁目
 年 月 日

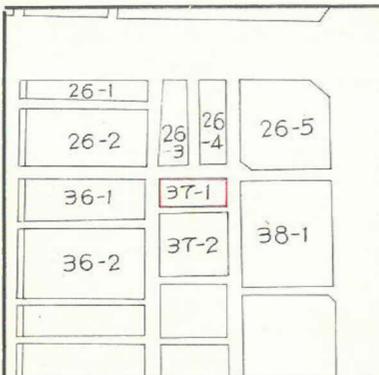

ロット数 3
 杭 8

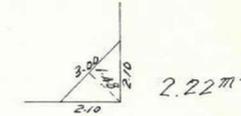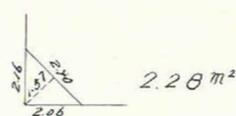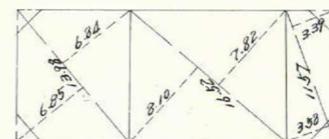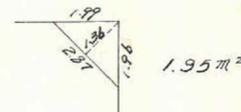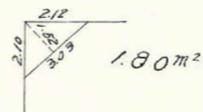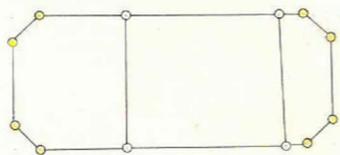

この図面等は、土地区画整理事業に関する参考資料として提供しています。
 ○図面等は換地処分時のものであり、現在の状況とは異なる場合があります。
 ○図面等によって、境界等が確定されるものではありません。

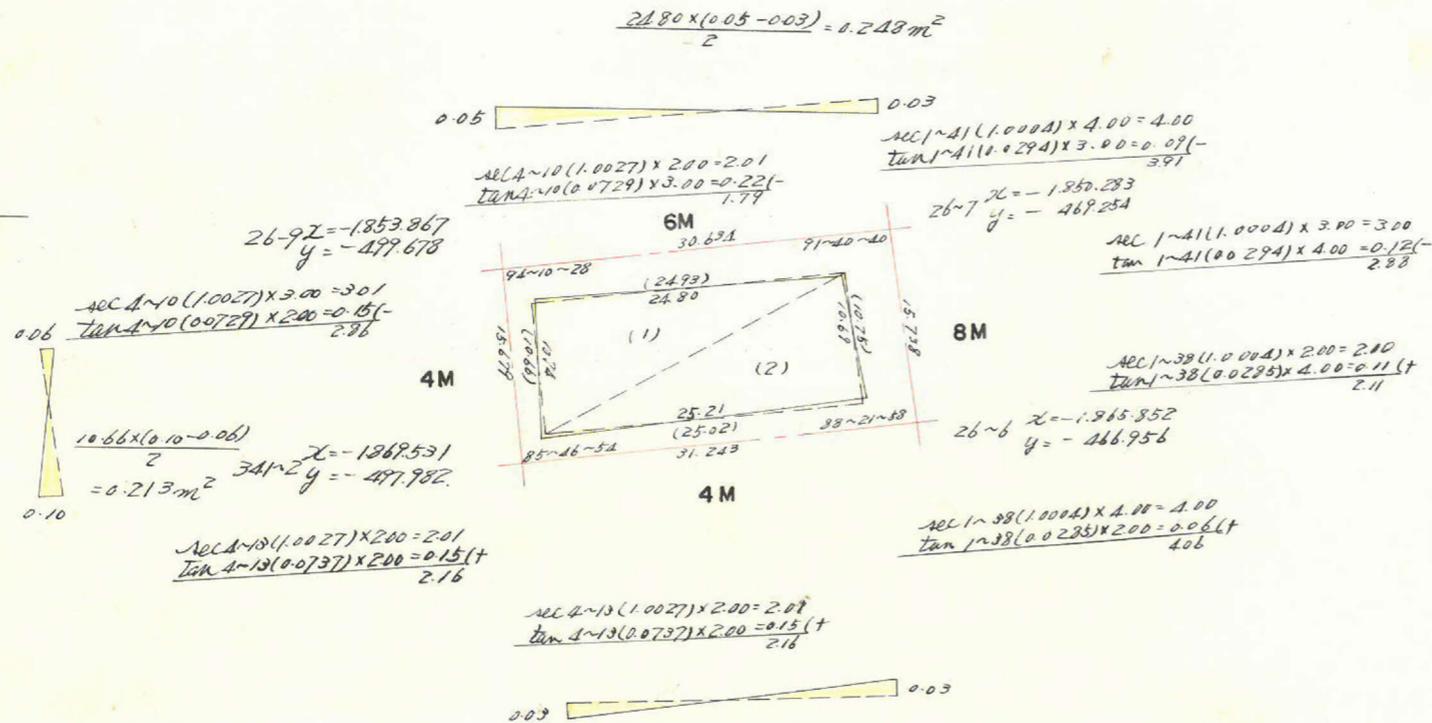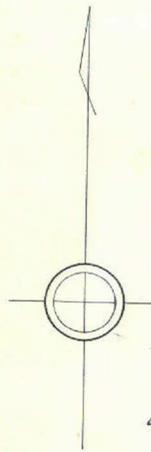

(1) $A = \frac{1}{2} ab \sin(\theta)$
 $= \frac{\sin 94 \sim 10(0.9974) \times 10.66 \times 24.93}{2}$
 $2A = 265.063$
 $A = 132.531 \text{ m}^2$
 (2) $A = \frac{\sin 88 \sim 22(0.9996) \times 10.75 \times 25.02}{2}$
 $2A = 268.857$
 $A = 134.428 \text{ m}^2$

合計面積 $0.248 + 0.213 + 0.108 = 0.569$
 剪除面積 $132.531 + 134.428 + 0.569 = 267.53 \text{ m}^2$
 ブロック面積 $1.95 + 2.22 + 1.80 + 2.28 = 8.25 \text{ m}^2$
 259.28 m^2

この図面等は、土地区画整理事業に関する参考資料として提供しています。
 ○図面等は換地処分時のものであり、現在の状況とは異なる場合があります。
 ○図面等によって、境界等が確定されるものではありません。