
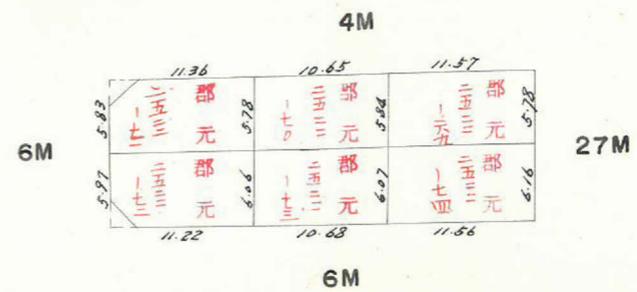
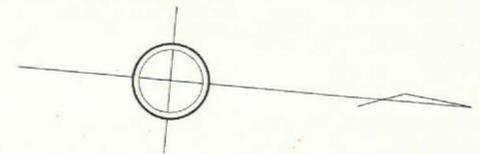


課	長	係	長	測量士	係



(分筆前)
 確定面積平面図 $S = \frac{1}{600}$

ブロック番号 宇宿 26-4号


新地名 町 丁目
 年 月 日

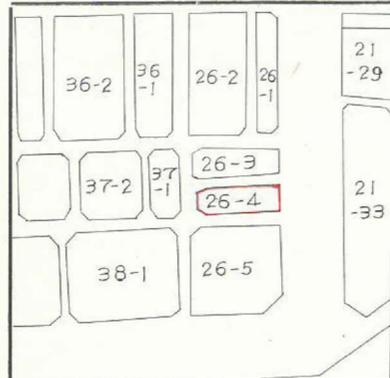



ロット数 6
 杭 6

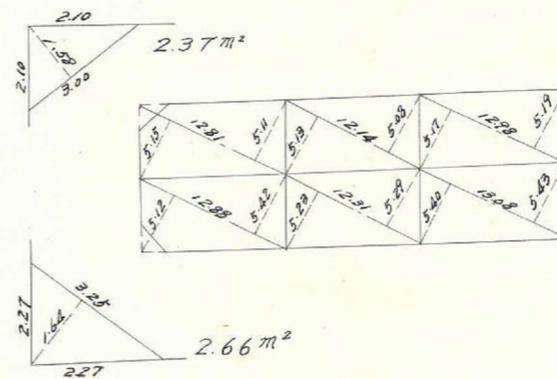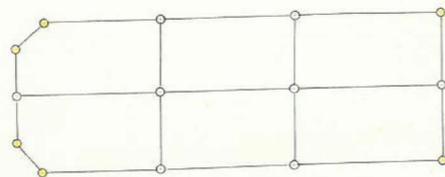


この図面等は、土地区画整理事業に関する参考資料として提供しています。
 ○図面等は換地処分時のものであり、現在の状況とは異なる場合があります。
 ○図面等によって、境界等が確定されるものではありません。

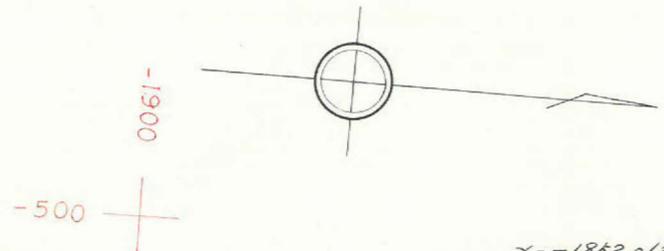





26~8 $X = -1852.063$
 $Y = -484.365$

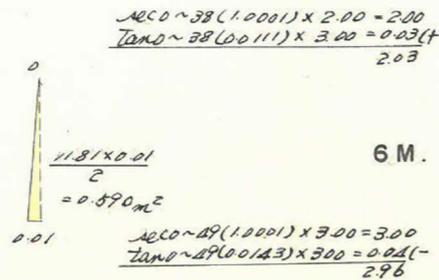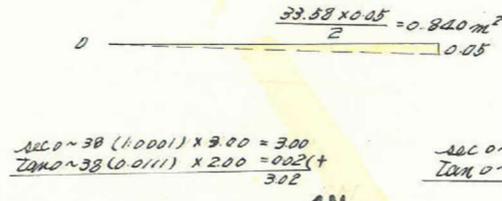



26~7A $X = -1850.098$
 $Y = -467.685$

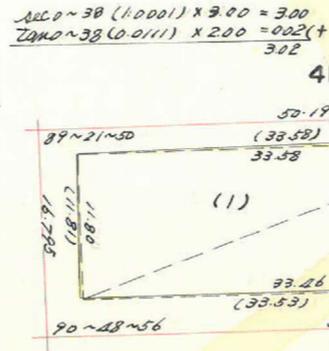

27~2 $X = -1802.149$
 $Y = -489.684$

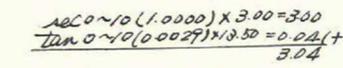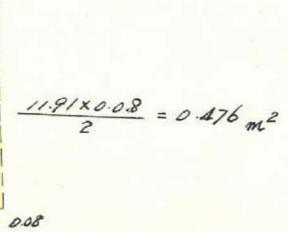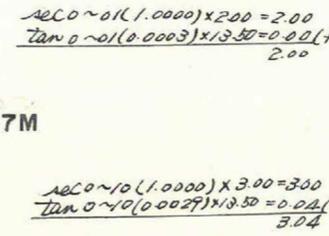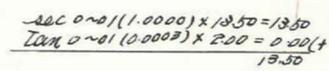

27~1 $X = -1800.358$
 $Y = -472.828$

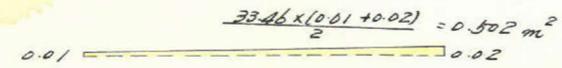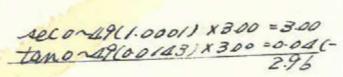

合計面積
剪除面積
ブロック面積

$0.840 + 0.590 - 0.502 - 0.476 = 0.452$
 $198.270 + 199.671 + 0.452 = 398.39 \text{ m}^2$
 $2.37 + 2.66 = 5.03 \text{ m}^2$
 293.36 m^2

この図面等は、土地区画整理事業に関する参考資料として提供しています。
○図面等は換地処分時のものであり、現在の状況とは異なる場合があります。
○図面等によって、境界等が確定されるものではありません。