
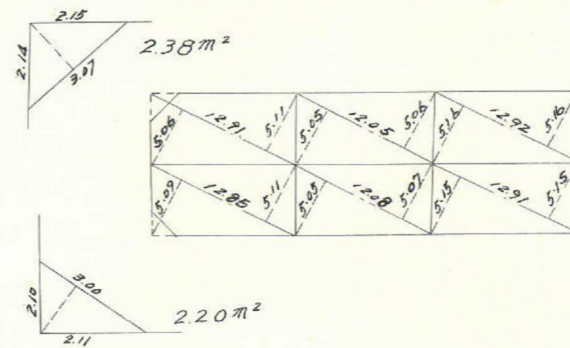
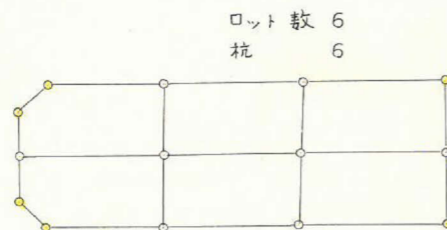
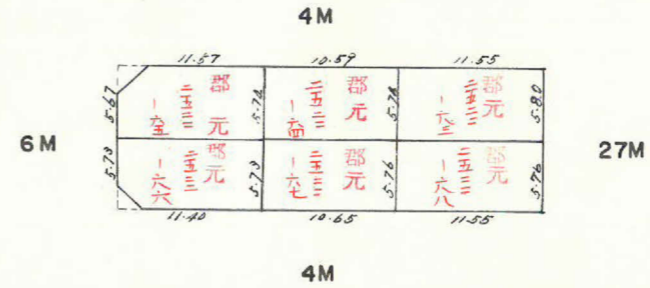
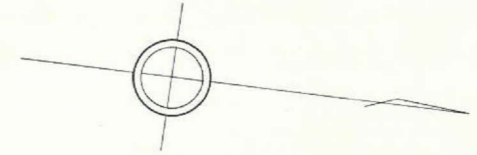


課長	係長	測量士	係



(分筆前)  
 確定面積平面図  $S = \frac{1}{600}$

ブロック番号 宇宿 26-3号

新地名 町 丁目  
 年 月 日

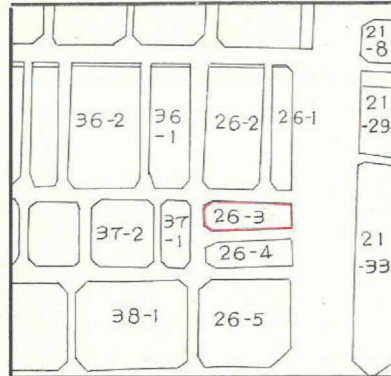

この図面等は、土地区画整理事業に関する参考資料として提供しています。  
 ○図面等は換地処分時のものであり、現在の状況とは異なる場合があります。  
 ○図面等によって、境界等が確定されるものではありません。

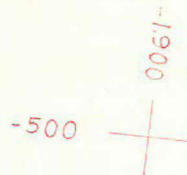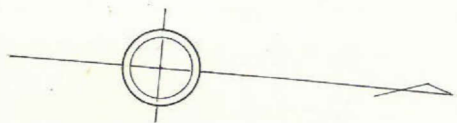

$$\frac{33.71 \times 0.04}{2} = 0.674 \text{ m}^2$$

$$26-9 \quad x = -1853.867$$

$$y = -499.678$$

$$27-3 \quad x = -1803.793$$

$$y = -505.158$$

$$(1) A = \frac{1}{2} \sin(0.24)$$

$$= \frac{\sin 89.72(1.0000) \times 11.43 \times 33.84}{2}$$


$$2A = 386.791$$

$$A = 193.396 \text{ m}^2$$

$$(2) A = \frac{\sin 90.01(1.0000) \times 11.52 \times 33.72}{2}$$

$$2A = 388.454$$

$$A = 194.227 \text{ m}^2$$

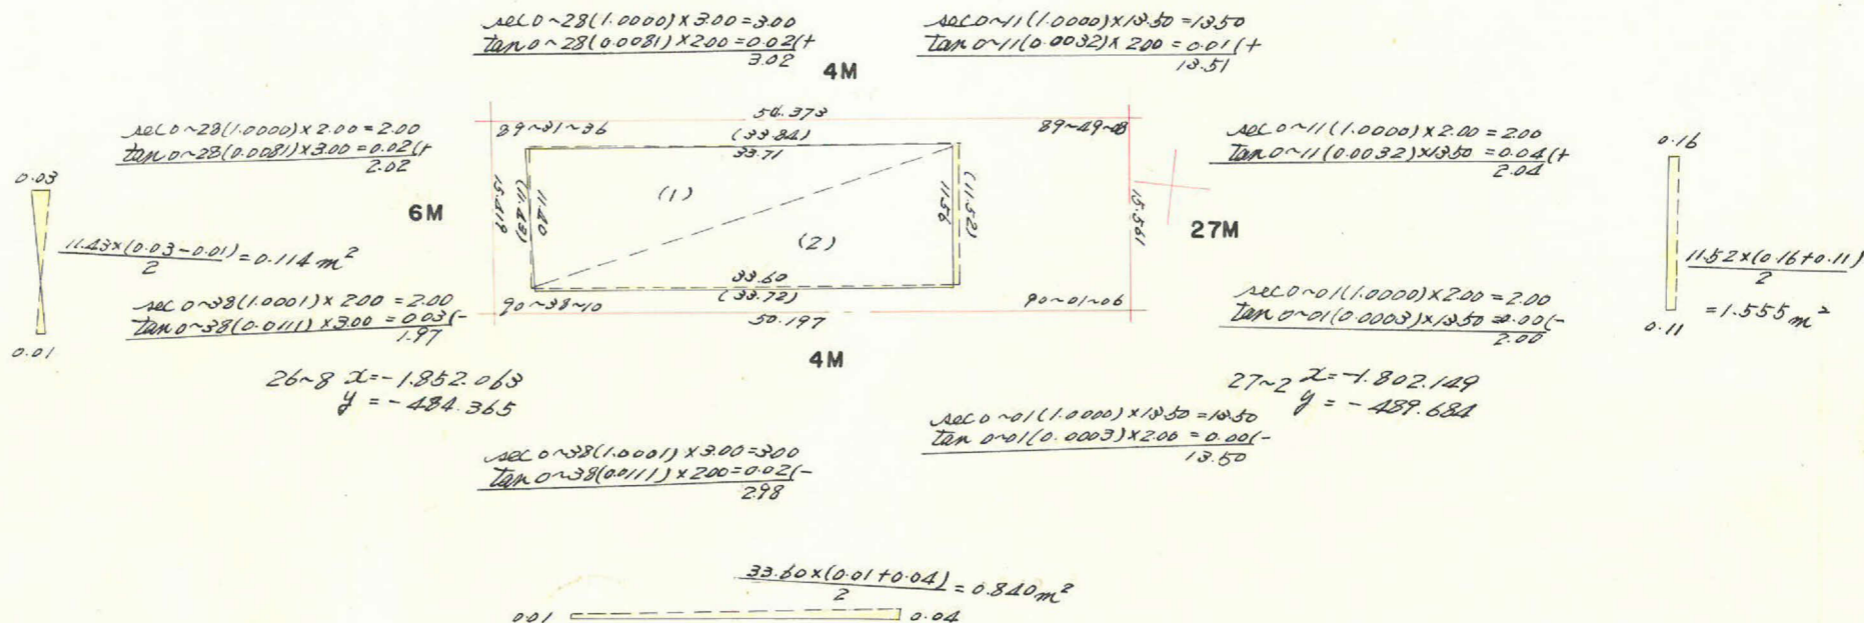

$$26-8 \quad x = -1852.063$$

$$y = -484.365$$

$$27-2 \quad x = -1802.129$$

$$y = -489.681$$

合計面積  
 削除面積  
 ブロック面積

$$0.840 + 0.114 - 1.555 - 0.674 = -1.275$$

$$193.396 + 194.227 - 1.275 = 386.35 \text{ m}^2$$

$$2.38 + 2.20 = 4.58 \text{ m}^2$$

$$381.77 \text{ m}^2$$

この図面等は、土地区画整理事業に関する参考資料として提供しています。  
 ○図面等は換地処分時のものであり、現在の状況とは異なる場合があります。  
 ○図面等によって、境界等が確定されるものではありません。