
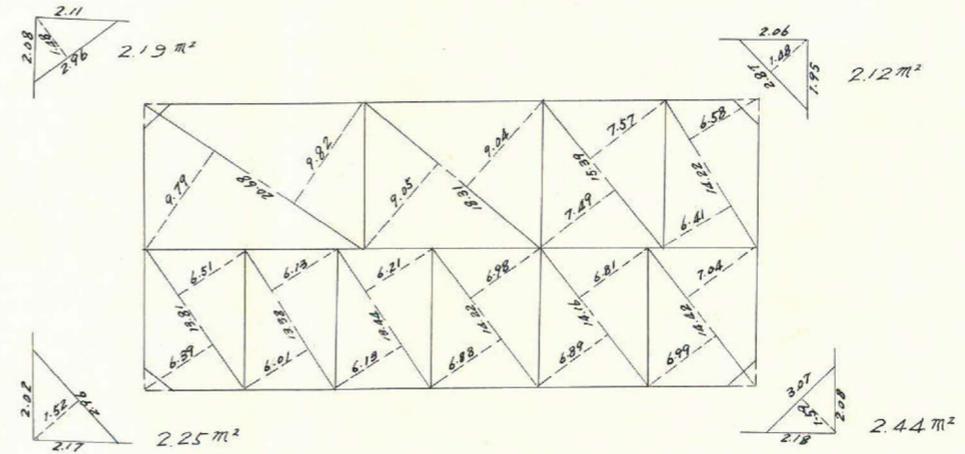
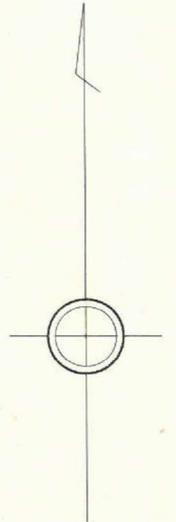
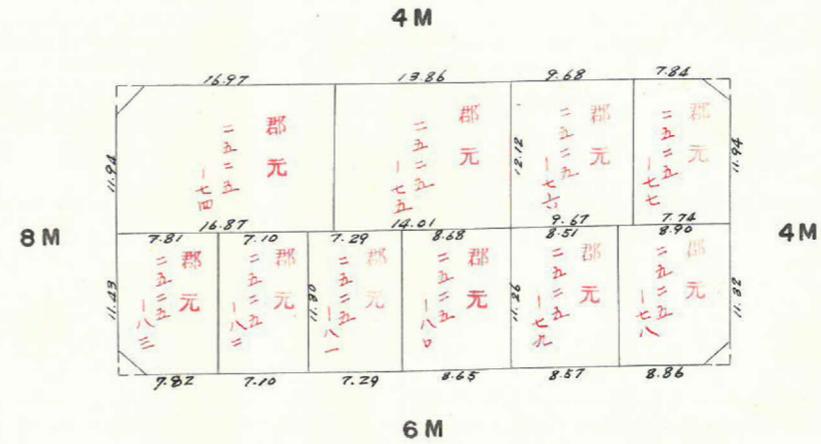


課	長	係	長	測量士	係


(分 筆 前)
 確定面積平面図 $S = \frac{1}{600}$

ブロック番号 字宿 26-2号

新地名 町 丁目
 年 月 日


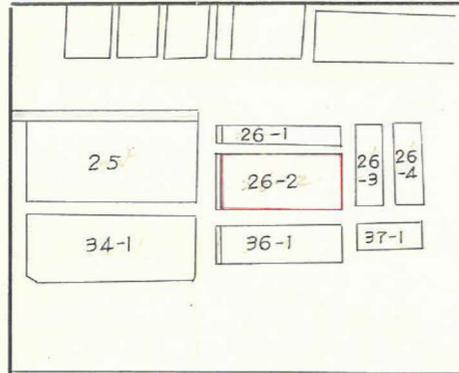


ロット数 10
 杭 8

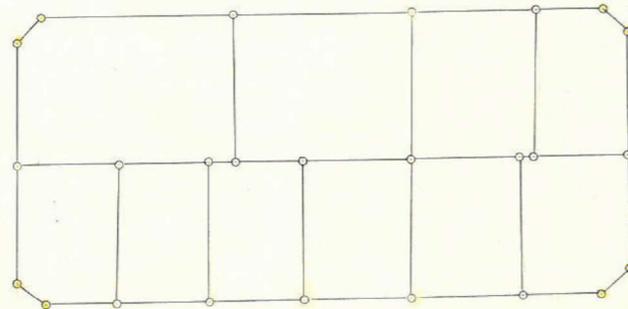

この図面等は、土地区画整理事業に関する参考資料として提供しています。
 ○図面等は換地処分時のものであり、現在の状況とは異なる場合があります。
 ○図面等によって、境界等が確定されるものではありません。


この図面等は、土地区画整理事業に関する参考資料として提供しています。
 ○図面等は換地処分時のものであり、現在の状況とは異なる場合があります。
 ○図面等によって、境界等が確定されるものではありません。

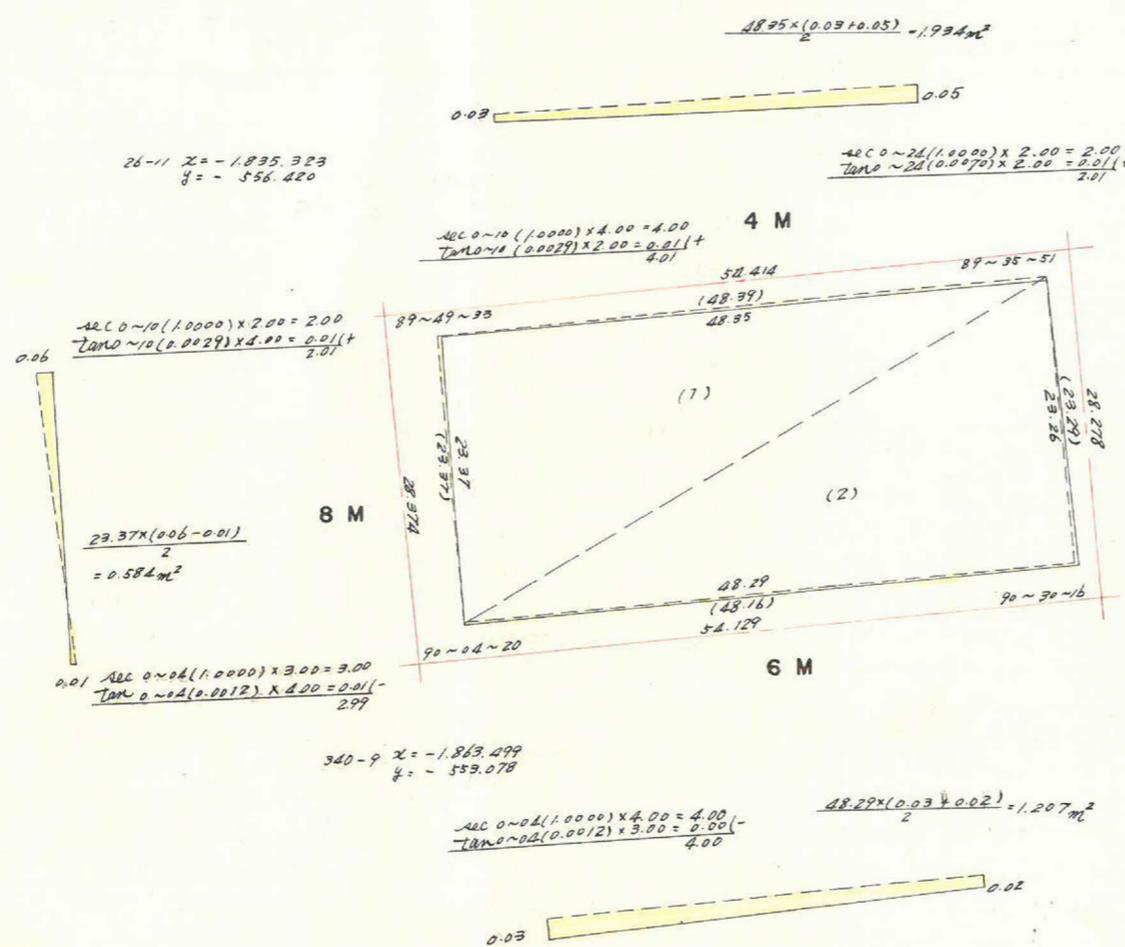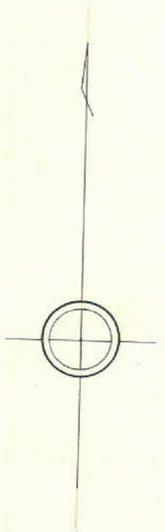

26-11 $x = -1.835.323$
 $y = -556.420$

26-10 $x = -1.859.078$
 $y = -507.366$

26-9 $x = -1.857.191$
 $y = -499.318$

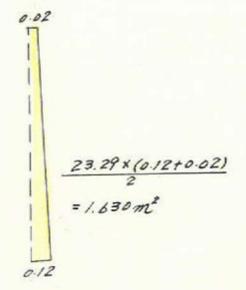

(1) $A = \frac{1}{2} \sin(\theta^{\circ}) a b$
 $= \sin 89^{\circ} 50' (1.0000) \times 23.37 \times 48.89$
 $2A = 1130.874$
 $A = 565.437 \text{ m}^2$

(2) $A = \frac{1}{2} \sin 90^{\circ} 30' (1.0000) \times 23.29 \times 48.16$
 $2A = 1121.646$
 $A = 560.823 \text{ m}^2$

1.207 - 0.584 - 1.934 + 1.630 = 0.319
 合計面積 565.437 + 560.823 + 0.319 = 1126.58 m²
 剪除面積 2.1238 + 2.4406 + 2.1904 + 2.2496 = 9.00 m²
 プロツク面積 1117.58 m²

