
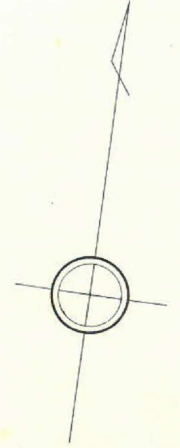
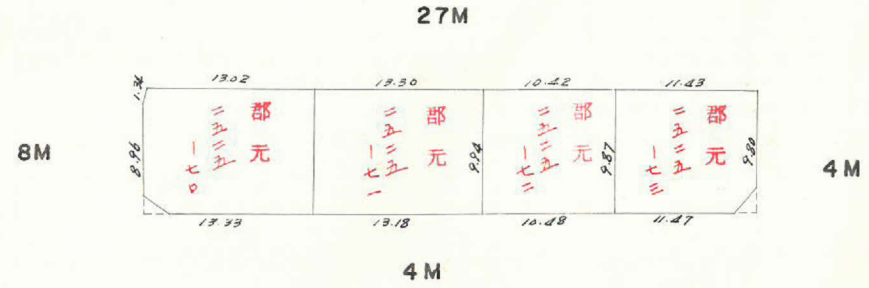


課長	係長	測量士	係





(分筆前)  
 確定面積平面図  $S = \frac{1}{600}$

ブロック番号 宇宿 26-1号



新地名 町 丁目  
 年 月 日

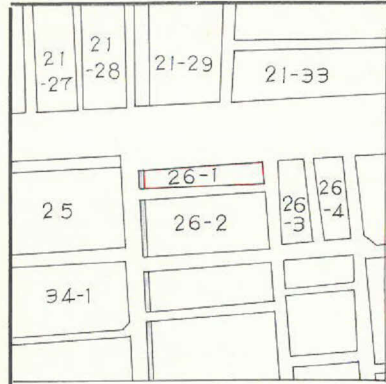

ロット数 4  
 杭 5

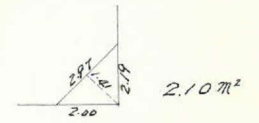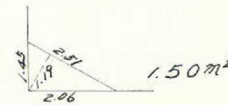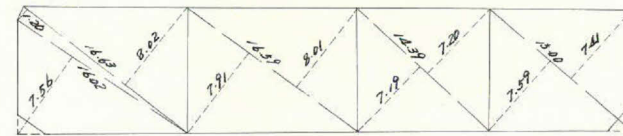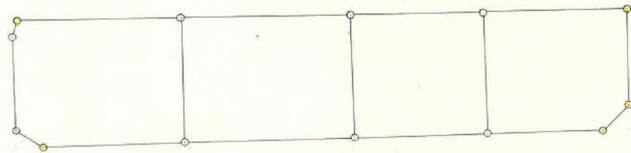

この図面等は、土地区画整理事業に関する参考資料として提供しています。  
 ○図面等は換地処分時のものであり、現在の状況とは異なる場合があります。  
 ○図面等によって、境界等が確定されるものではありません。

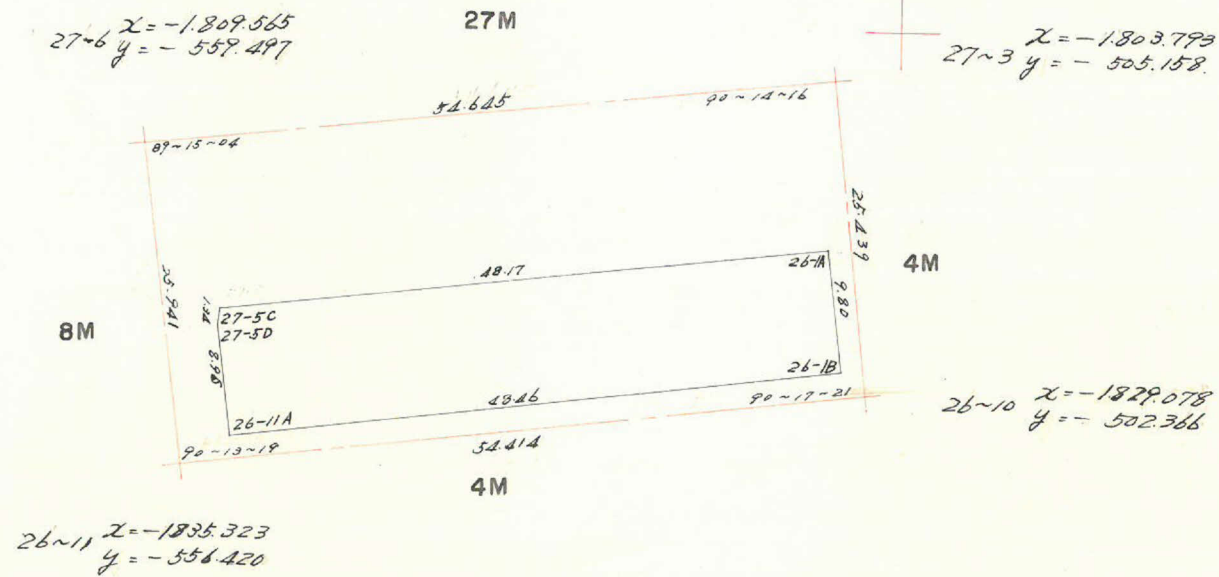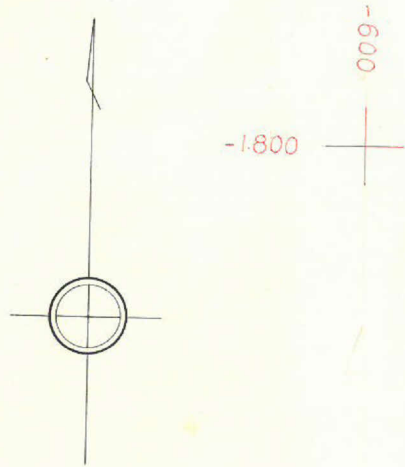

点	(1)	(2)	(3)	(4)	(1) x (4)	(2) x (3)
	X	X <sub>n-1</sub> - X <sub>n+1</sub>	Y	Y <sub>n-1</sub> - Y <sub>n+1</sub>		
27-5C	1822.623		553.548			
27-5D	1823.957	- 10.243	553.654	+ 0.875	+ 20.962	- 549.578
26-1A	1832.866	- 3.372	552.673	+ 49.127	+ 1614.608	- 177.613
26-1B	1827.329	+ 15.276	504.527	+ 47.029	+ 1285.256	+ 69.154
27-1A	1817.590	+ 4.706	505.644	- 49.021	- 862.279	+ 26.561
27-5C	1822.623	- 6.367	553.548	- 48.010	- 1086.130	- 340.940
27-5D	1823.957		553.654			
					+ 2920.826	- 1068.131
					- 1948.409	+ 95.715
計					972.417	972.416
1/2						486.208 m <sup>2</sup>

合計面積  
剪除面積  
ブロック面積

486.21 m<sup>2</sup>  
2.10 + 1.50 = 3.60 m<sup>2</sup>  
482.61 m<sup>2</sup>

この図面等は、土地区画整理事業に関する参考資料として提供しています。  
○図面等は換地処分時のものであり、現在の状況とは異なる場合があります。  
○図面等によって、境界等が確定されるものではありません。