

課長	係長	測量士	係

(分 筆 前)




確定面積平面図 $S = \frac{1}{600}$

ブロック番号 宇宿

25号

新地名 町 丁目
年 月 日

21-24	21-25	21-26	21-27	21-28	21-29
24-1	25	26-1			
24-4		26-2			
33-2	34-1	36-1			
		36-2			

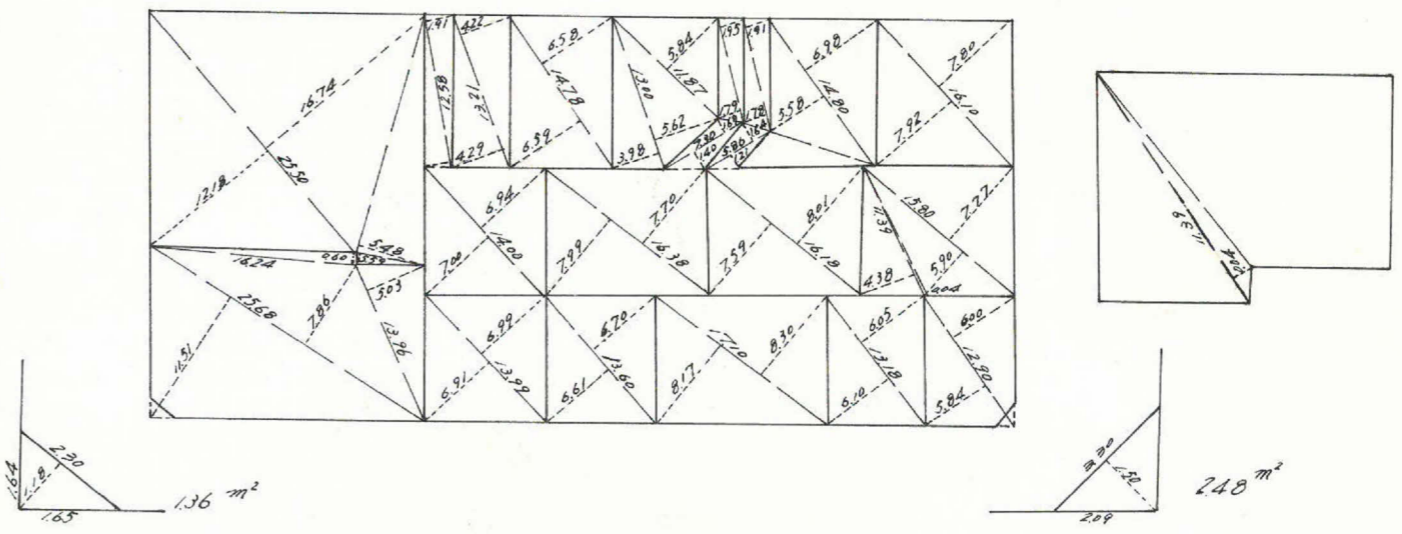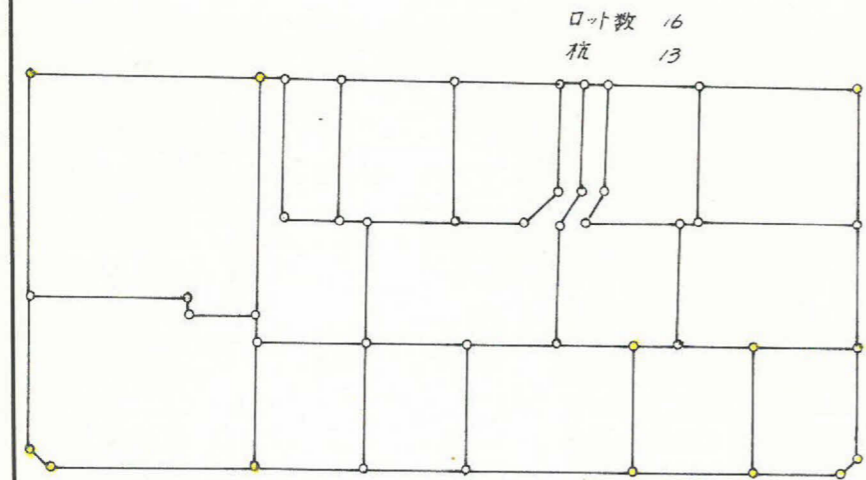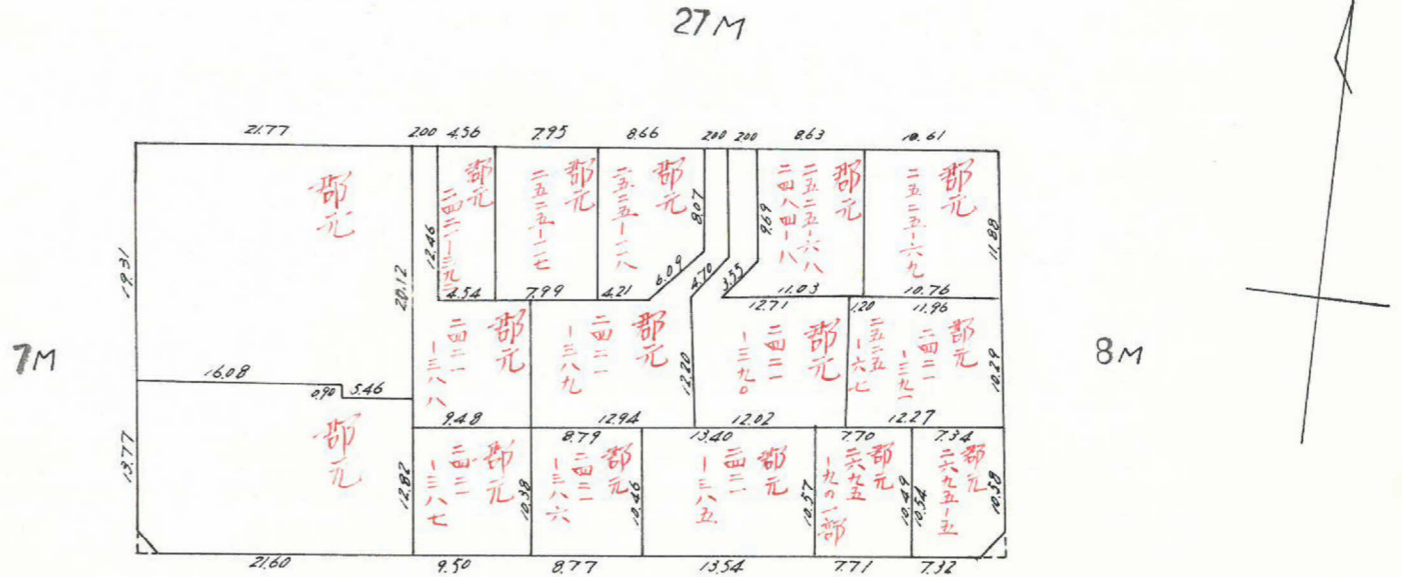

この図面等は、土地区画整理事業に関する参考資料として提供しています。
○図面等は換地処分時のものであり、現在の状況とは異なる場合があります。
○図面等によって、境界等が確定されるものではありません。

課長	係長	測量士	係


確定面積平面図 $S = \frac{1}{600}$

ブロック番号 宇宿



25号

新地名 町 丁目
年 月 日

21-24	21-25	21-26	21-27	21-28	21-29
24-1	25	26-1			
24-4		26-2			
33-2	34-1	36-1			
		36-2			

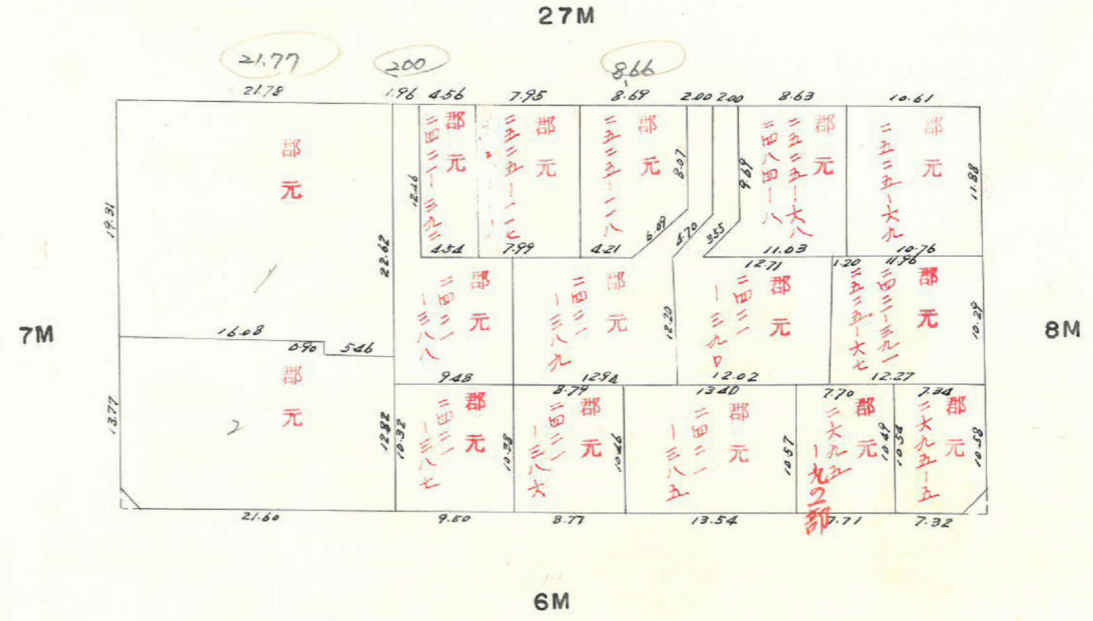

ロット数 16
杭 13

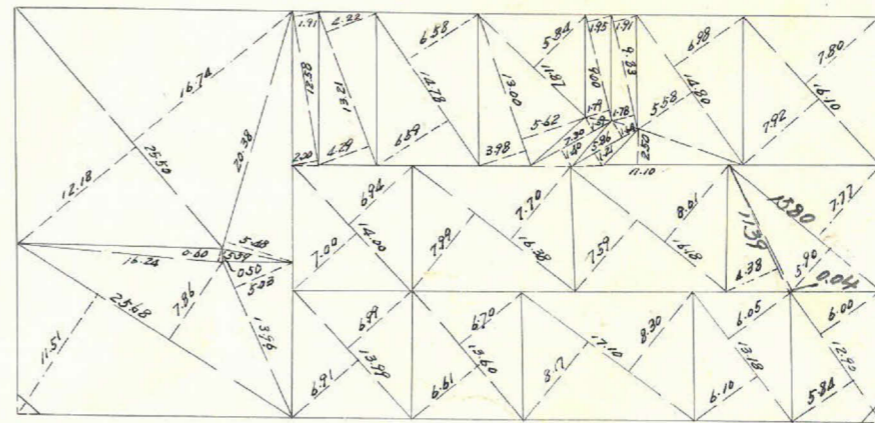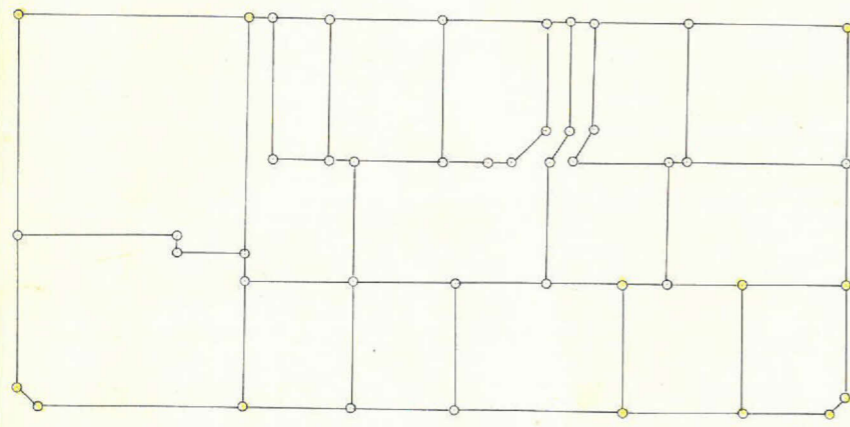

1.64
1.18
1.65
1.35 m²

3.30
1.50
2.82
2.02
2.48 m²

この図面等は、土地区画整理事業に関する参考資料として提供しています。
 ○図面等は換地処分時のものであり、現在の状況とは異なる場合があります。
 ○図面等によって、境界等が確定されるものではありません。

