

課	長	係	長	測量士	係

(分 筆 前)

確定面積平面図  $S = \frac{1}{600}$





ブロック番号

字 宿



34-1 号

新地名 町 丁目

年 月 日

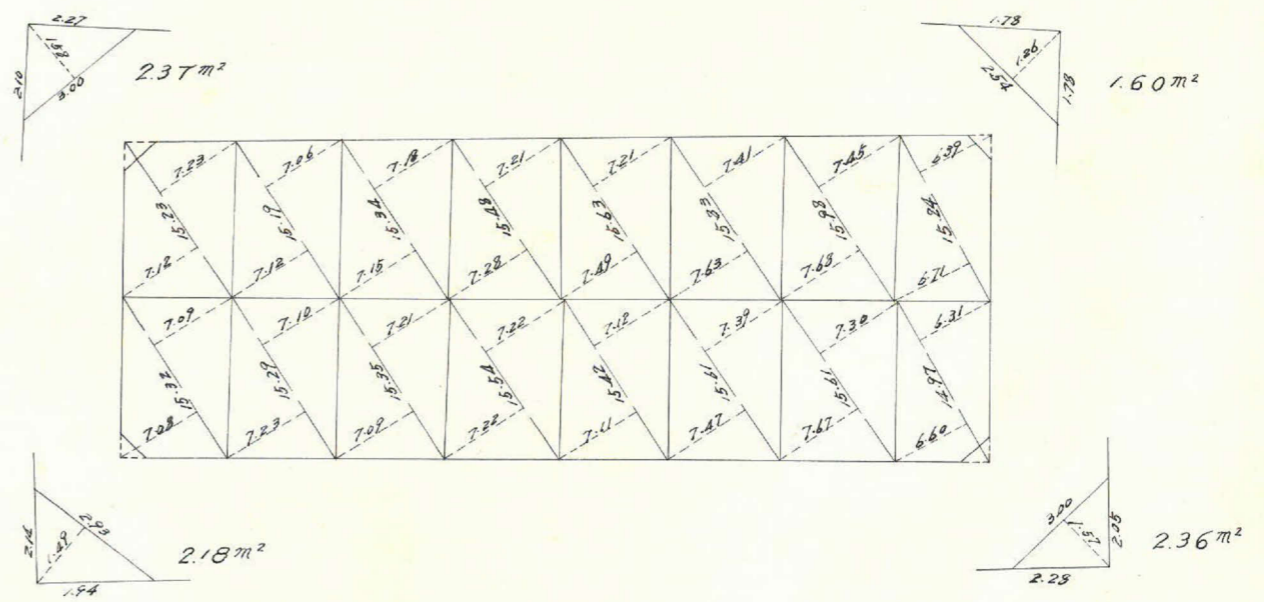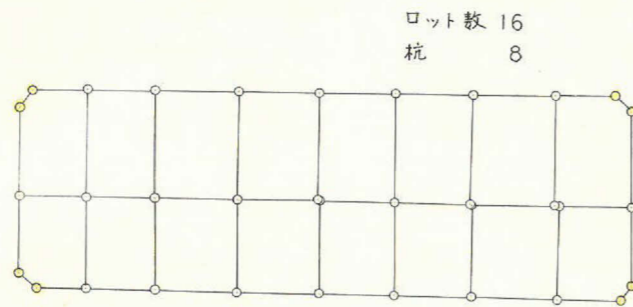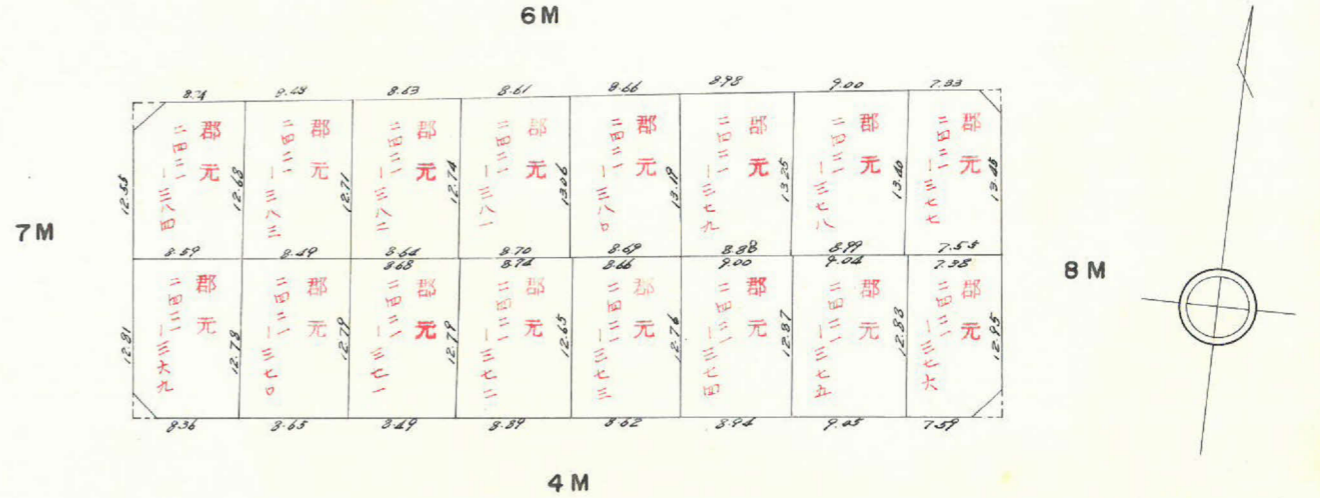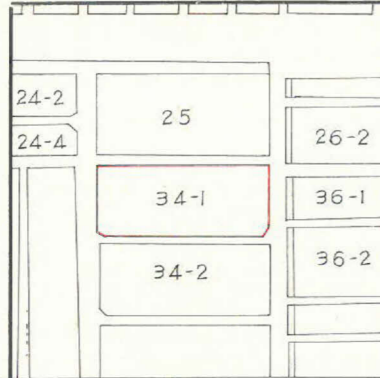

この図面等は、土地区画整理事業に関する参考資料として提供しています。  
 ○図面等は換地処分時のものであり、現在の状況とは異なる場合があります。  
 ○図面等によって、境界等が確定されるものではありません。

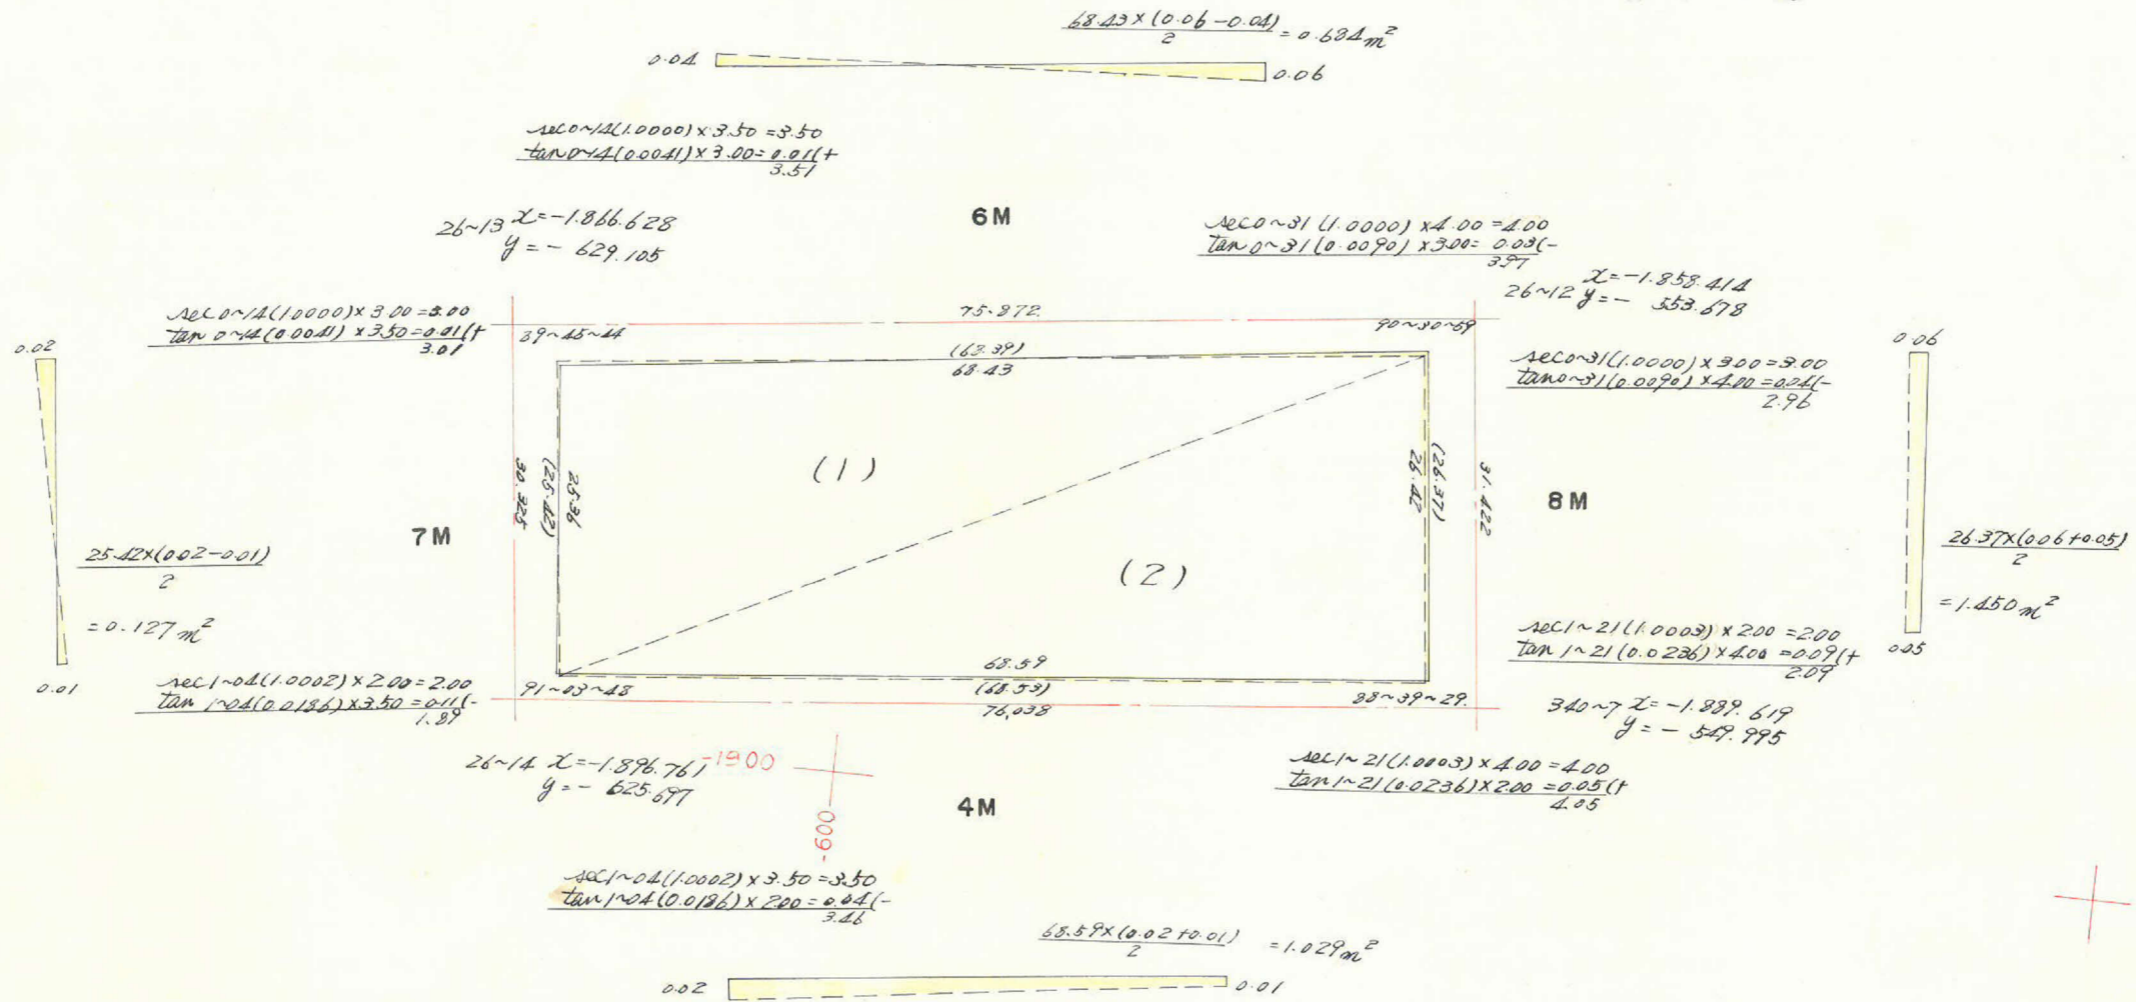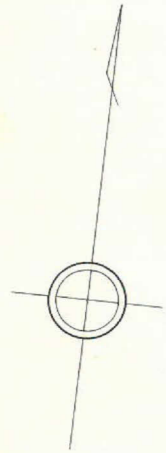

合計面積  
 869.237 + 903.294 + 0.978 = 1773.51 m<sup>2</sup>  
 扣除面積  
 1.50 + 2.36 + 2.37 + 2.18 = 8.51 m<sup>2</sup>  
 ブロック面積  
 1765.00 m<sup>2</sup>

この図面等は、土地区画整理事業に関する参考資料として提供しています。  
 ○図面等は換地処分時のものであり、現在の状況とは異なる場合があります。  
 ○図面等によって、境界等が確定されるものではありません。