
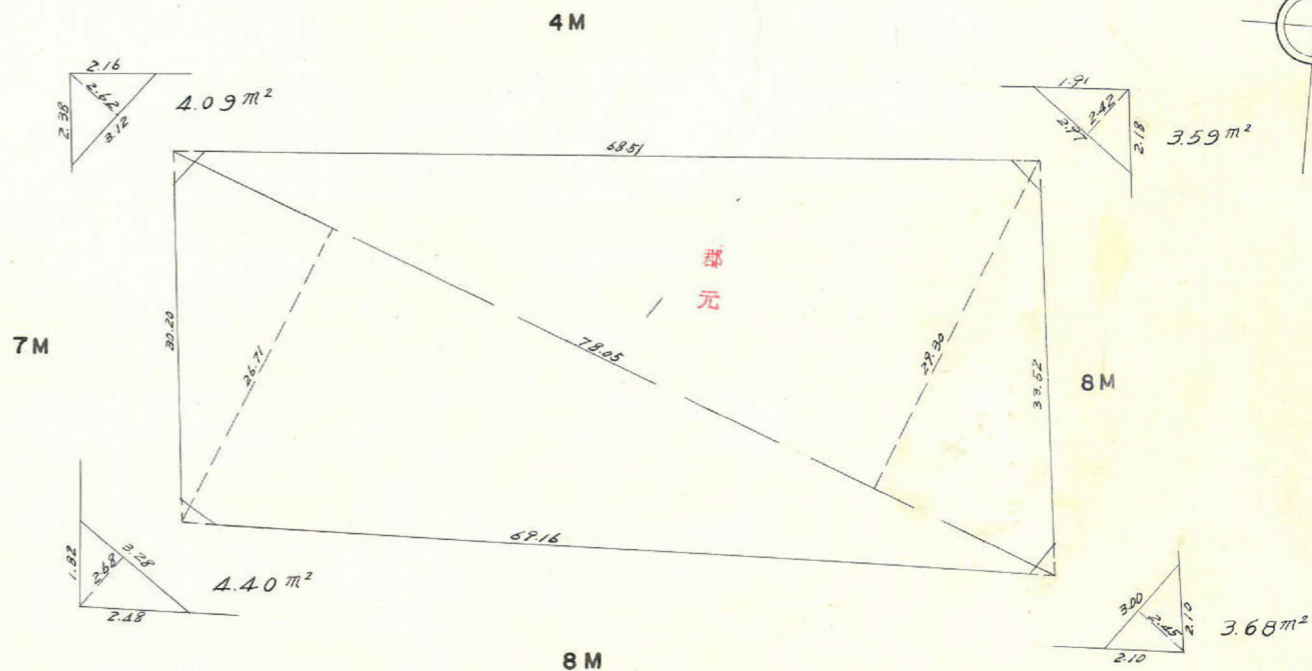


課	長	係	長	測量士	係


(分 筆 前)
 確定面積平面図 $S = \frac{1}{600}$

ブロック番号 宇宿 34-3 (公園)号

新地名 町 丁目
 年 月 日

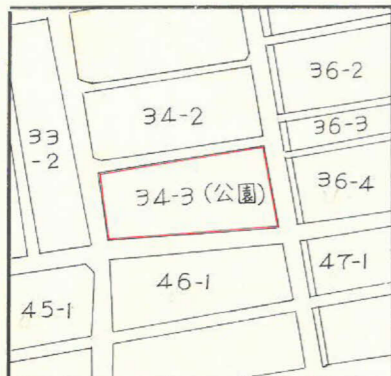




ロット数 1
 杭 8

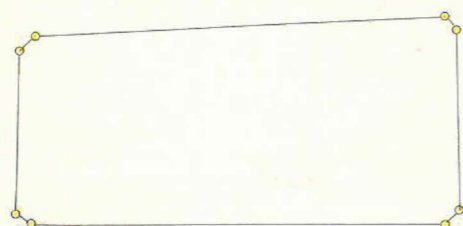

この図面等は、土地区画整理事業に関する参考資料として提供しています。
 ○図面等は換地処分時のものであり、現在の状況とは異なる場合があります。
 ○図面等によって、境界等が確定されるものではありません。


26-15 $x = -1.925.978$
 $y = -622.393$

340-5 $x = -1.921.362$
 $y = -546.249$

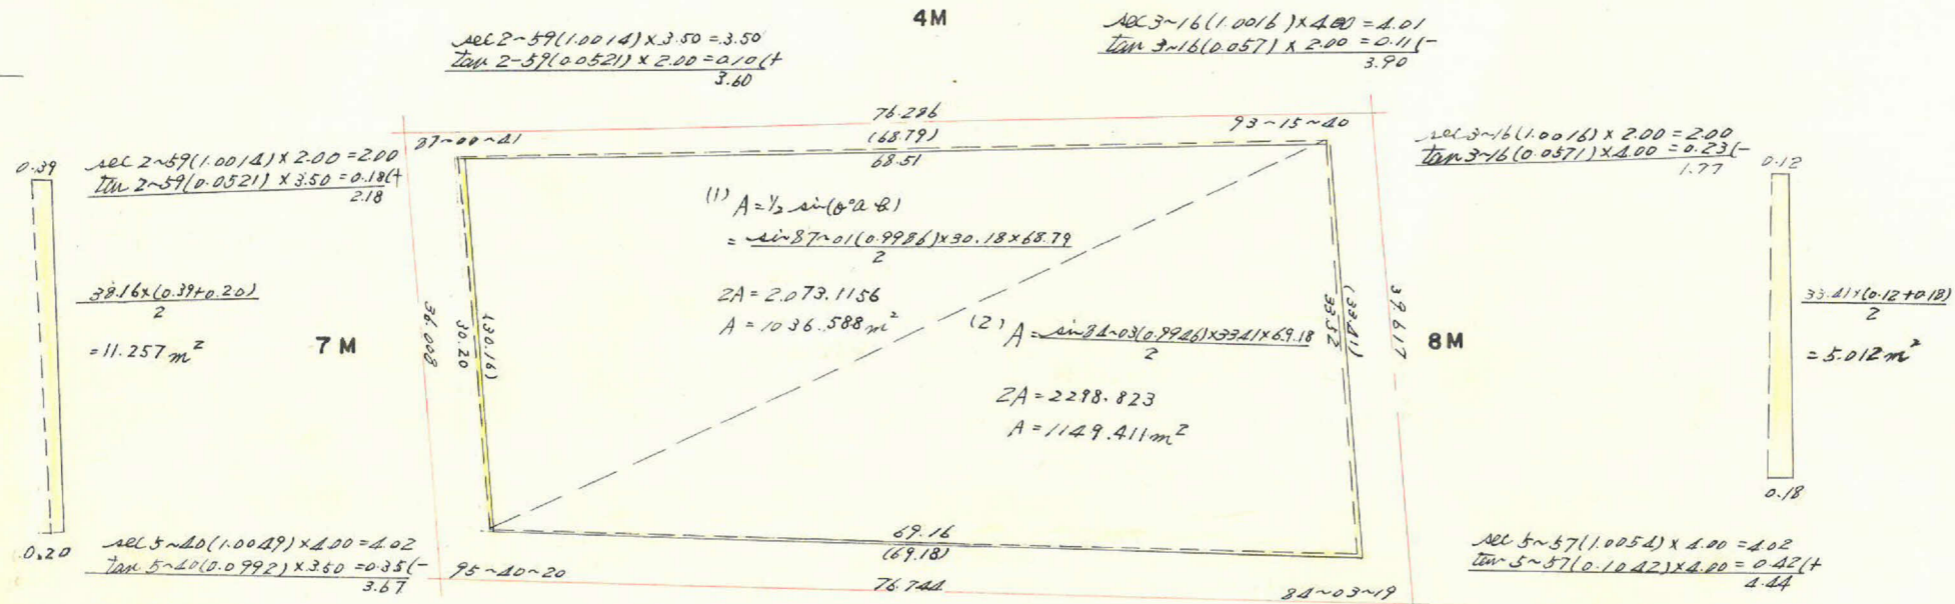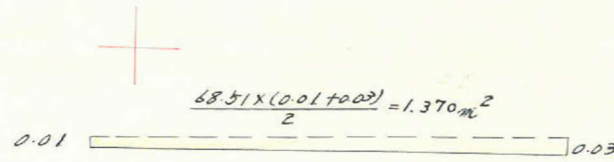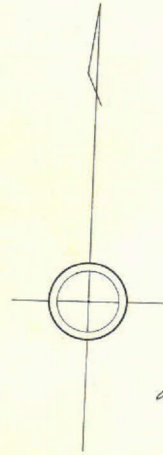


38-4A $x = -1.961.758$
 $y = -618.343$

340-2 $x = -1.960.706$
 $y = -521.606$

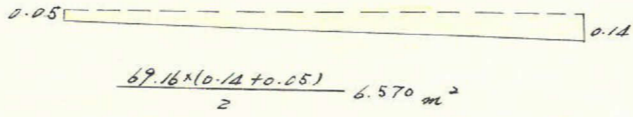

合計面積
 剪除面積
 ブロック面積

$+6.570 + 5.012 - 1.370 - 11.257 = -1.045$
 $1036.588 + 1149.411 - 1.045 = 2184.95 m^2$
 $4.0822 + 4.3952 + 3.5937 + 3.6750 = 15.75 m^2$
 $= 2169.20 m^2$

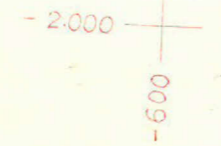

この図面等は、土地区画整理事業に関する参考資料として提供しています。
 ○図面等は換地処分時のものであり、現在の状況とは異なる場合があります。
 ○図面等によって、境界等が確定されるものではありません。