



課長	係長	測量士	係

(分筆前)
確定面積平面図 $S = \frac{1}{600}$



ブロック番号 宇宿

32号

新地名 町 丁目
年 月 日

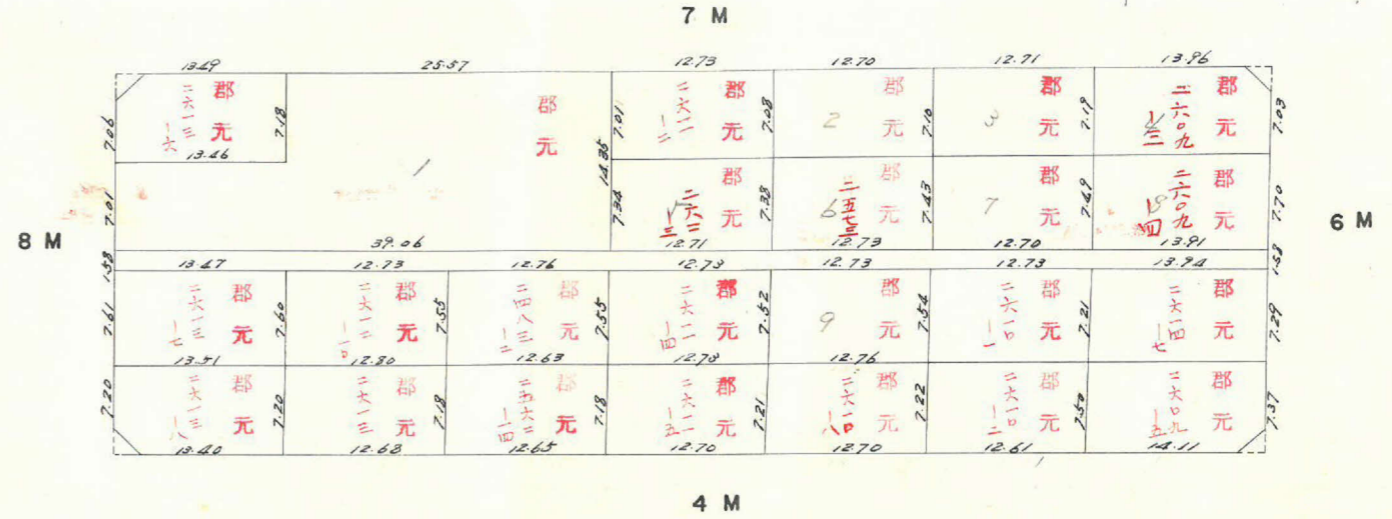
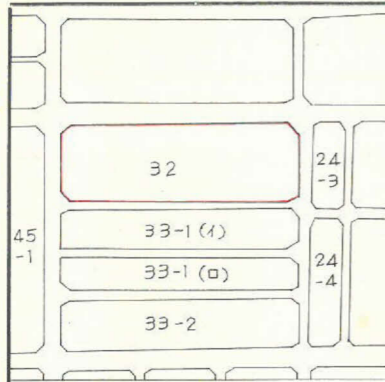


ロット数 24
杭 47

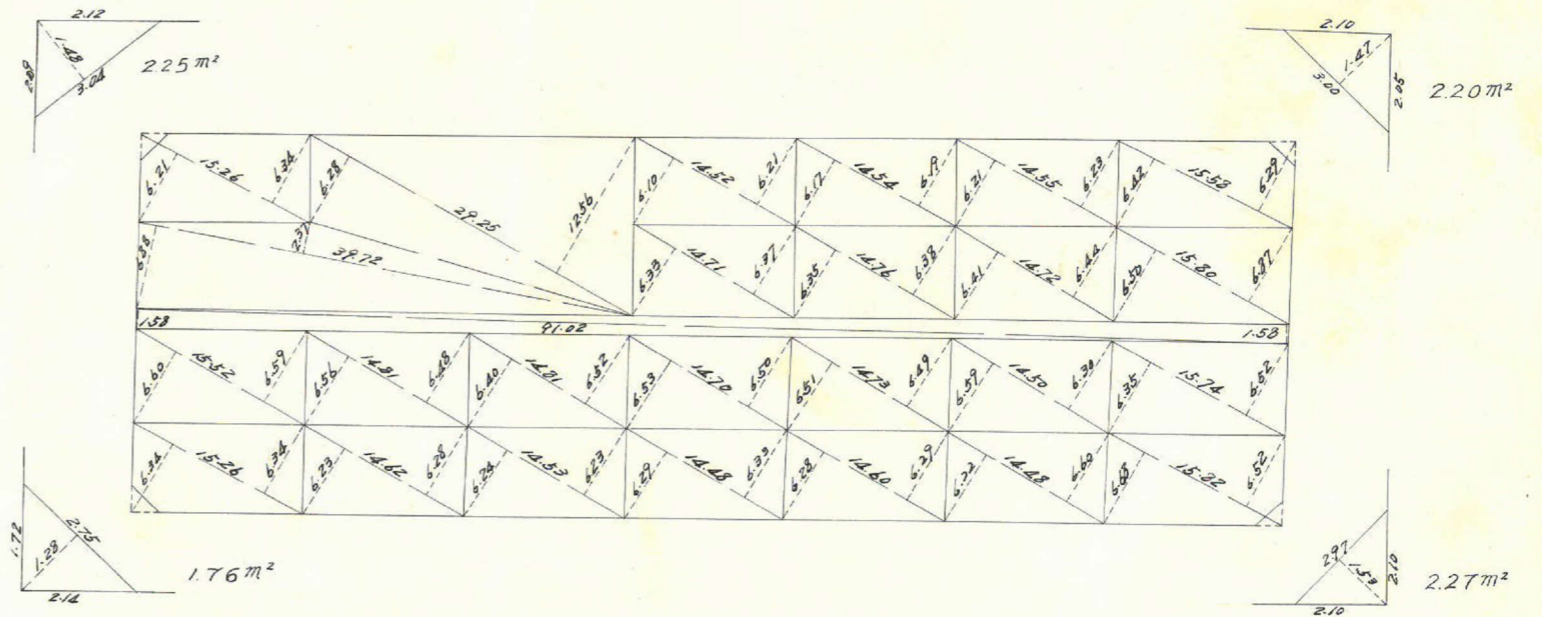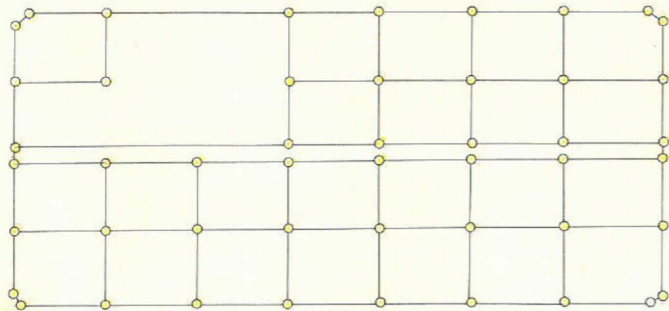

この図面等は、土地区画整理事業に関する参考資料として提供しています。
○図面等は換地処分時のものであり、現在の状況とは異なる場合があります。
○図面等によって、境界等が確定されるものではありません。

この図面等は、土地区画整理事業に関する参考資料として提供しています。
 ○図面等は換地処分時のものであり、現在の状況とは異なる場合があります。
 ○図面等によって、境界等が確定されるものではありません。

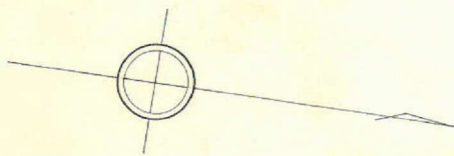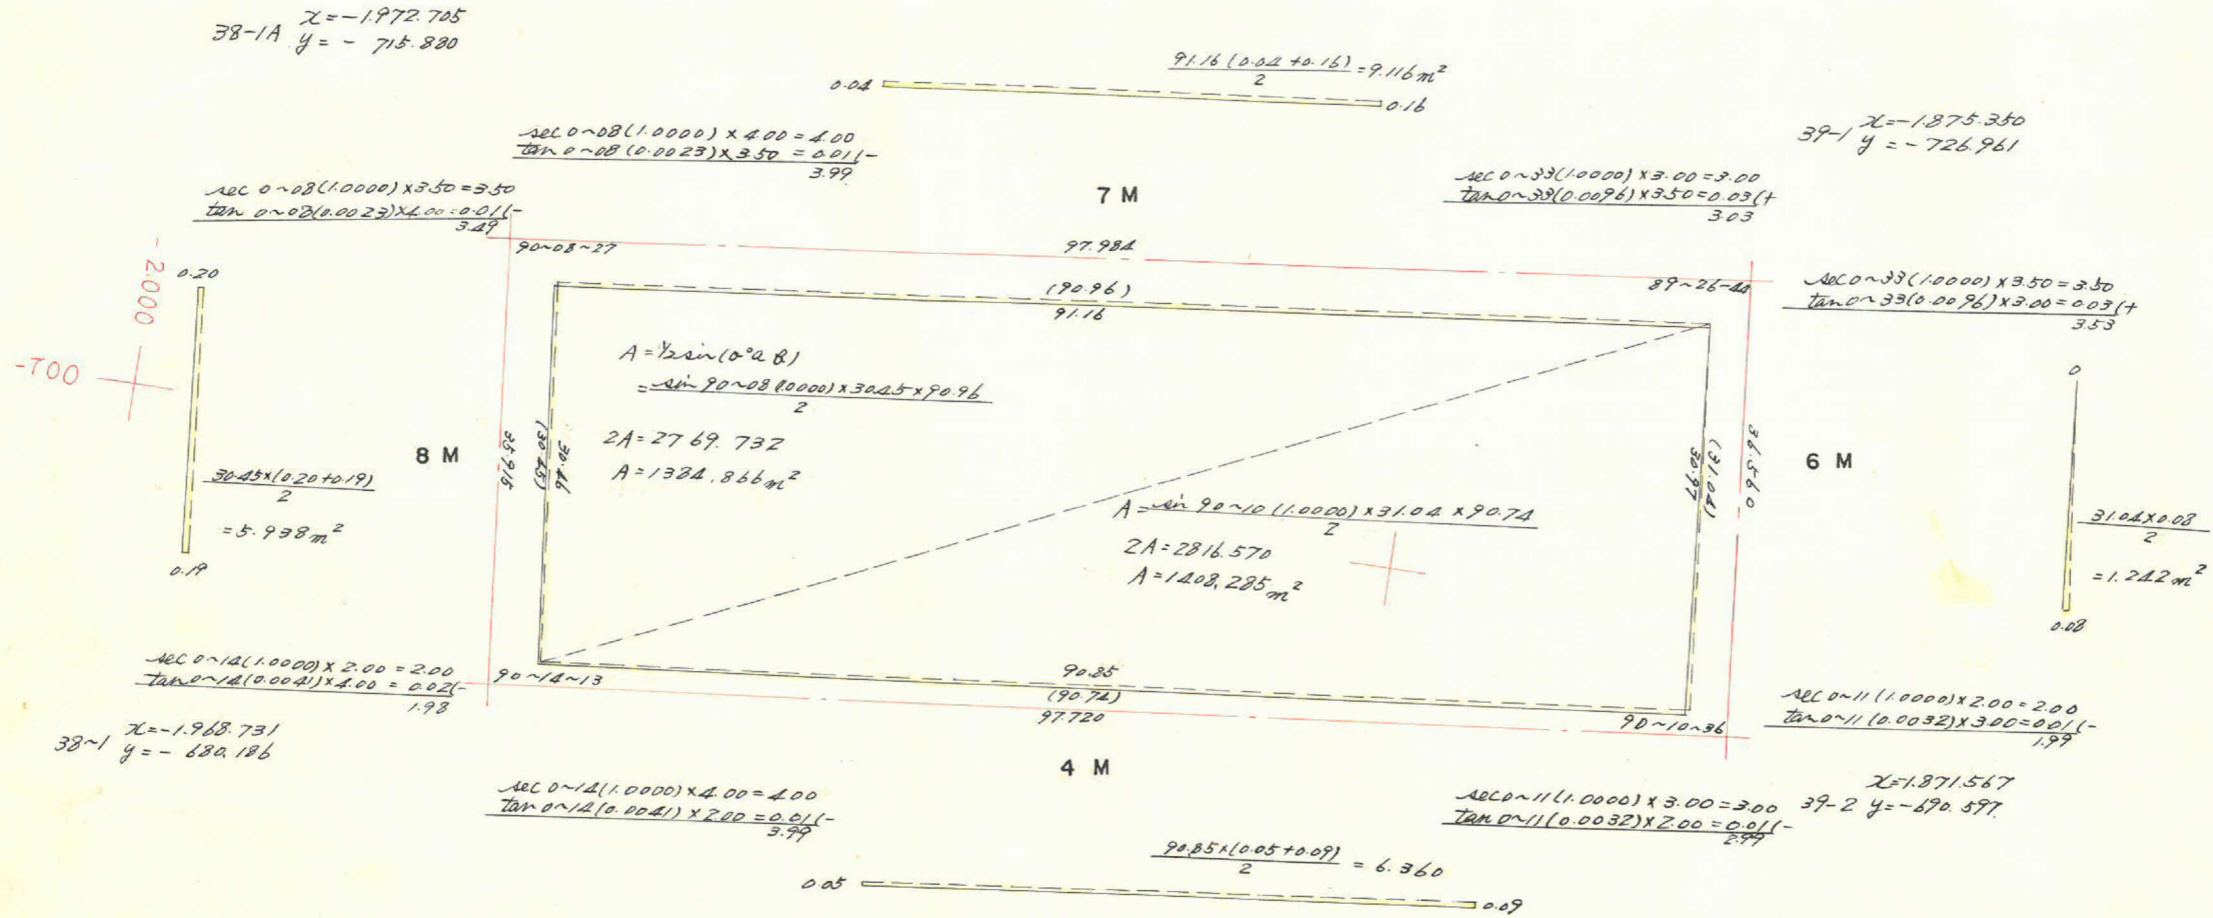

合計面積
 前除面積
 通路面積
 ブロック面積