
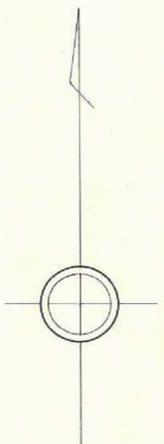


課	長	係	長	測量士	係




(分 筆 前)  
 確定面積平面図  $S = \frac{1}{600}$

ブロック番号  24-2 号



新地名 町 丁目  
 年 月 日

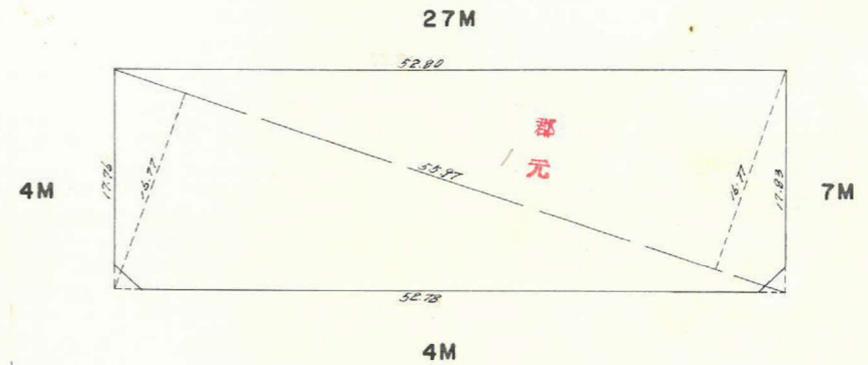

ロット数 1  
 杭 5

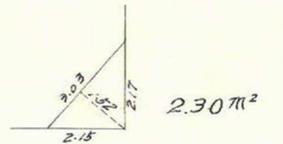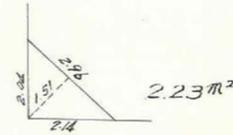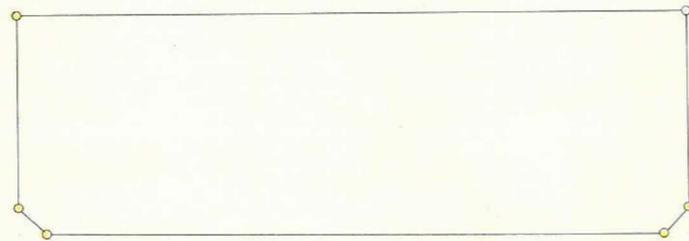

この図面等は、土地区画整理事業に関する参考資料として提供しています。  
 ○図面等は換地処分時のものであり、現在の状況とは異なる場合があります。  
 ○図面等によって、境界等が確定されるものではありません。

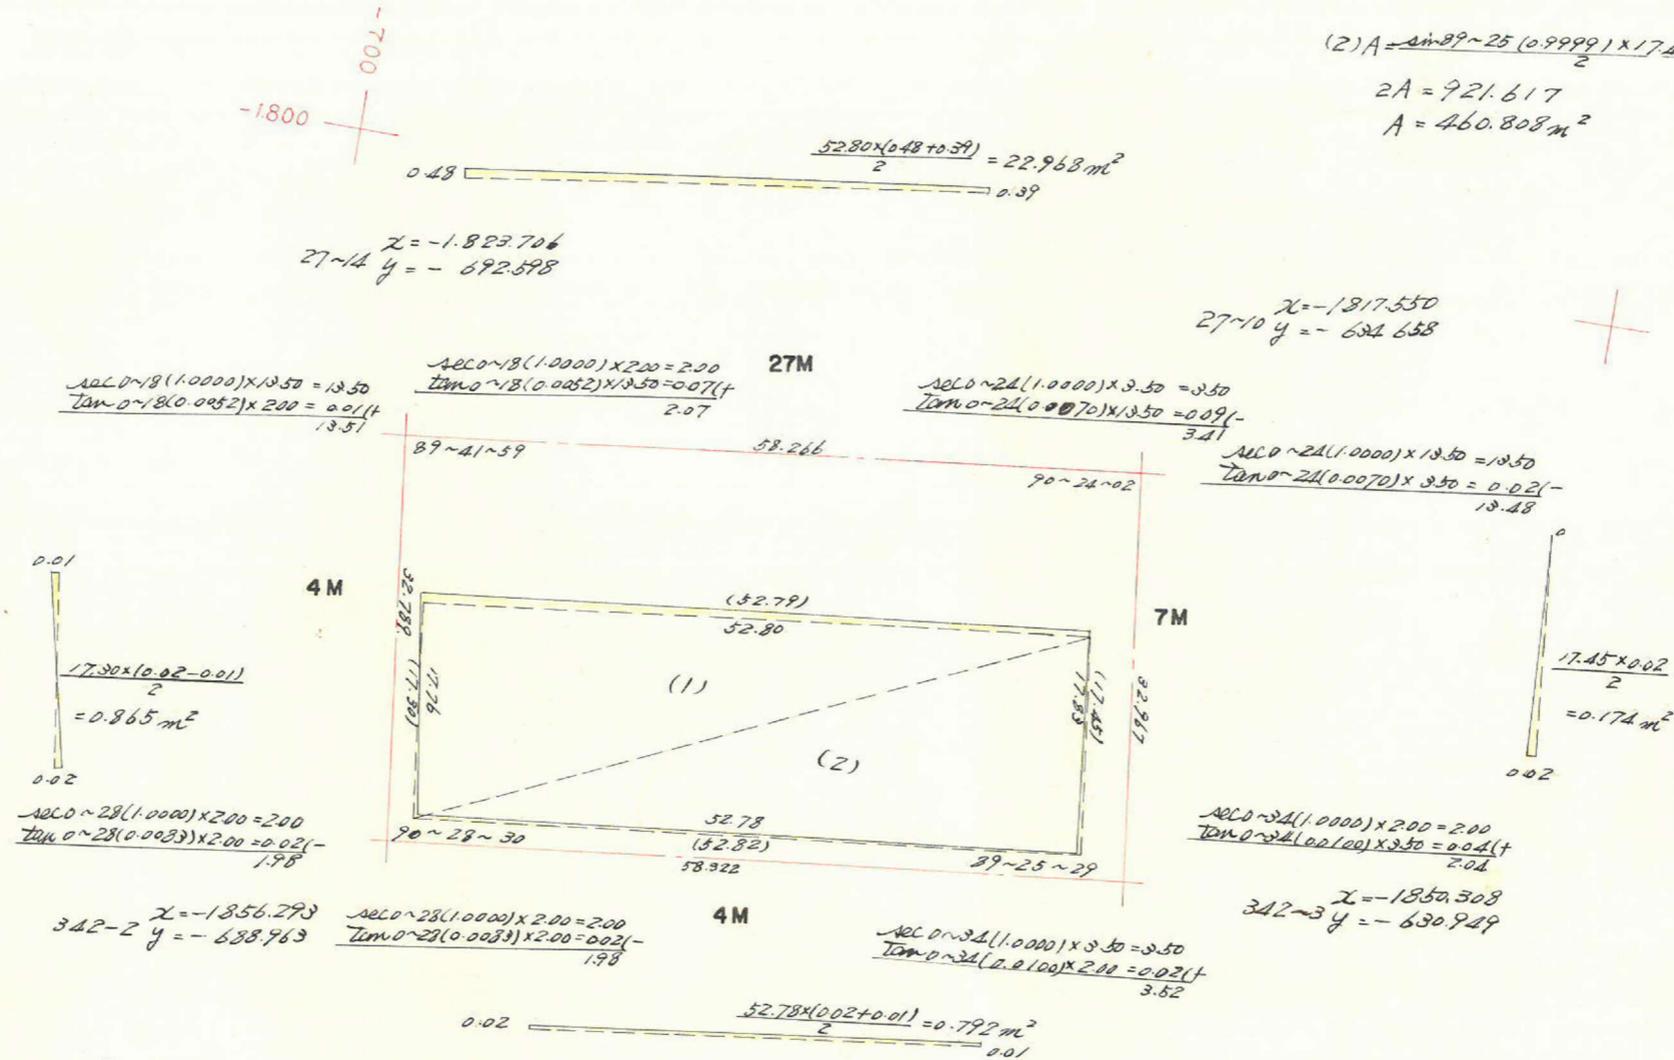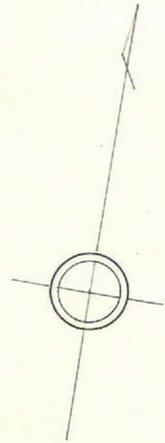

$(1) A = \frac{1}{2} \sin(0.2 \phi)$   
 $= \frac{\sin 89.42 (1.0000) \times 17.30 \times 52.79}{2}$   
 $2A = 913.287$   
 $A = 456.634 \text{ m}^2$

$(2) A = \frac{\sin 89.25 (0.9999) \times 17.45 \times 52.82}{2}$   
 $2A = 921.617$   
 $A = 460.808 \text{ m}^2$

合計面積  
 剥除面積  
 ブロック面積

$22.968 - 0.865 - 0.792 - 0.174 = 21.137$   
 $456.634 + 460.808 + 21.137 = 938.58 \text{ m}^2$   
 $2.24 + 2.30 = 4.54 \text{ m}^2$   
 $934.04 \text{ m}^2$

この図面等は、土地区画整理事業に関する参考資料として提供しています。  
 ○図面等は換地処分時のものであり、現在の状況とは異なる場合があります。  
 ○図面等によって、境界等が確定されるものではありません。