

課長	係長	測量士	係

(分 筆 前)




確定面積平面図 $S = \frac{1}{600}$

ブロック番号 宇宿

43-1号

新地名 _____ 町 _____ 丁目 _____
 年 _____ 月 _____ 日


54		
	42-2	29
	43-1	30
	43-2	30

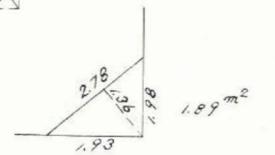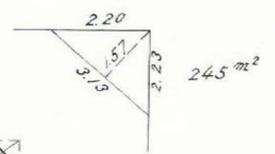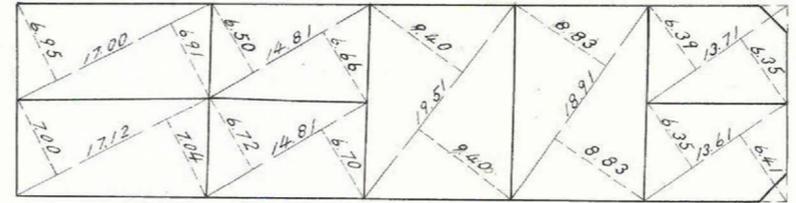


6 M

15 M

8 M

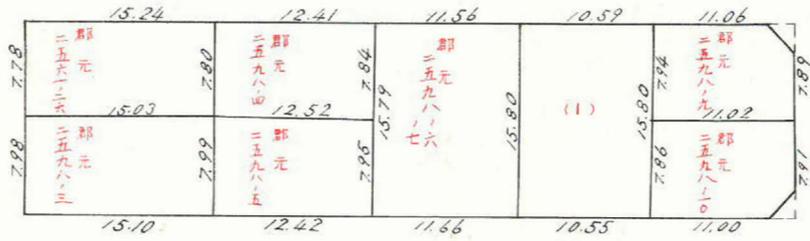

4 M

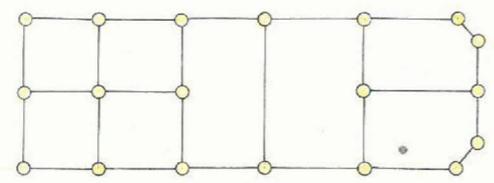

杭 19
 ロット 8

この図面等は、土地区画整理事業に関する参考資料として提供しています。
 ○図面等は換地処分時のものであり、現在の状況とは異なる場合があります。
 ○図面等によって、境界等が確定されるものではありません。

