


7 M

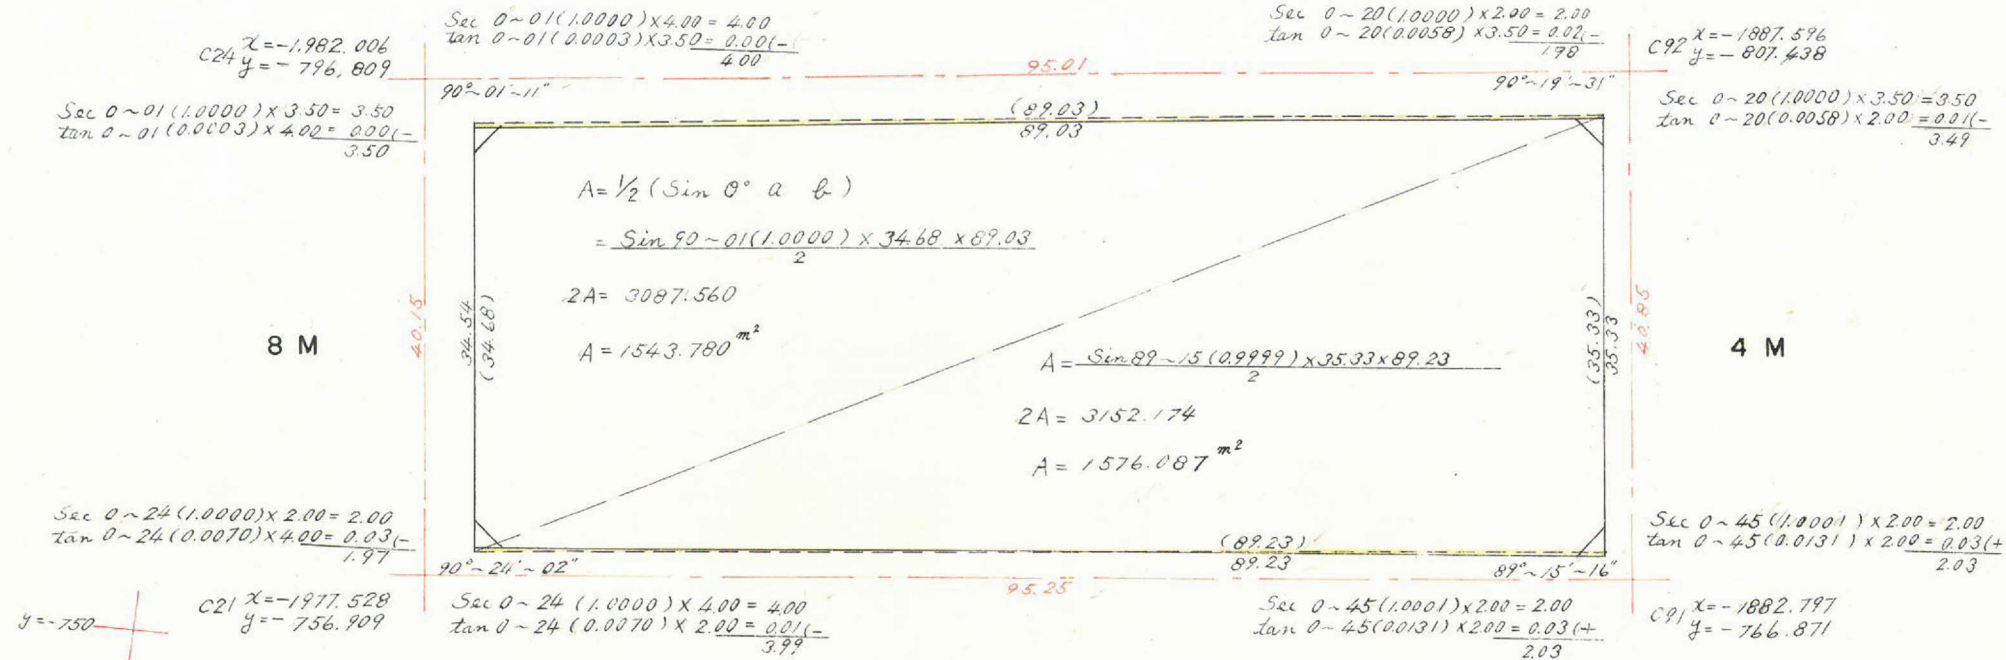

$2.186 - (0.401 + 8.012) = -6.227$

合計面積	=	1,543.780 + 1,576.087 - 6.227	=	3,113.64	m <sup>2</sup>
剪除	=	2.18 + 2.20 + 2.34 + 2.40	=	9.12	m <sup>2</sup>
トロッ	=		=	3,104.52	m <sup>2</sup>
割込	=		=		

この図面等は、土地区画整理事業に関する参考資料として提供しています。  
 ○図面等は換地処分時のものであり、現在の状況とは異なる場合があります。  
 ○図面等によって、境界等が確定されるものではありません。