



課	長	係	長	測	量	士	係

(分 筆 前)  
 確定面積平面図  $S = \frac{1}{600}$


ブロック番号 宇宿

23-1号

新地名 \_\_\_\_\_ 町 \_\_\_\_\_ 丁目 \_\_\_\_\_  
 年 \_\_\_\_\_ 月 \_\_\_\_\_ 日

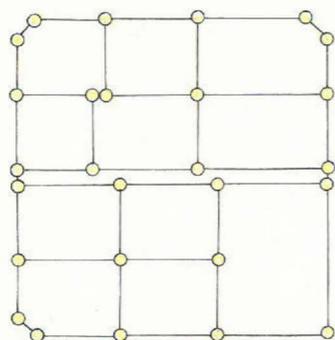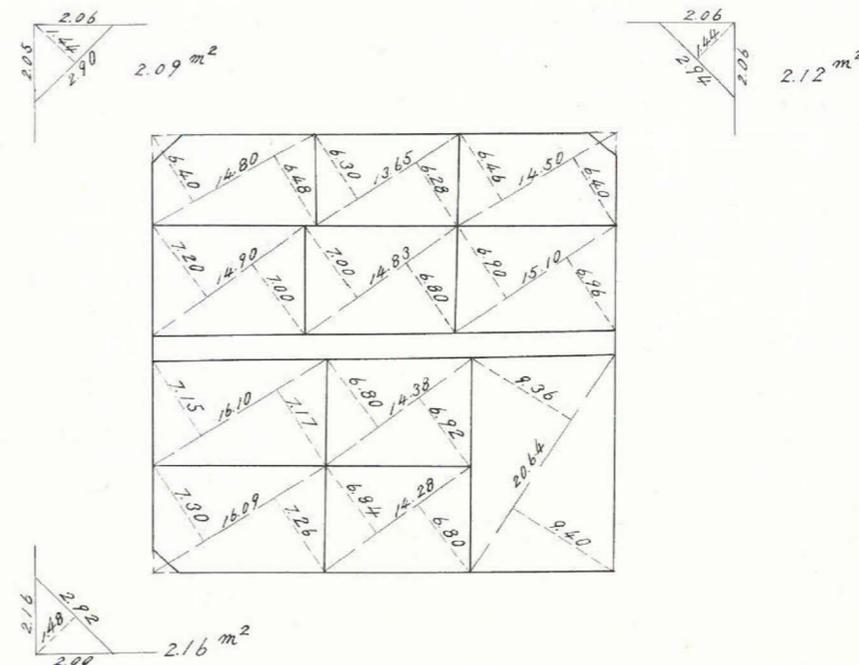

杭 27  
 ロット 11


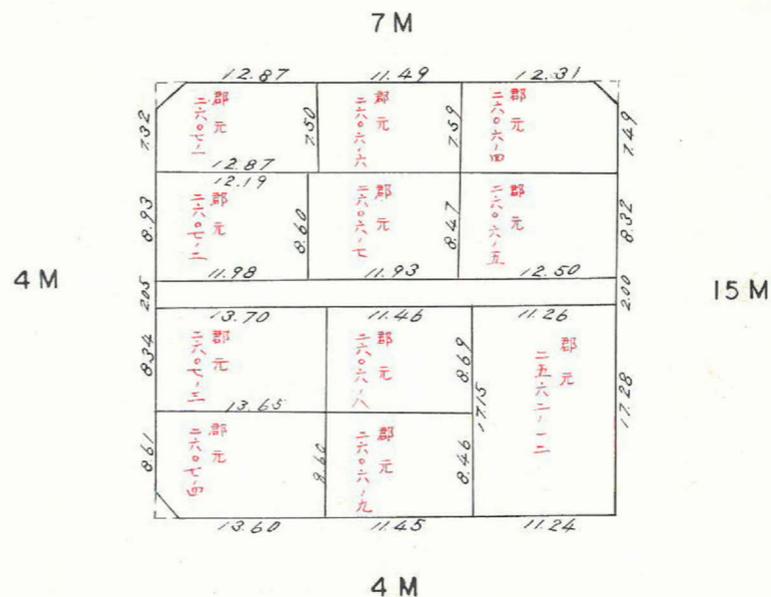


この図面等は、土地区画整理事業に関する参考資料として提供しています。  
 ○図面等は換地処分時のものであり、現在の状況とは異なる場合があります。  
 ○図面等によって、境界等が確定されるものではありません。



①  $A = \frac{1}{2}(\sin \theta \cdot a \cdot b)$   
 $= \frac{\sin 89 \sim 4(1.0000) \times 35.34 \times 36.62}{2}$   
 $2A = 1294.150$   
 $A = 647.075 \text{ m}^2$

②  $A = \frac{\sin 90 \sim 49(0.9999) \times 35.09 \times 36.18}{2}$   
 $2A = 1267.429$   
 $A = 634.714 \text{ m}^2$

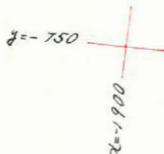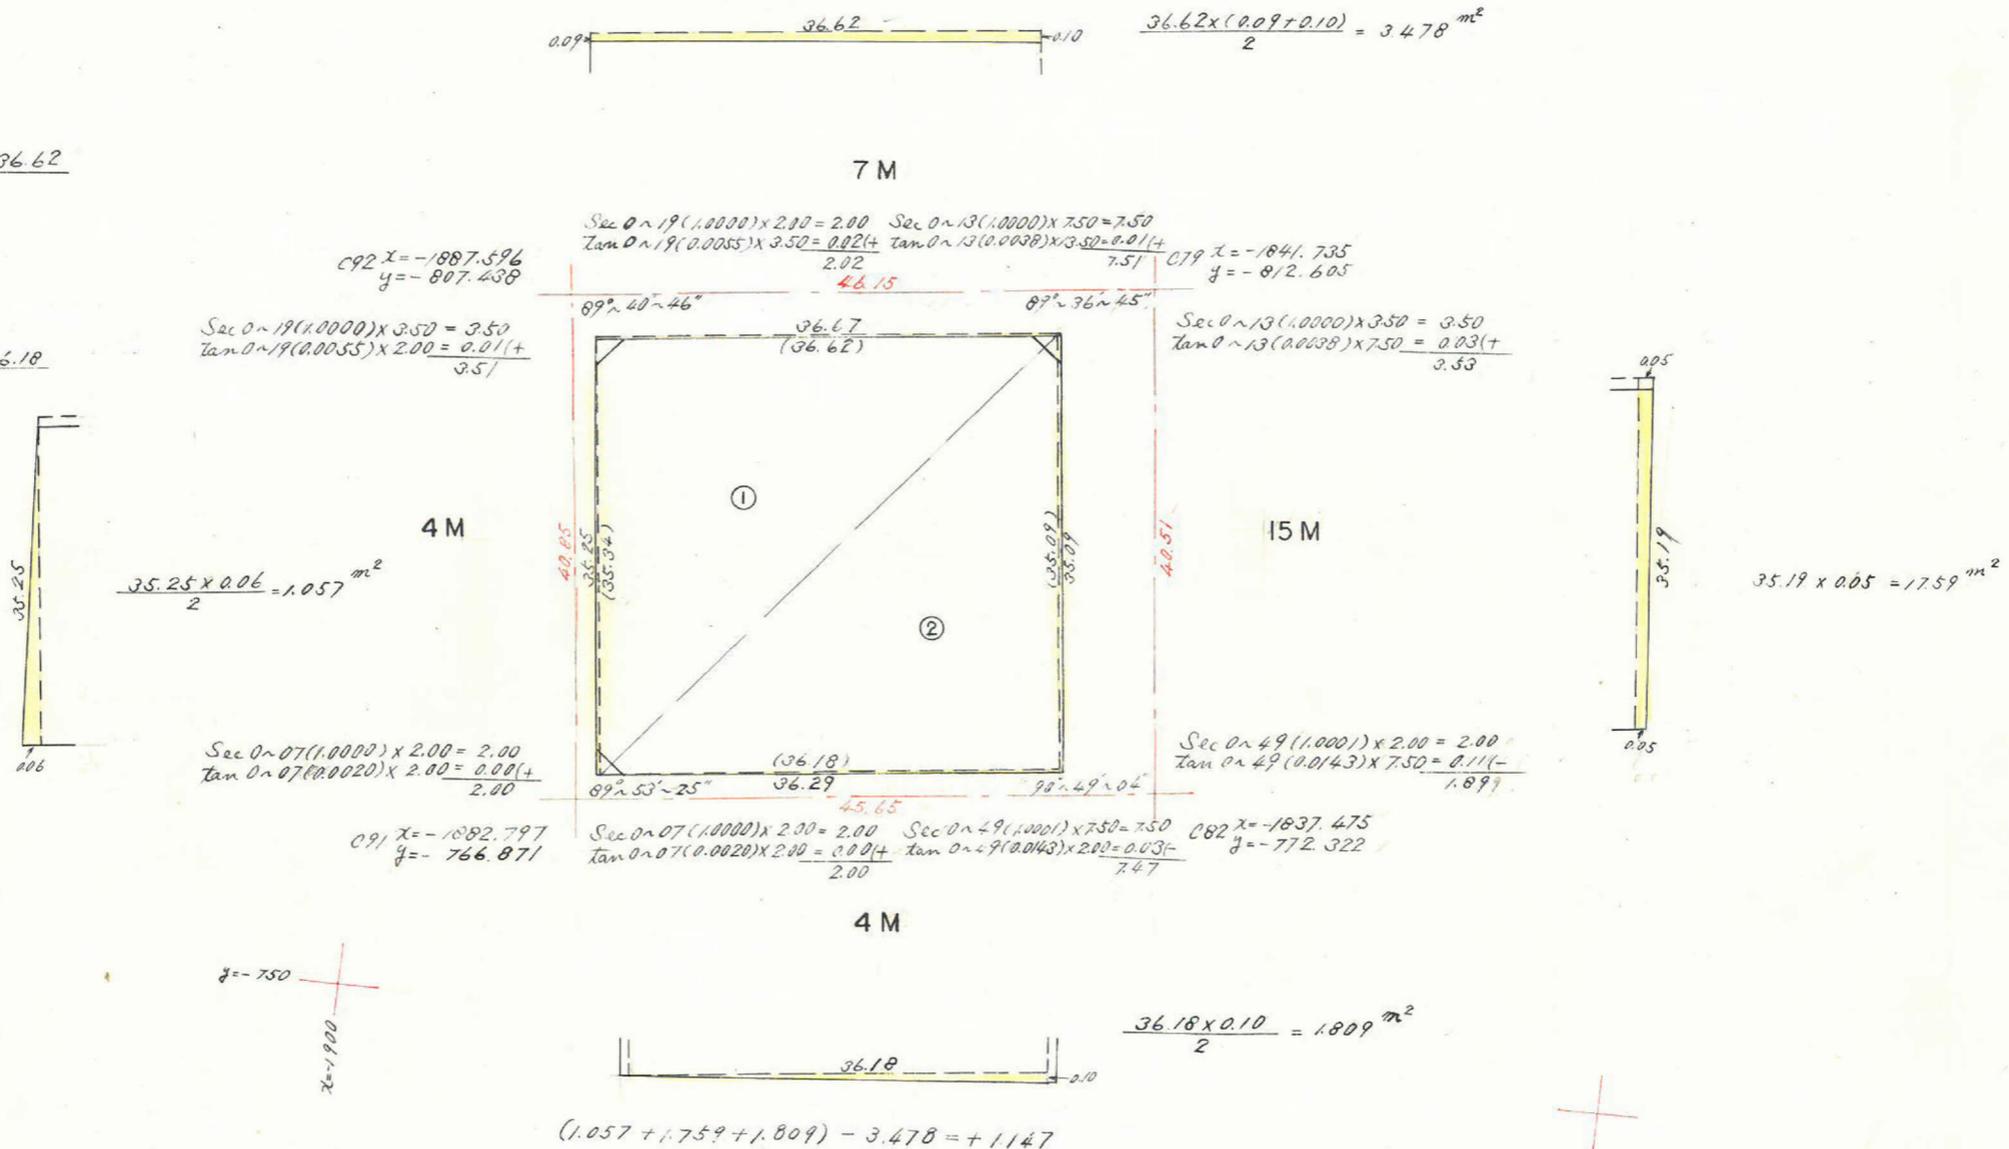

合計面積 =  $647.075 + 634.714 + 1.147 = 1,282.94 \text{ m}^2$   
 削除 =  $2.09 + 2.16 + 2.12 = 6.37 \text{ m}^2$   
 7047 =  $1,276.57 \text{ m}^2$   
 割込 =

この図面等は、土地区画整理事業に関する参考資料として提供しています。  
 ○図面等は換地処分時のものであり、現在の状況とは異なる場合があります。  
 ○図面等によって、境界等が確定されるものではありません。