
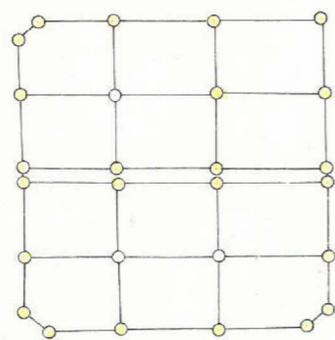
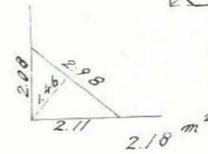
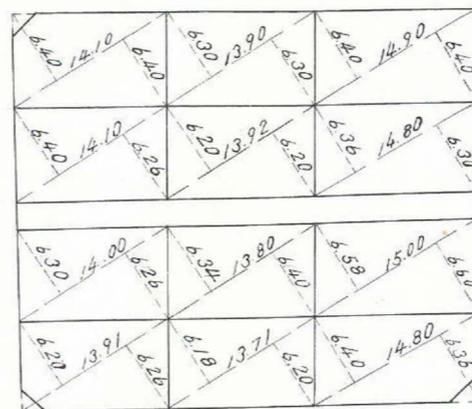
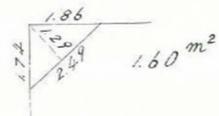


課長	係長	測量士	係


(分 筆 前)  
 確定面積平面図  $S = \frac{1}{600}$

ブロック番号 宇宿 22-3号

新地名 町 丁目  
 年 月 日

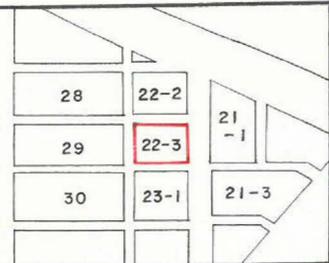

杭 27  
 ロット 12


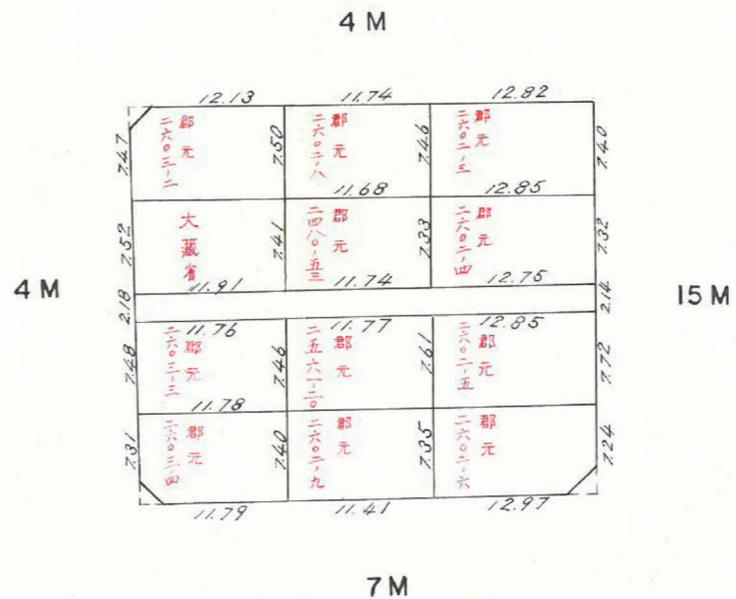


この図面等は、土地区画整理事業に関する参考資料として提供しています。  
 ○図面等は換地処分時のものであり、現在の状況とは異なる場合があります。  
 ○図面等によって、境界等が確定されるものではありません。



①  $A = \frac{1}{2} (\sin \theta \cdot a \cdot b)$   
 $= \frac{\sin 89 \sim 14 (0.9999) \times 32.05 \times 36.60}{2}$   
 $2A = 1,172.912$   
 $A = 586.456 \text{ m}^2$

②  $A = \frac{\sin 90 \sim 23 (1.0000) \times 31.91 \times 36.07}{2}$   
 $2A = 1,150.993$   
 $A = 575.496 \text{ m}^2$

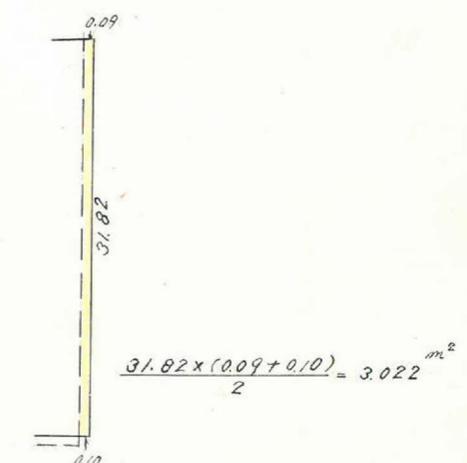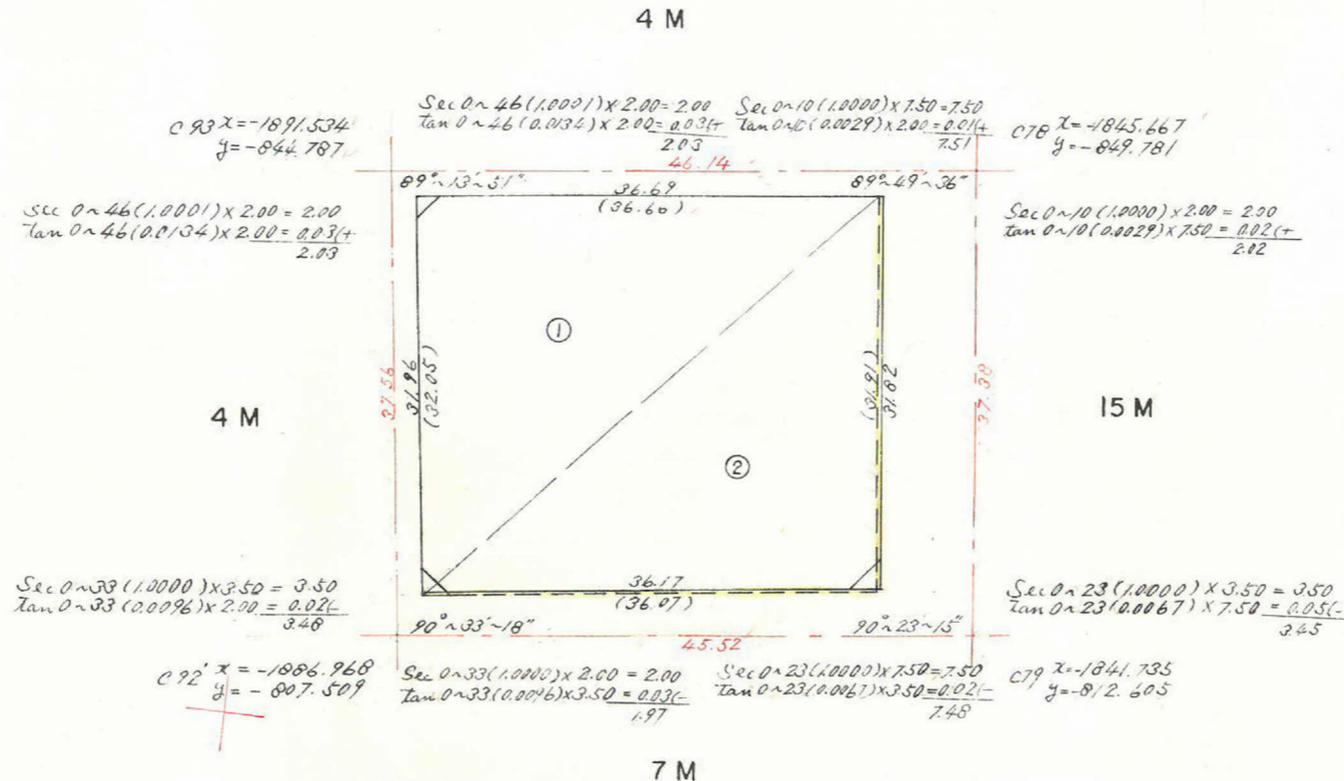

$36.07 \times 0.09 = 3.246 \text{ m}^2$   
 $3.022 - 3.246 = -0.224$

合計面積 =  $586.456 + 575.496 - 0.224 = 1,161.73 \text{ m}^2$   
 剪除 =  $1.60 + 2.18 + 2.30 = 6.08 \text{ m}^2$   
 割り込 =  $1,155.65 \text{ m}^2$

この図面等は、土地区画整理事業に関する参考資料として提供しています。  
 ○図面等は換地処分時のものであり、現在の状況とは異なる場合があります。  
 ○図面等によって、境界等が確定されるものではありません。