

課	長	係	長	測	量	士	係







(分 筆 前)
 確定面積平面図 $S = \frac{1}{600}$

ブロック番号 宇宿

29号

新地名 町 丁目
 年 月 日

41-1		22-2
41-2	28	22-2
42-1	29	22-3
42-2		
43-1	30	23-1

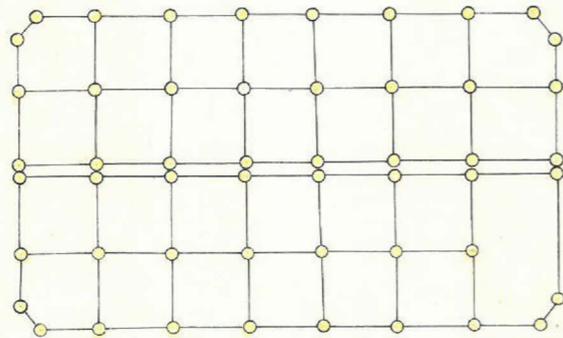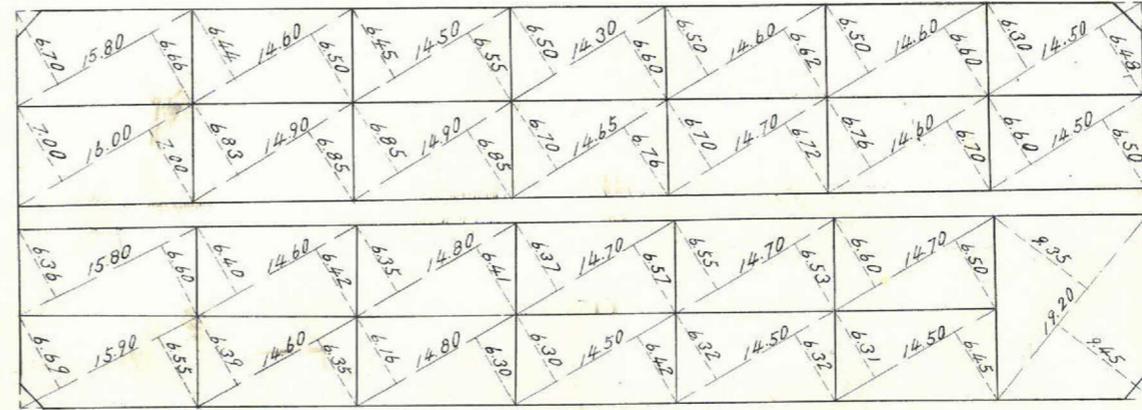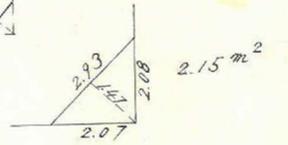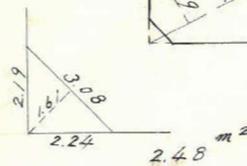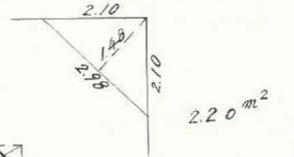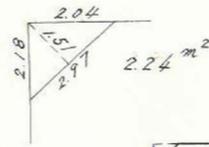

8 M

杭 51
 ロット 27



4 M

4 M

7 M

この図面等は、土地区画整理事業に関する参考資料として提供しています。
 ○図面等は換地処分時のものであり、現在の状況とは異なる場合があります。
 ○図面等によって、境界等が確定されるものではありません。

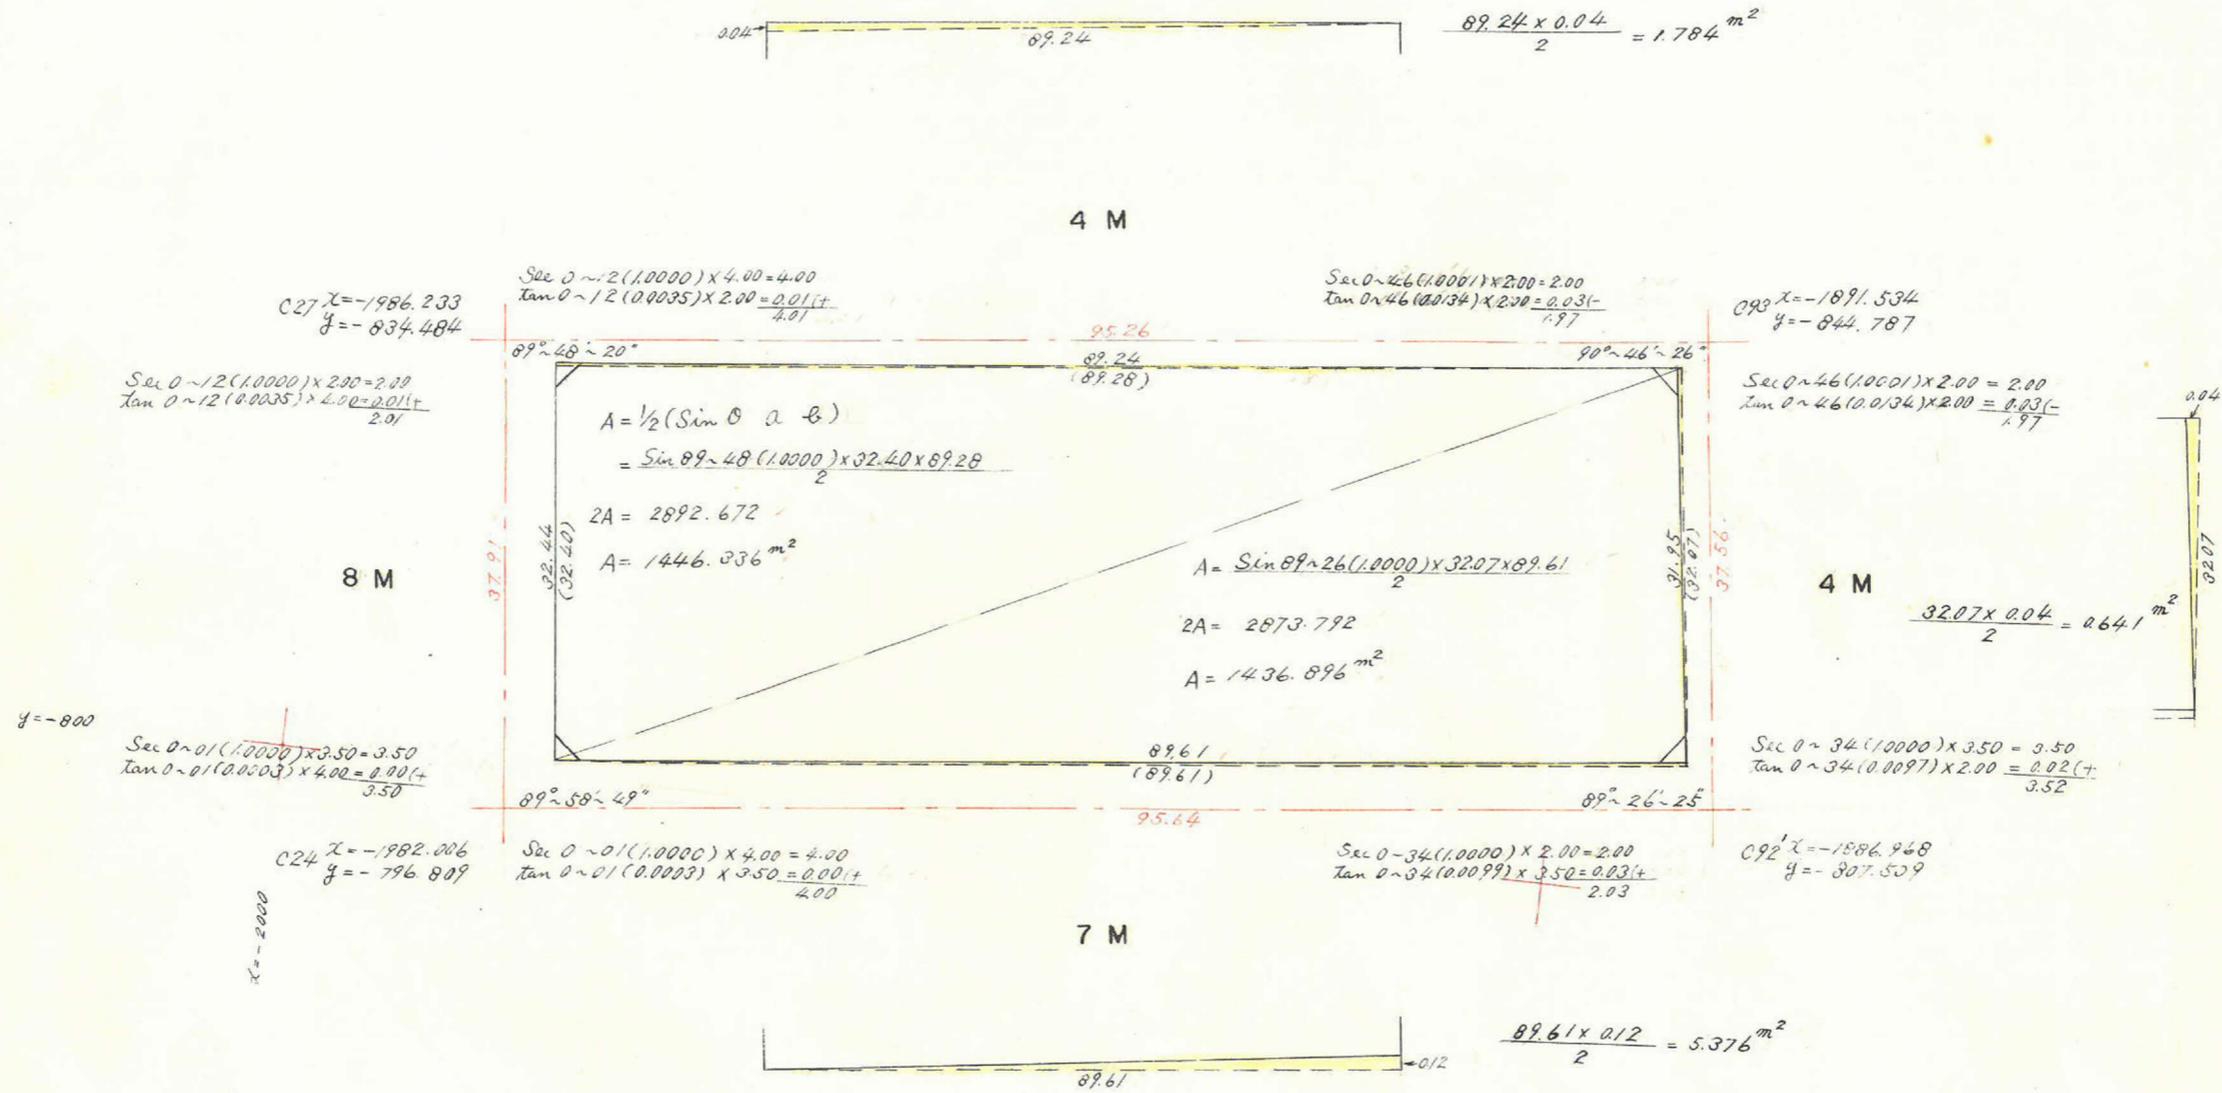

$1.784 - (0.641 + 5.376) = -4.233$

合計面積 = $1446.336 + 1436.896 - 4.233 = 2879.00 \text{ m}^2$
 削除 = $2.24 + 2.48 + 2.20 + 2.15 = 9.07 \text{ m}^2$
 70.7 = 2869.93 m^2
 割込 =

この図面等は、土地区画整理事業に関する参考資料として提供しています。
 ○図面等は換地処分時のものであり、現在の状況とは異なる場合があります。
 ○図面等によって、境界等が確定されるものではありません。