






課長	係長	測量士	係

(分筆前)
 確定面積平面図 $S = \frac{1}{600}$

ブロック番号 宇宿 42-1号


新地名 町 丁目
 年 月 日

51	41-2	28
	42-1	29
	42-2	29
		30

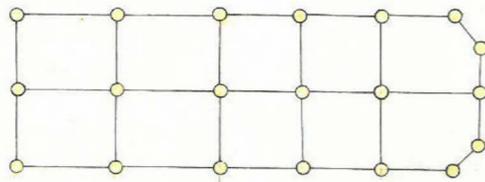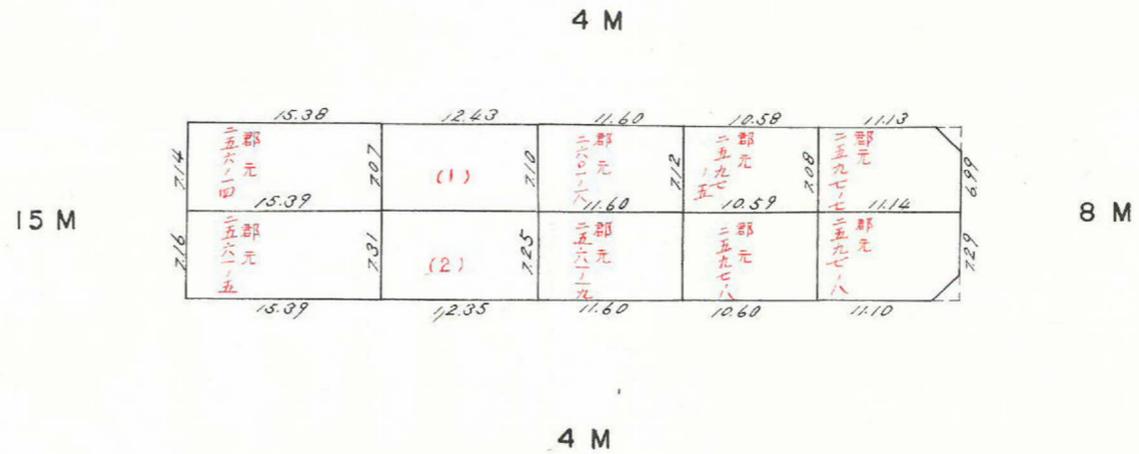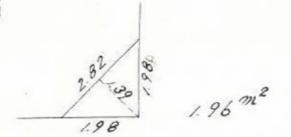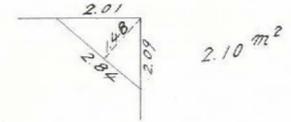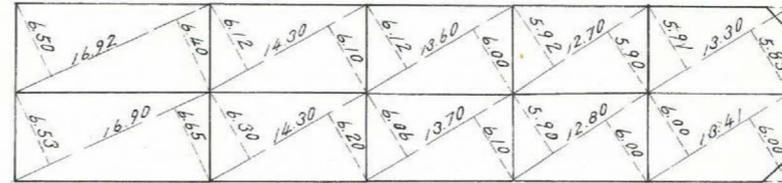

杭 20
 ロット 10


この図面等は、土地区画整理事業に関する参考資料として提供しています。
 ○図面等は換地処分時のものであり、現在の状況とは異なる場合があります。
 ○図面等によって、境界等が確定されるものではありません。

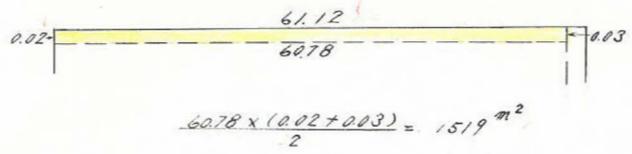


4 M




$\frac{14.30 \times 0.02}{2} = 0.143 \text{ m}^2$

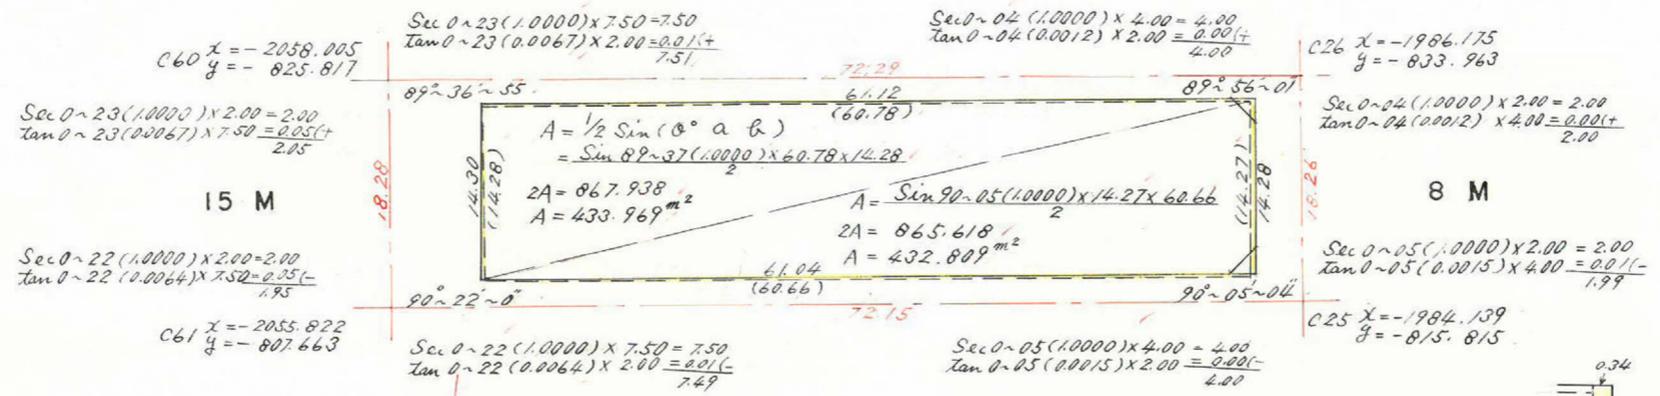

4 M

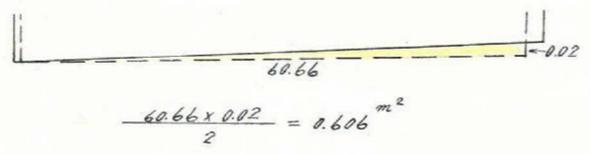

$\frac{60.66 \times 0.02}{2} = 0.606 \text{ m}^2$

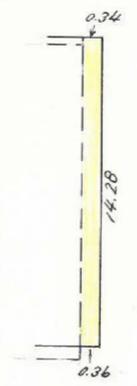

$\frac{14.28 \times (0.34 + 0.36)}{2} = 4.998 \text{ m}^2$

$(0.143 + 1.519 + 4.998) - 0.606 = +6.054$

合計面積	=	433.969 + 432.809 + 6.054	=	872.83	m ²
削除	=	2.10 + 1.96	=	4.06	m ²
アロウ	=		=	868.77	m ²
割込	=		=		

この図面等は、土地区画整理事業に関する参考資料として提供しています。
 ○図面等は換地処分時のものであり、現在の状況とは異なる場合があります。
 ○図面等によって、境界等が確定されるものではありません。