





課長	係長	測量士	係

(分筆前)
 確定面積平面図 $S = \frac{1}{600}$

ブロック番号 宇宿 41-2号


新地名 町 丁目
 年 月 日

51	41-1	28
	41-2	29
	42-1	
54		

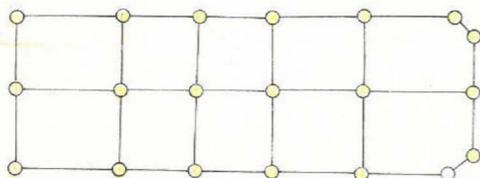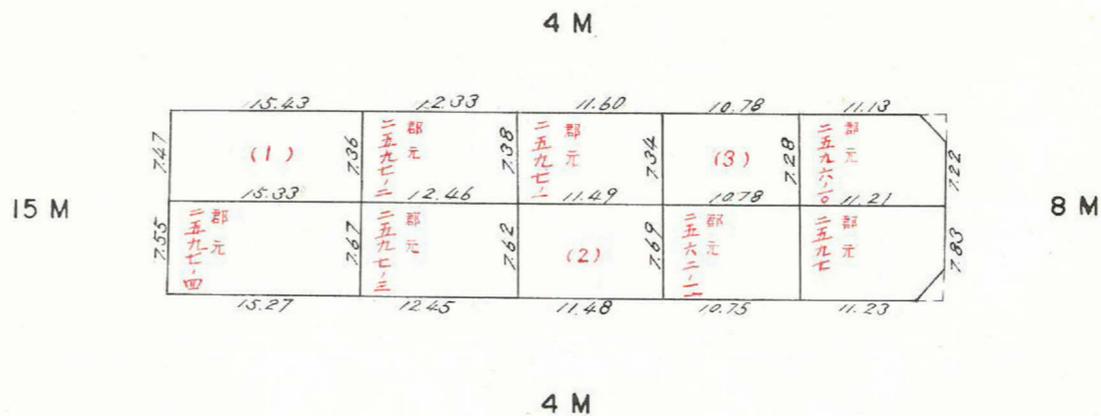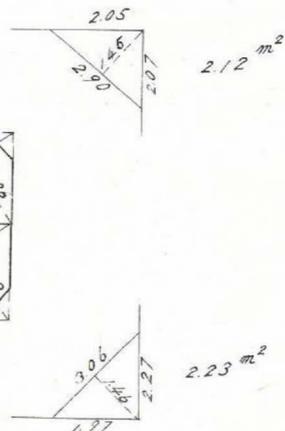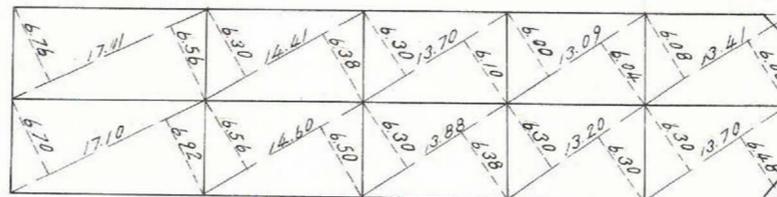


杭 20
 ロット 10

この図面等は、土地区画整理事業に関する参考資料として提供しています。
 ○図面等は換地処分時のものであり、現在の状況とは異なる場合があります。
 ○図面等によって、境界等が確定されるものではありません。

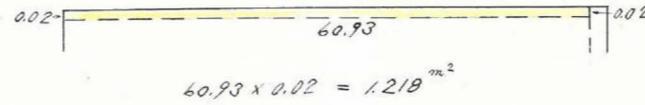



4 M

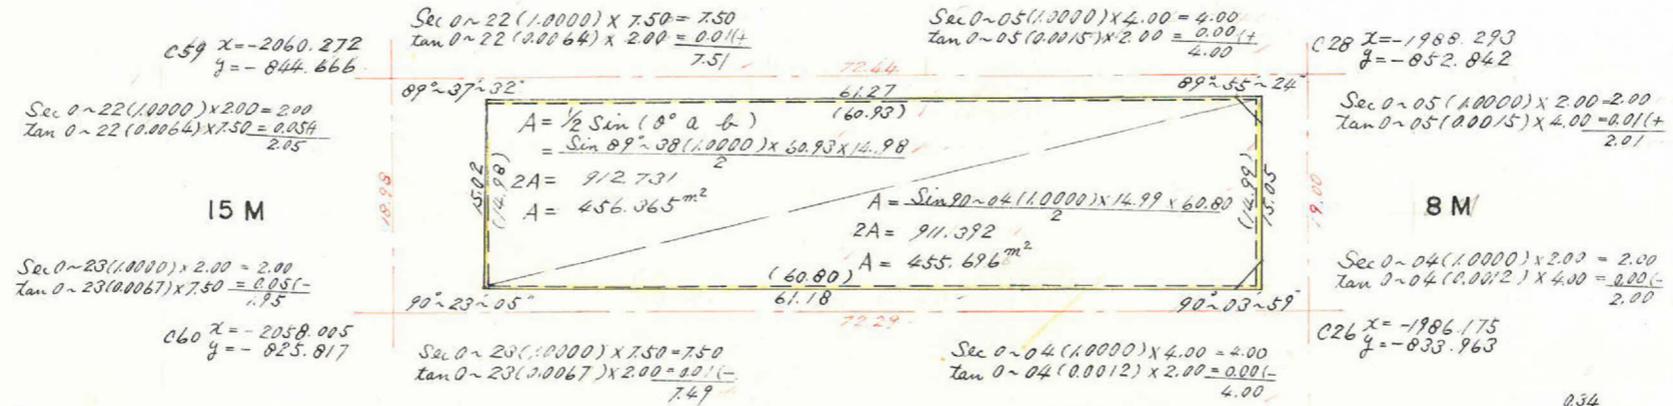

15 M

8 M

4 M

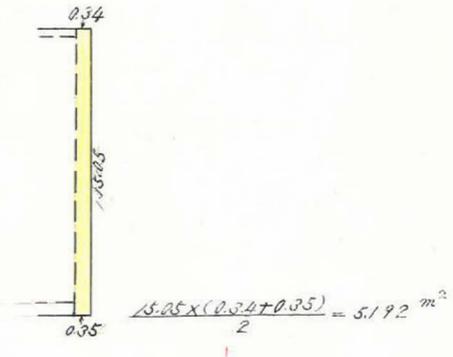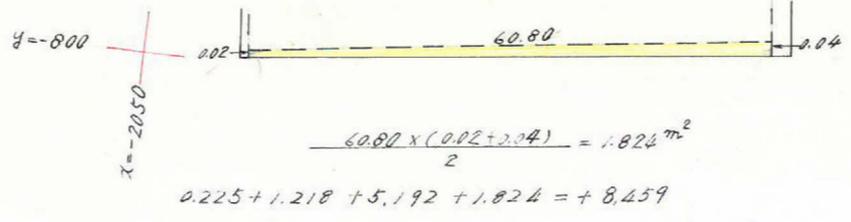

合計面積 = 456.365 + 455.696 + 8.459 = 920.52 m²
 剪除 = 2.12 + 2.23 = 4.35 m²
 70.7 = 916.17 m²
 割込 =

この図面等は、土地区画整理事業に関する参考資料として提供しています。
 ○図面等は換地処分時のものであり、現在の状況とは異なる場合があります。
 ○図面等によって、境界等が確定されるものではありません。