
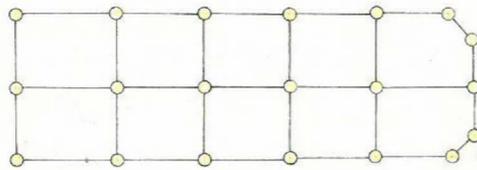
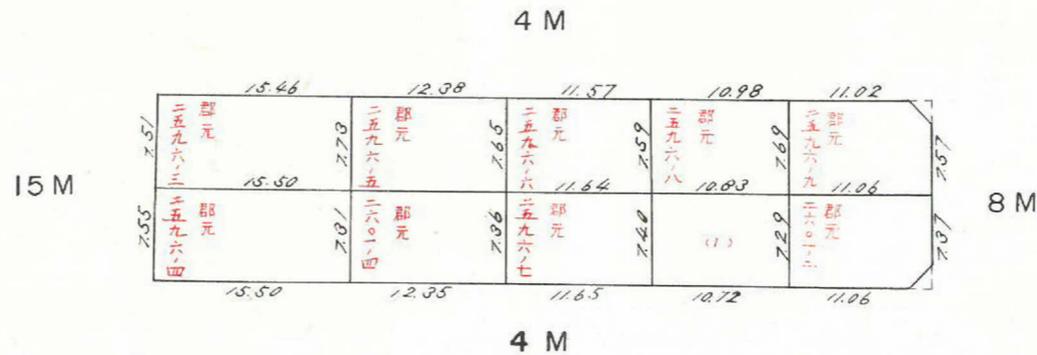
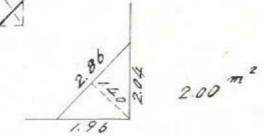
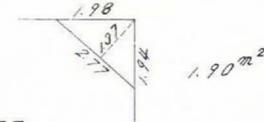
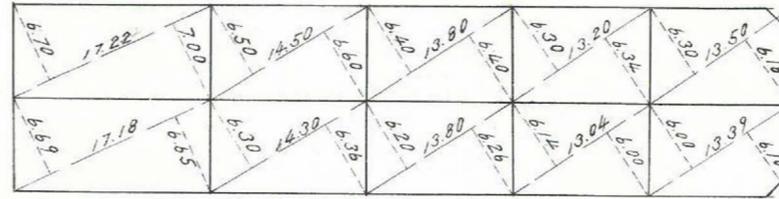


課長	係長	測量士	係

(分筆前)
 確定面積平面図 $S = \frac{1}{600}$

ブロック番号 宇宿 41-1号

新地名 町 丁目
 年 月 日

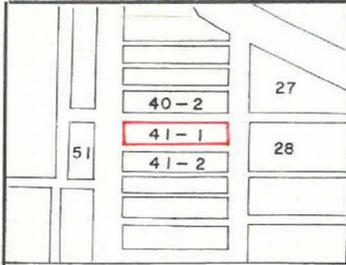


杭 20
 ロット 10




この図面等は、土地区画整理事業に関する参考資料として提供しています。
 ○図面等は換地処分時のものであり、現在の状況とは異なる場合があります。
 ○図面等によって、境界等が確定されるものではありません。

この図面等は、土地区画整理事業に関する参考資料として提供しています。
 ○図面等は換地処分時のものであり、現在の状況とは異なる場合があります。
 ○図面等によって、境界等が確定されるものではありません。

41-1 トラバー精度 1/17.600

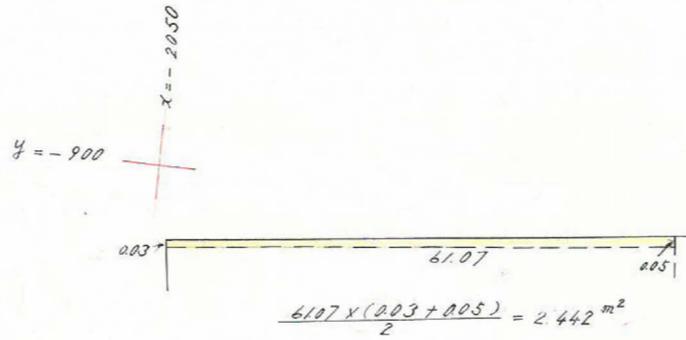

4 M

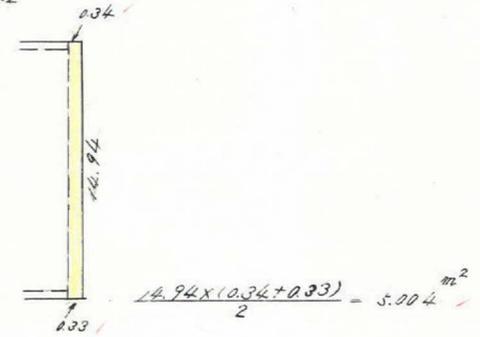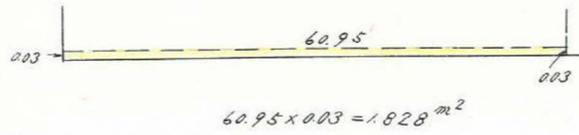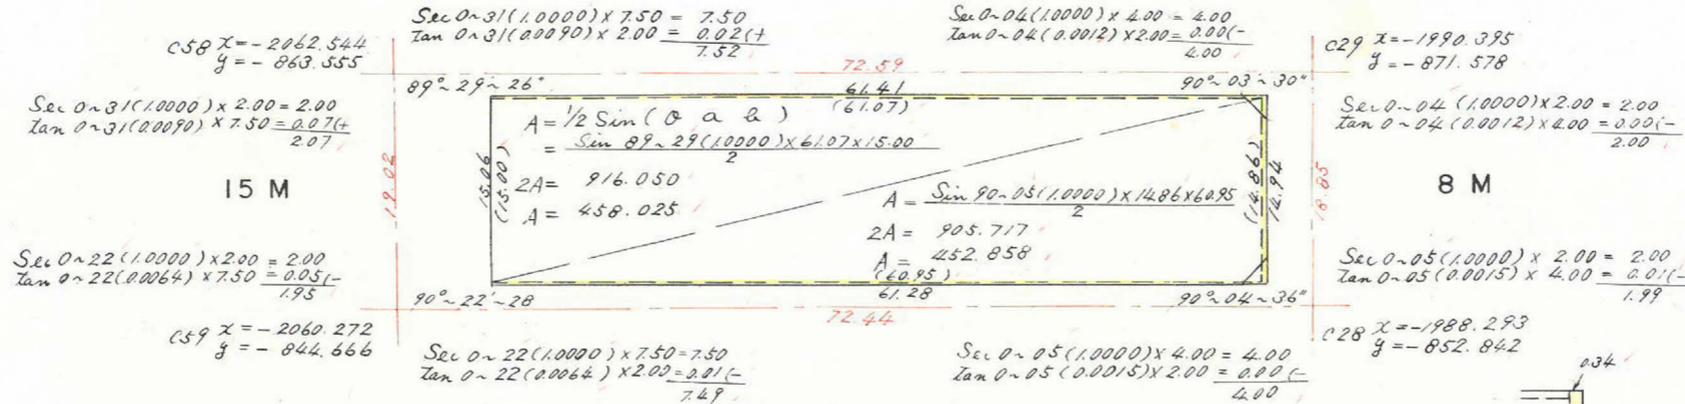

$2.442 + 5.004 + 1.828 = +9.274$

合計面積	=	458.025 + 452.858 + 9.274	=	920.16	m ²
剪除	=	1.90 + 2.00	=	3.90	m ²
70.7	=		=	916.26	m ²
割込	=		=		

