


課長	係長	測量士	係

(分 筆 前)  
 確定面積平面図  $S = \frac{1}{600}$




ブロック番号 宇宿

83号

新地名 町 丁目  
 年 月 日


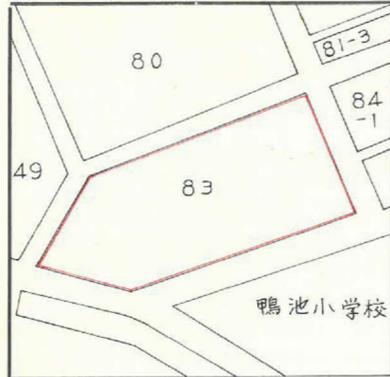


この図面等は、土地区画整理事業に関する参考資料として提供しています。  
 ○図面等は換地処分時のものであり、現在の状況とは異なる場合があります。  
 ○図面等によって、境界等が確定されるものではありません。

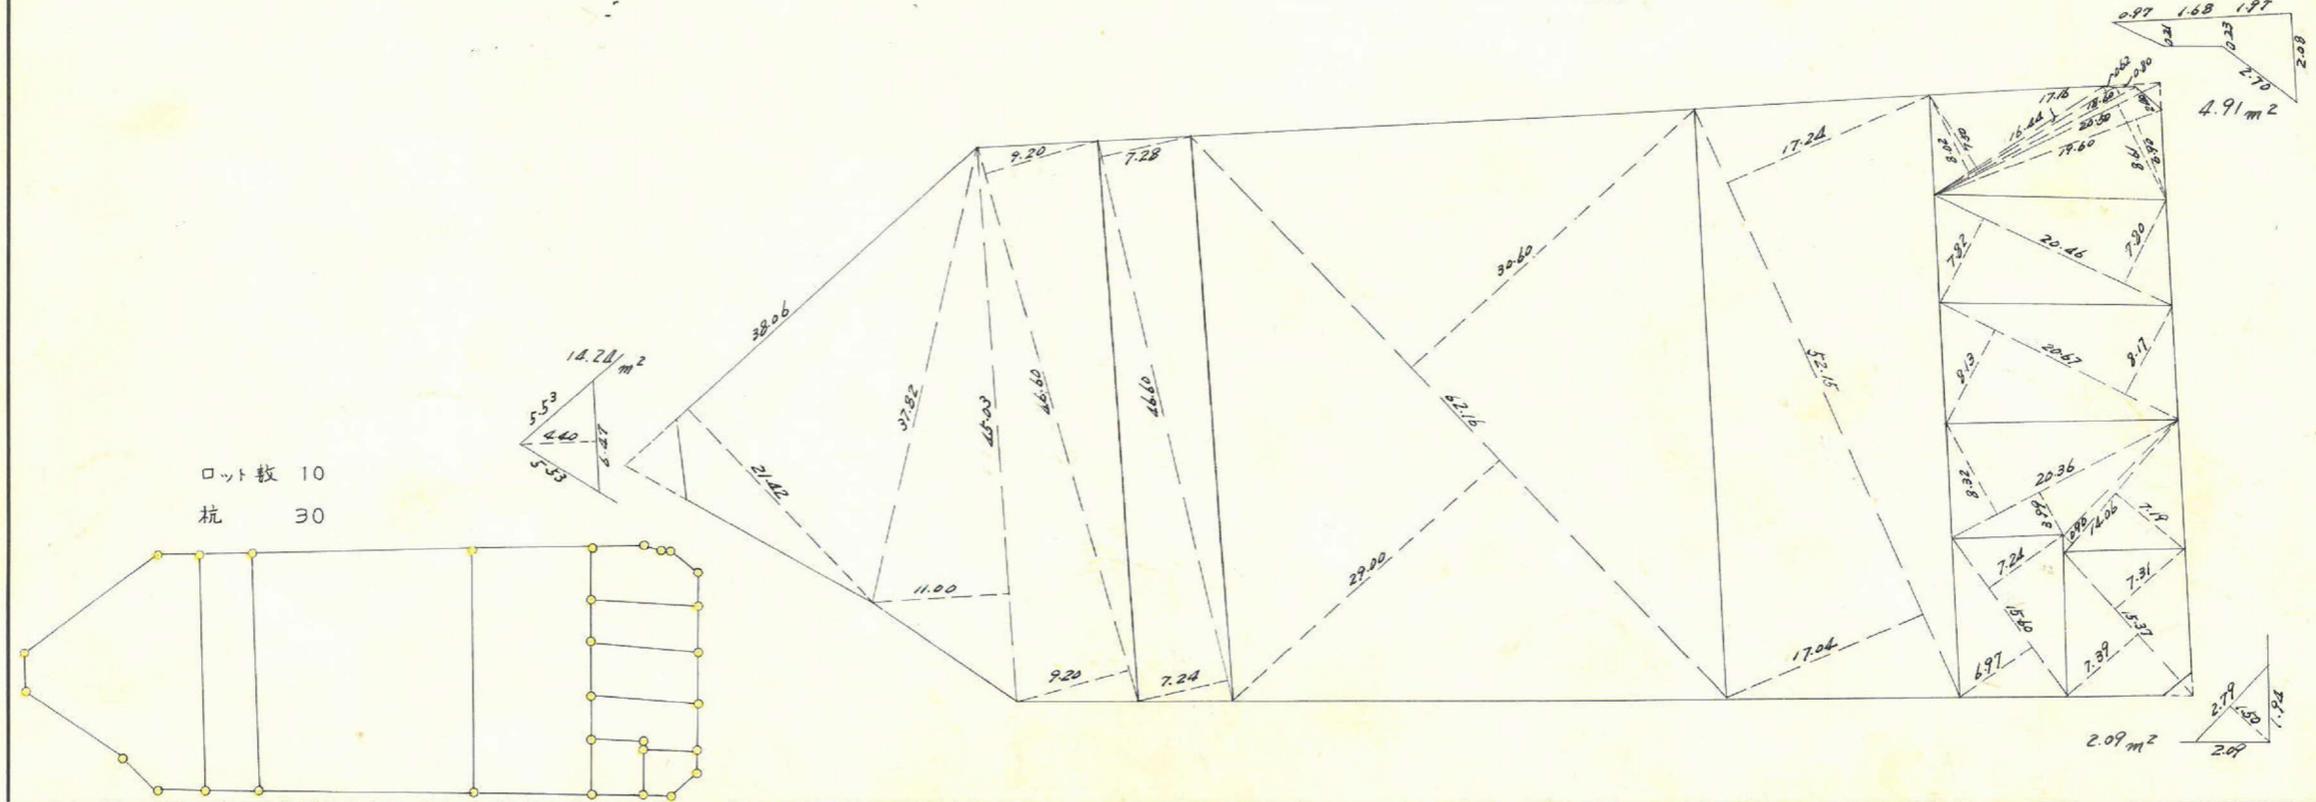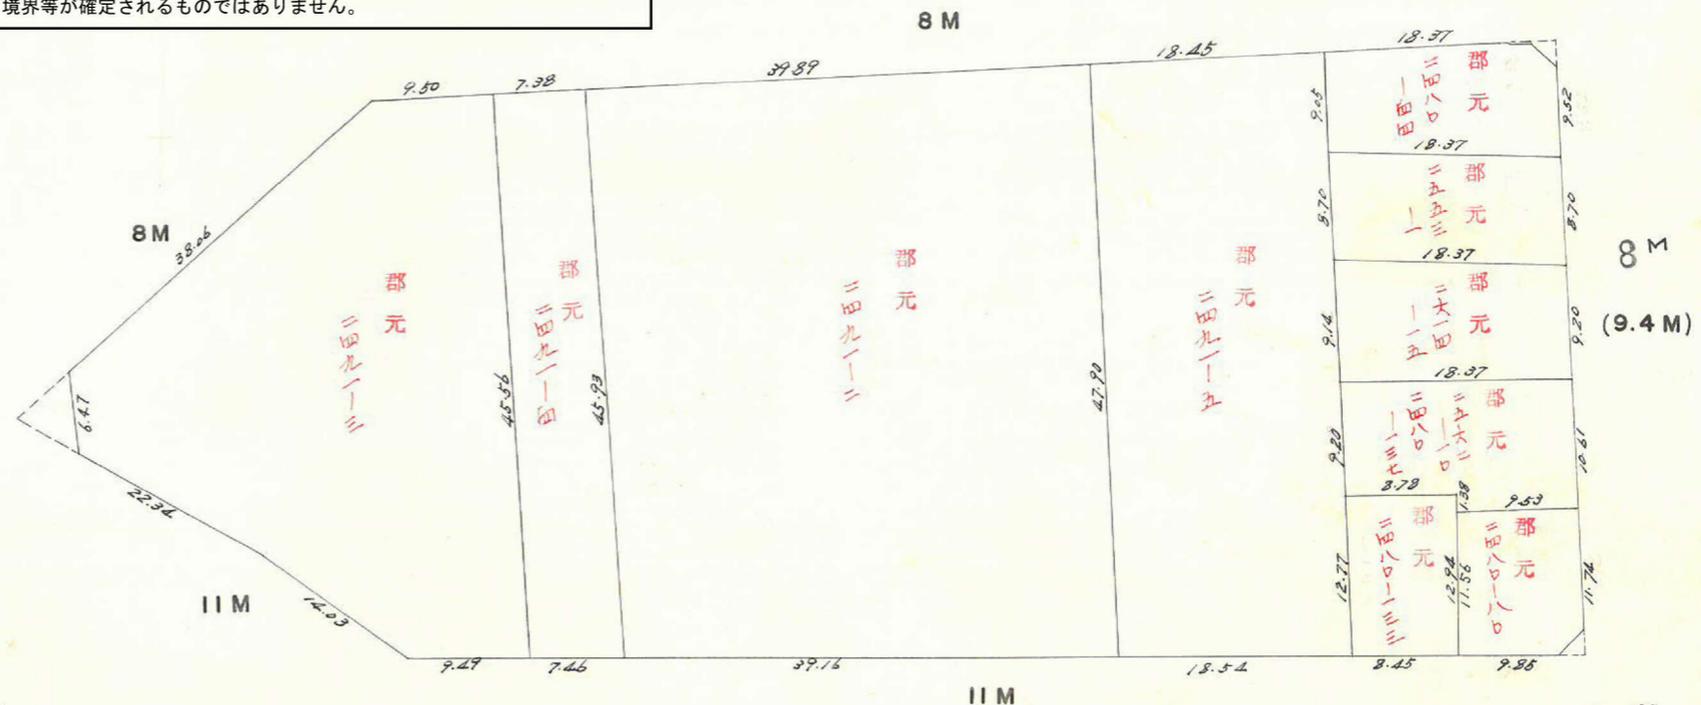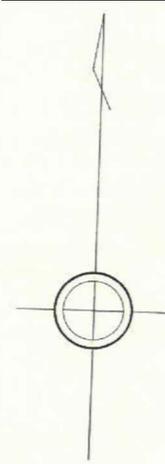

点	(1)	(2)	(3)	(4)	(1) x (2)	(2) x (3)
	X	$X_{n-1} - X_{n+1}$	Y	$Y_{n-1} - Y_{n+1}$		
1~39C	2.401.604		774.537			
83B	2.376.355	+54.756	681.735	+87.732	+34773.02	+37329.08
83A	2.346.848	+39.542	686.805	-98.126	-32034.81	+27157.64
83D	2.356.813	-37.218	779.861	-119.554	-112658.42	-29024.87
83C	2.384.066	-37.239	806.359	-6.518	-2503.34	-30028.00
39B	2.374.052	-17.538	786.379	+31.822	+12539.52	-13791.51
39C	2.401.604	-2.303	774.537	+104.644	+42025.45	-1783.76
83B	2.376.355		681.735			
					+89337.99	+64486.72
					-79196.57	-74628.14
計					10141.42	10141.42
1/2						5070.71 m <sup>2</sup>

21~15  $X = -2.342.443$   
 $Y = -682.979$

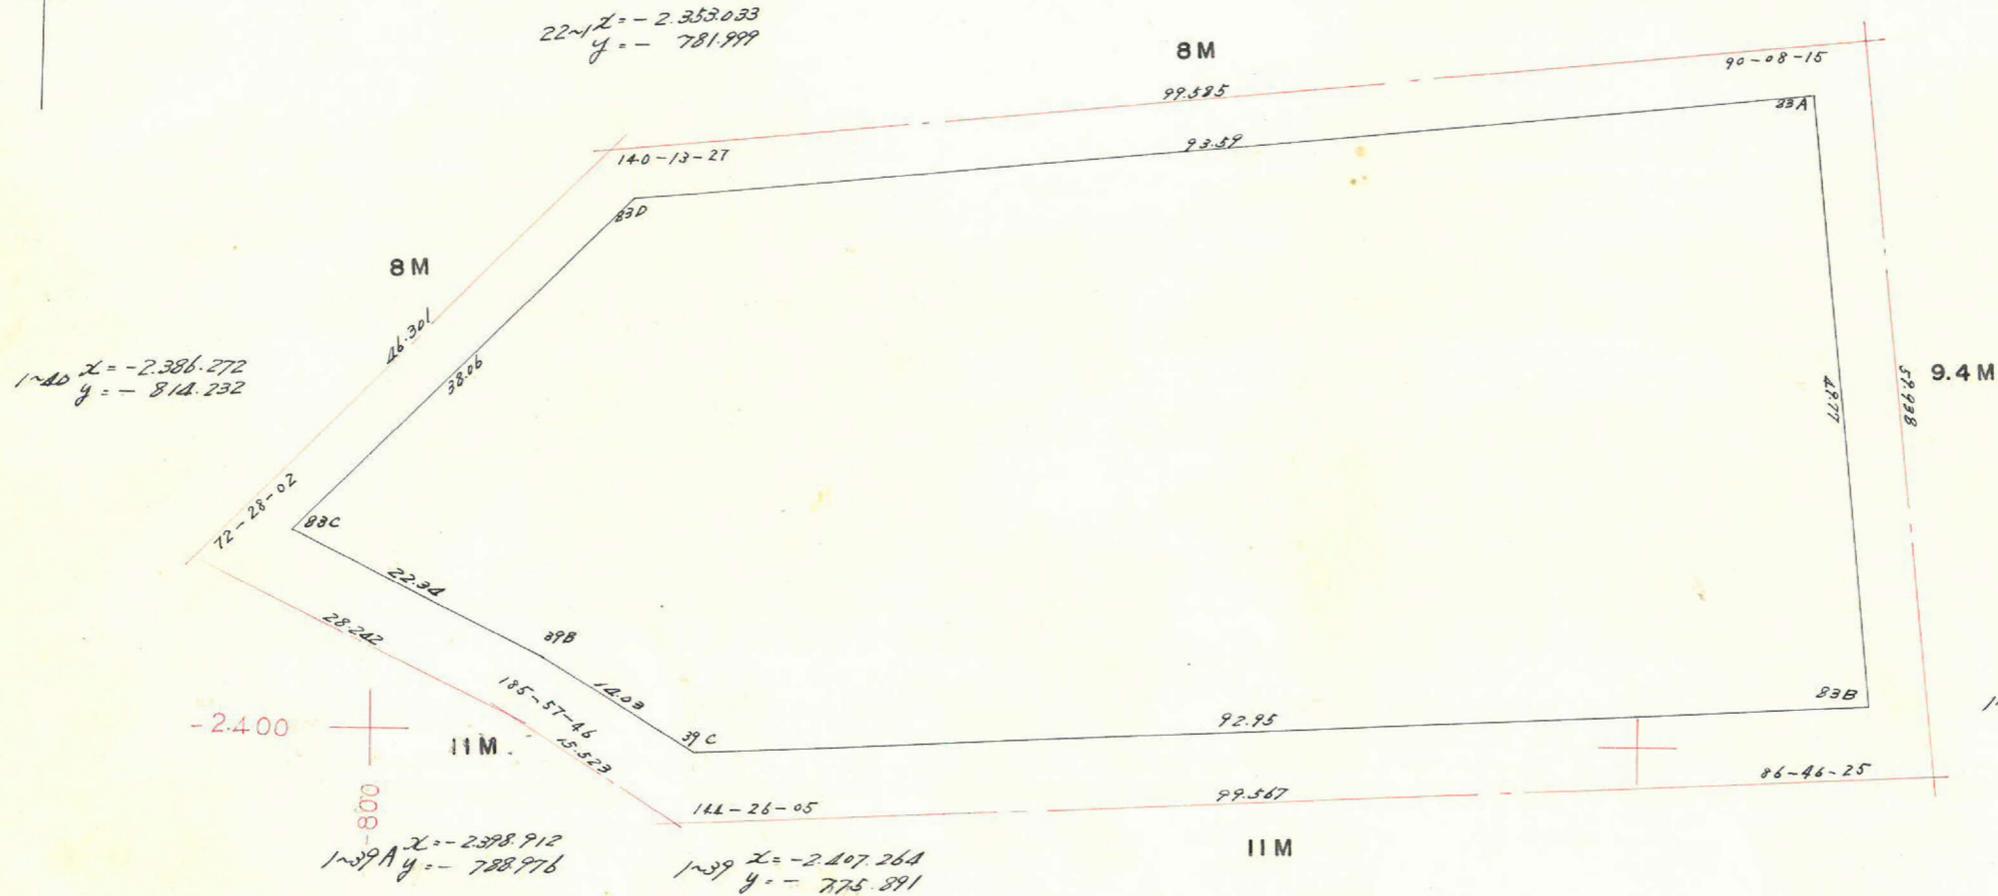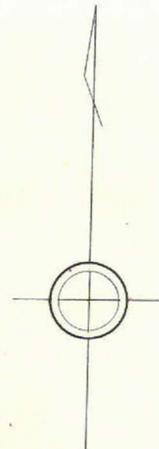

合計面積  
 剪除面積  
 フロック面積

5070.71 m<sup>2</sup>  
 14.21 + 2.09 + 4.91 = 21.21 m<sup>2</sup>  
 5049.47 m<sup>2</sup>

この図面等は、土地区画整理事業に関する参考資料として提供しています。  
 ○図面等は換地処分時のものであり、現在の状況とは異なる場合があります。  
 ○図面等によって、境界等が確定されるものではありません。