

課長	係長	測量士	係

(分 筆 前)

確定面積平面図 $S = \frac{1}{600}$

ブロック番号



宇宿

64 号


新地名

町 丁目







年 月 日

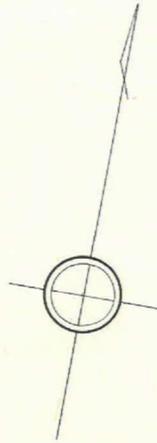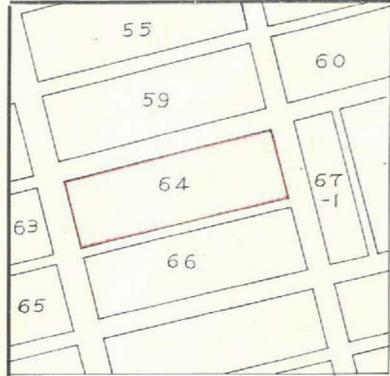


この図面等は、土地区画整理事業に関する参考資料として提供しています。
 ○図面等は換地処分時のものであり、現在の状況とは異なる場合があります。
 ○図面等によって、境界等が確定されるものではありません。

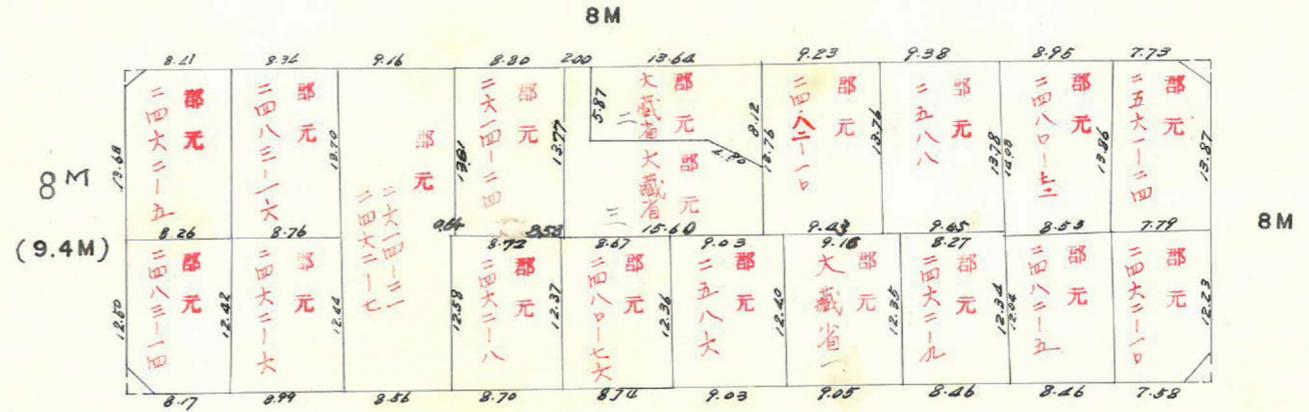

口数 19
杭 38

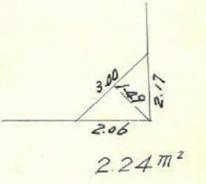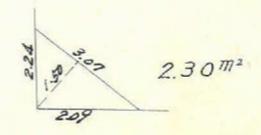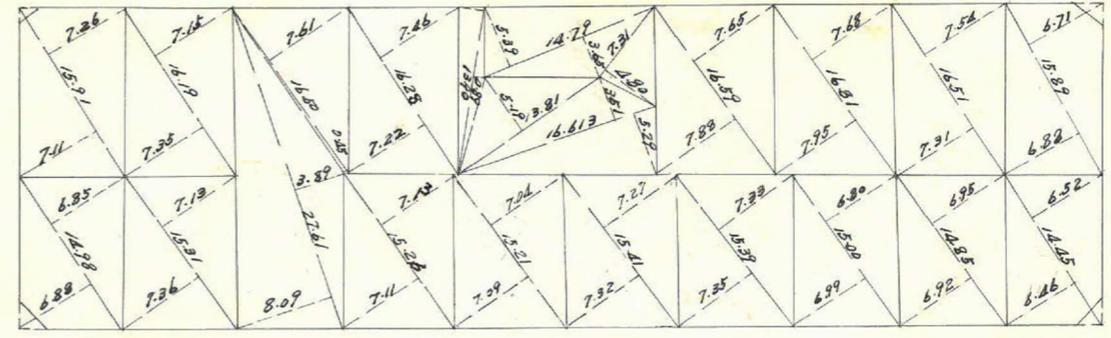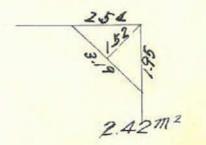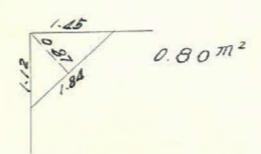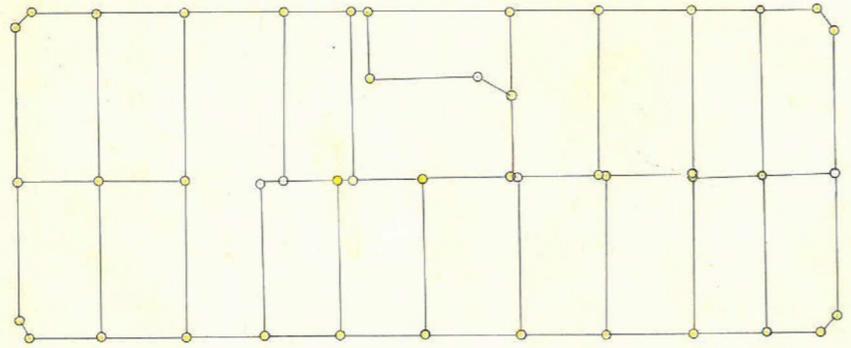

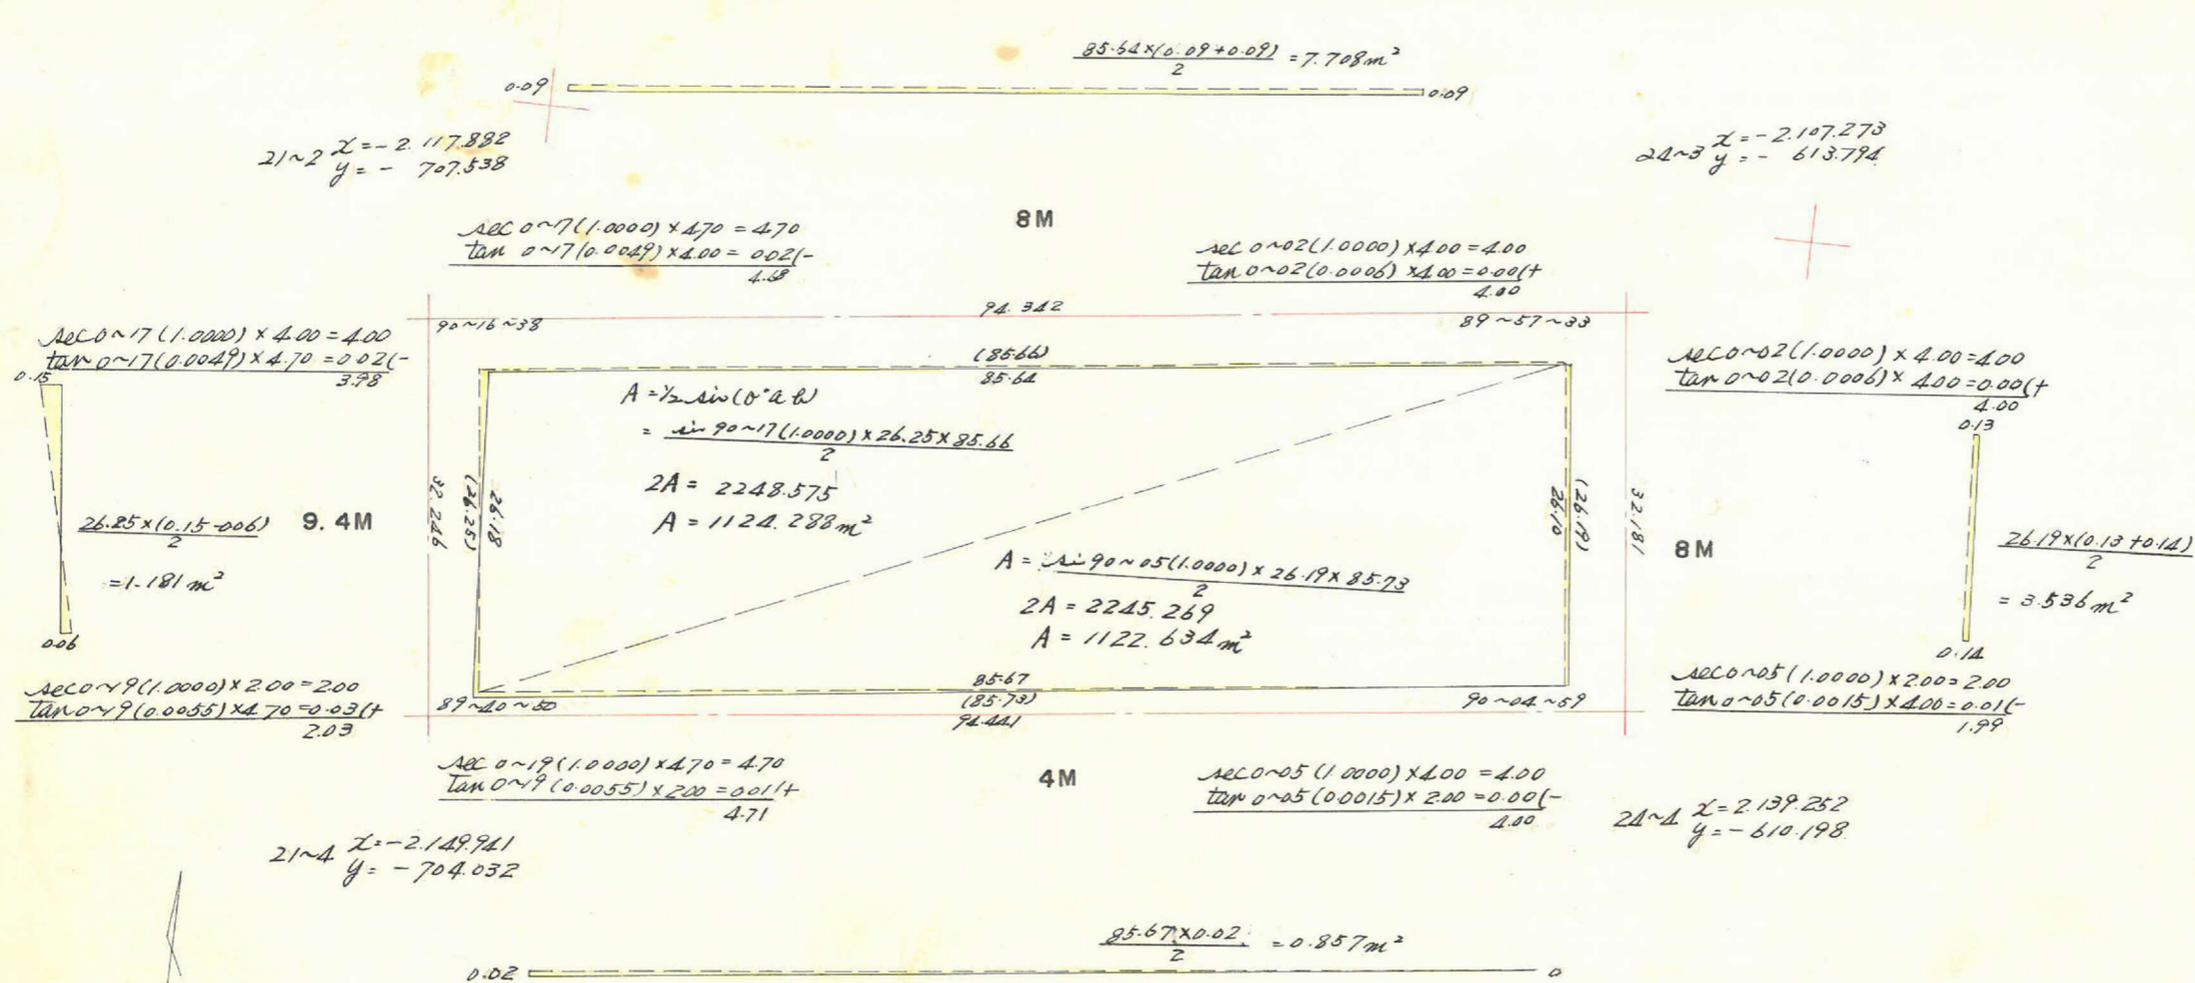

-2.200
 700.2

合計面積
 1124.288 + 1122.634 - 4.496 = 2242.43 m²
 7.76 m²
 2.42 + 2.24 + 0.80 + 2.30 = 7.76 m²
 2234.67 m²

この図面等は、土地区画整理事業に関する参考資料として提供しています。
 ○図面等は換地処分時のものであり、現在の状況とは異なる場合があります。
 ○図面等によって、境界等が確定されるものではありません。