

課長	係長	測量士	係



(分筆前)  
 確定面積平面図  $S = \frac{1}{600}$

ブロック番号 宇宿


66号

新地名 町丁目  
 年 月 日







この図面等は、土地区画整理事業に関する参考資料として提供しています。  
 ○図面等は換地処分時のものであり、現在の状況とは異なる場合があります。  
 ○図面等によって、境界等が確定されるものではありません。

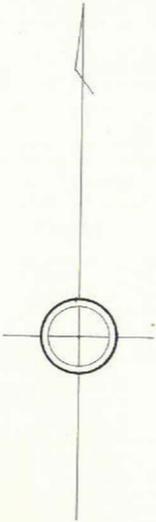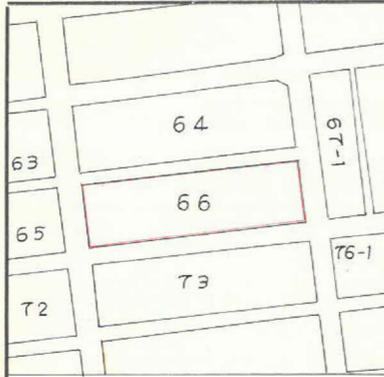


8M  
 (9.4M)

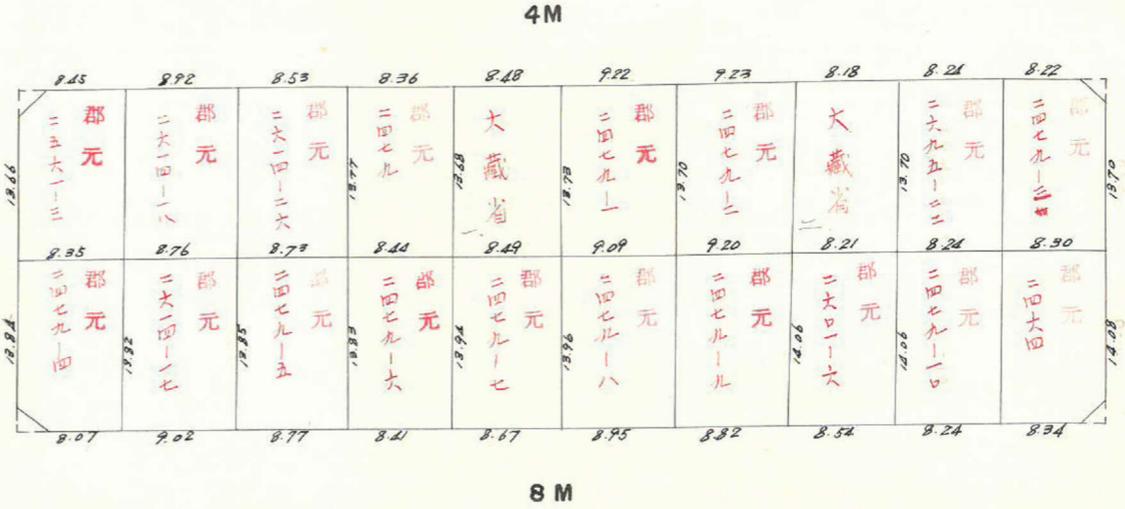

口数 20  
 杭 34

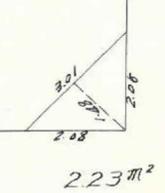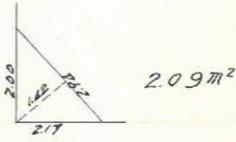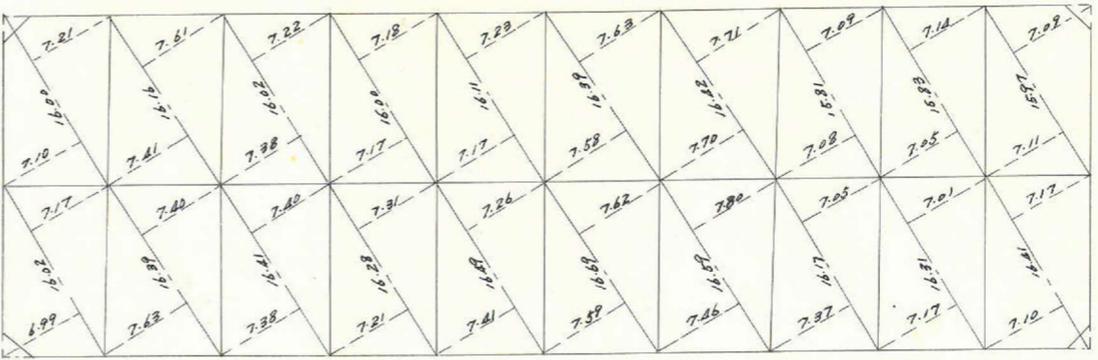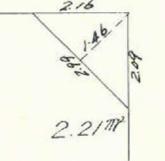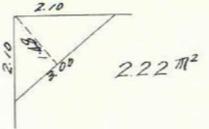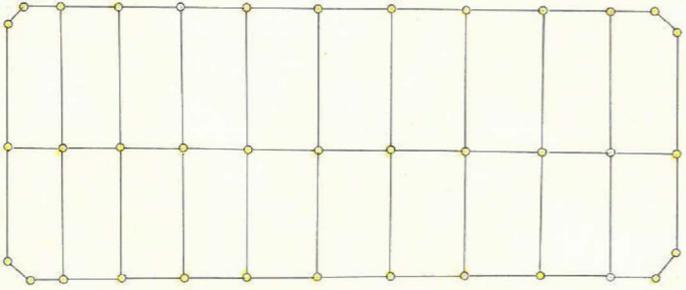

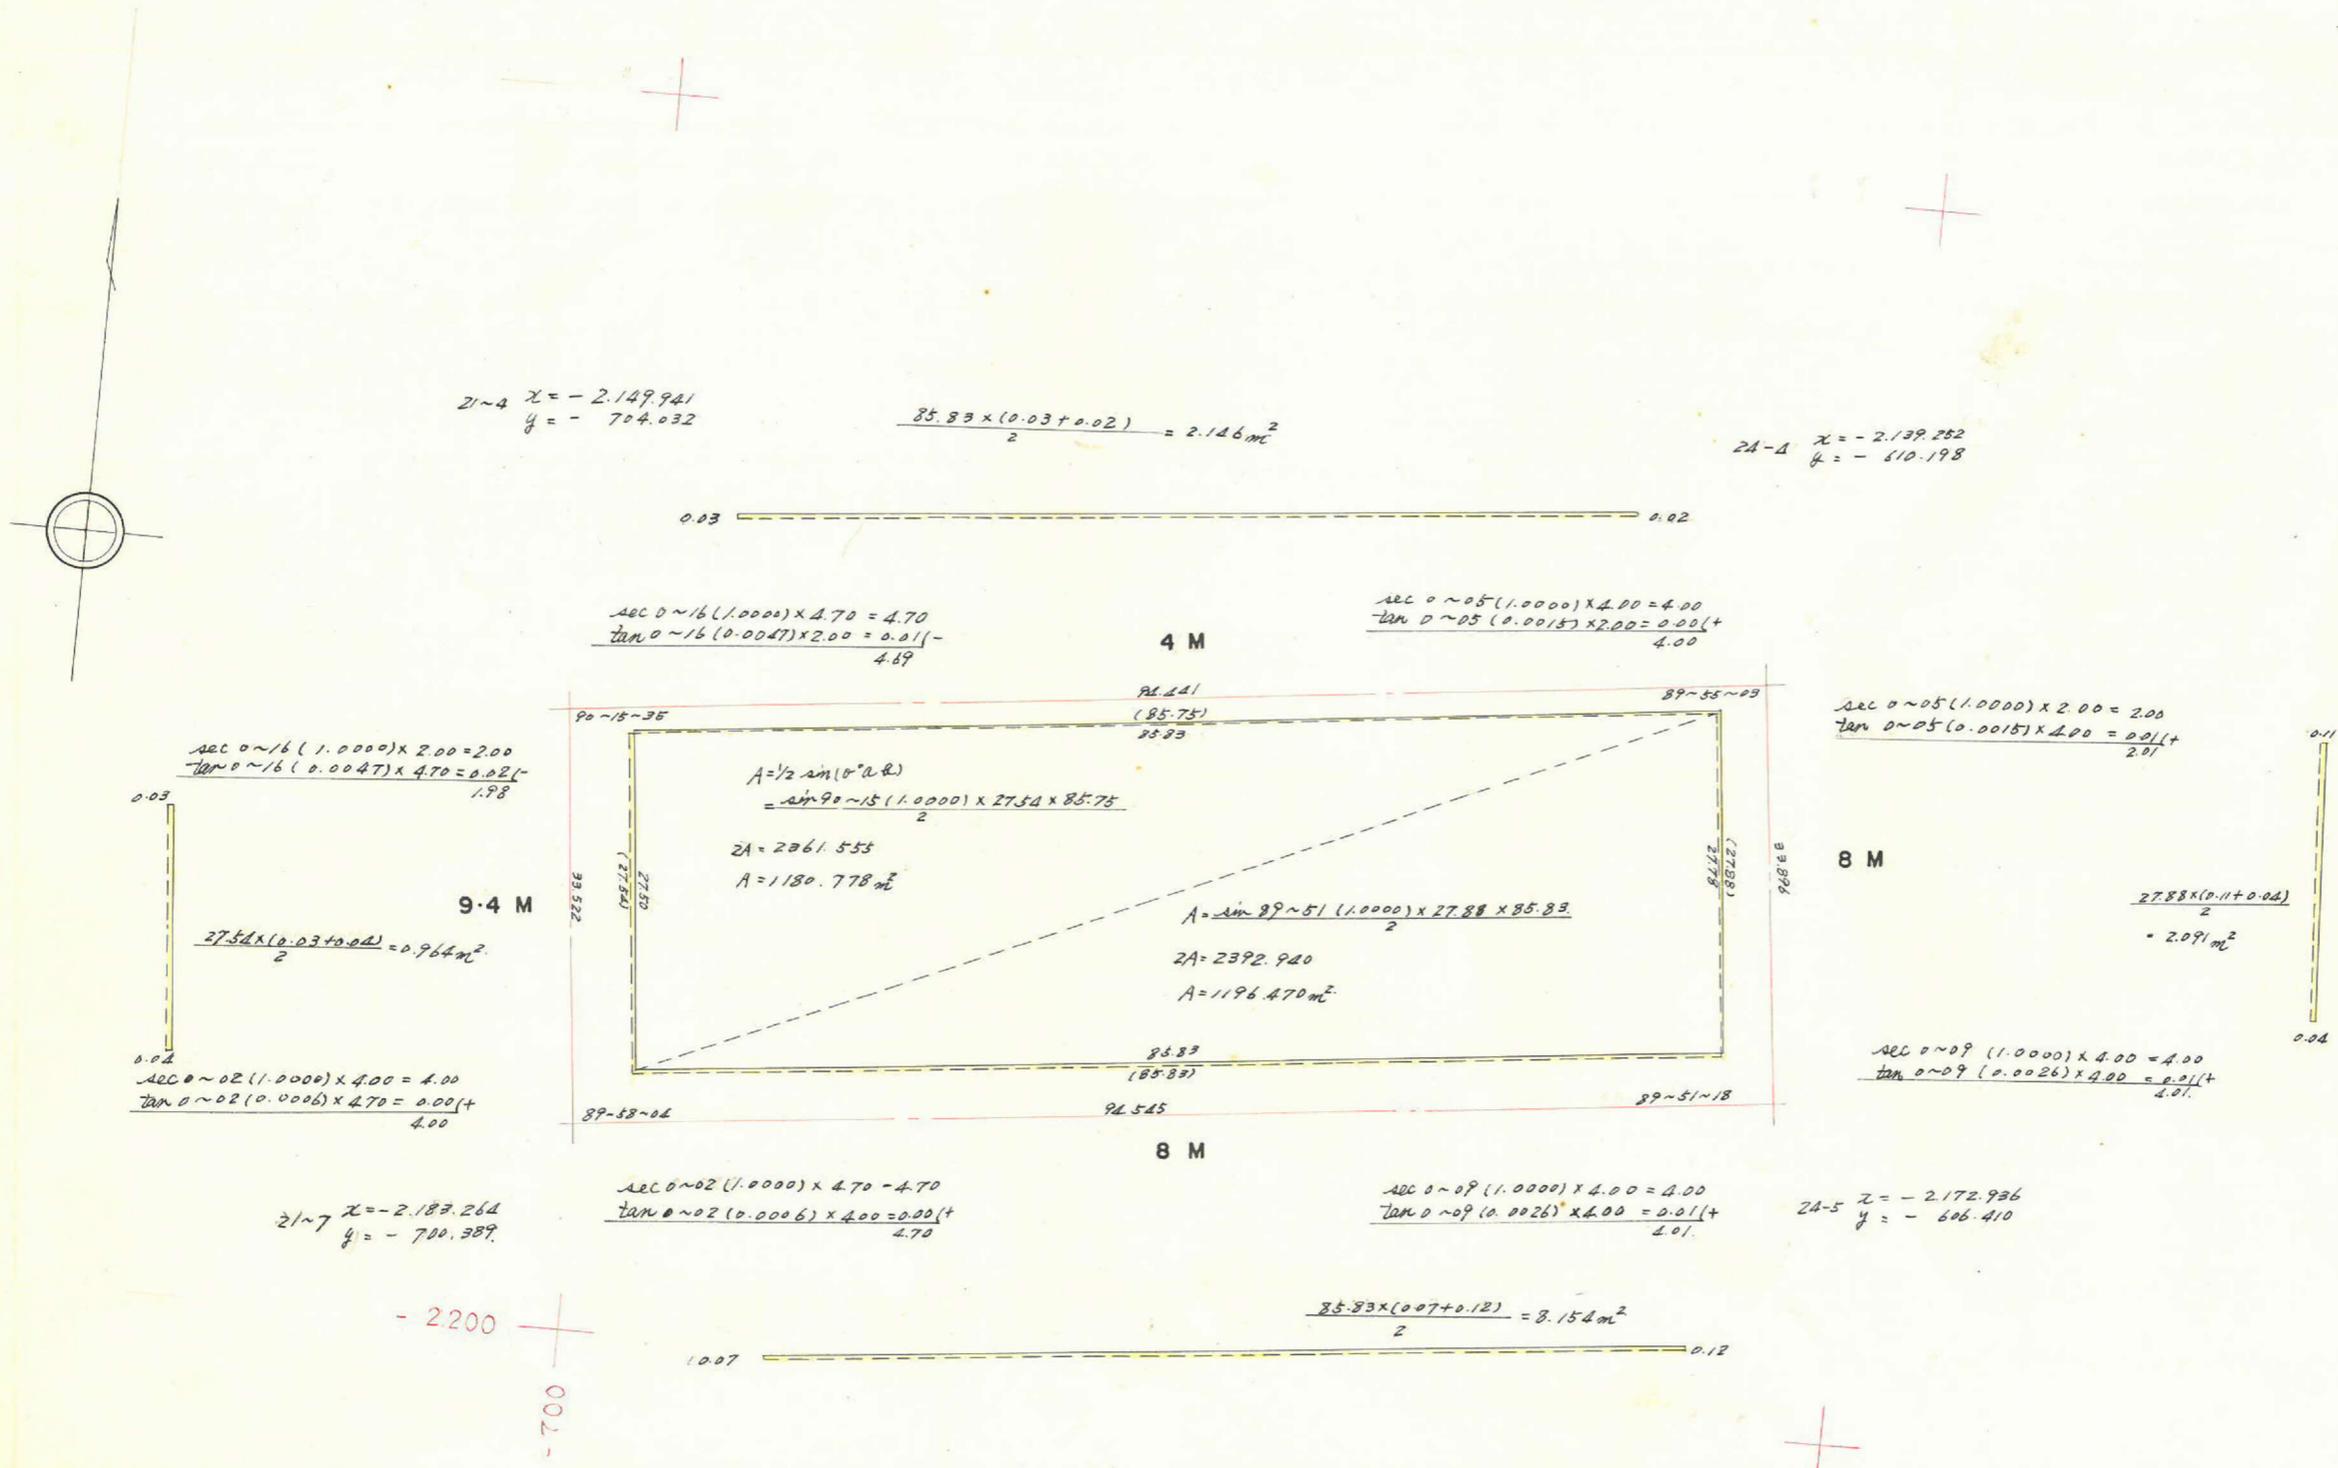

合計面積 2372.37 m<sup>2</sup>  
 剪除面積 8.75 m<sup>2</sup>  
 プラット面積 2363.62 m<sup>2</sup>

この図面等は、土地区画整理事業に関する参考資料として提供しています。  
 ○図面等は換地処分時のものであり、現在の状況とは異なる場合があります。  
 ○図面等によって、境界等が確定されるものではありません。