
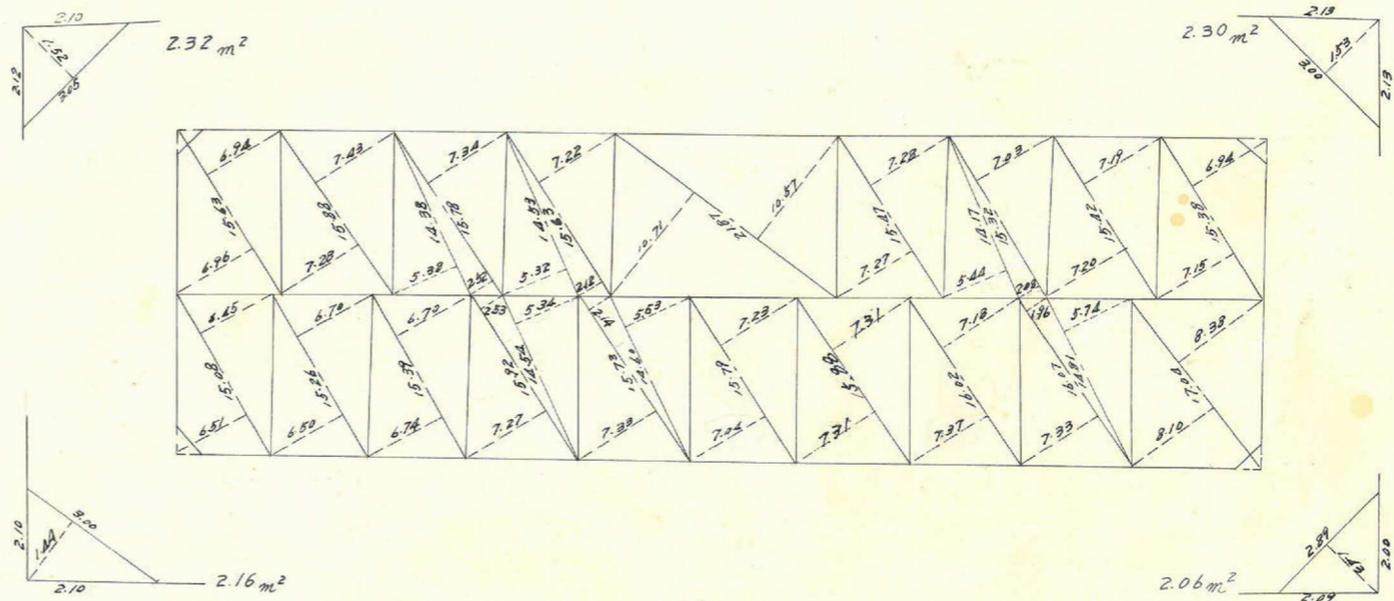
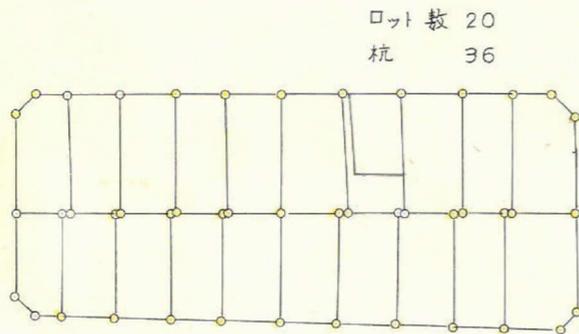
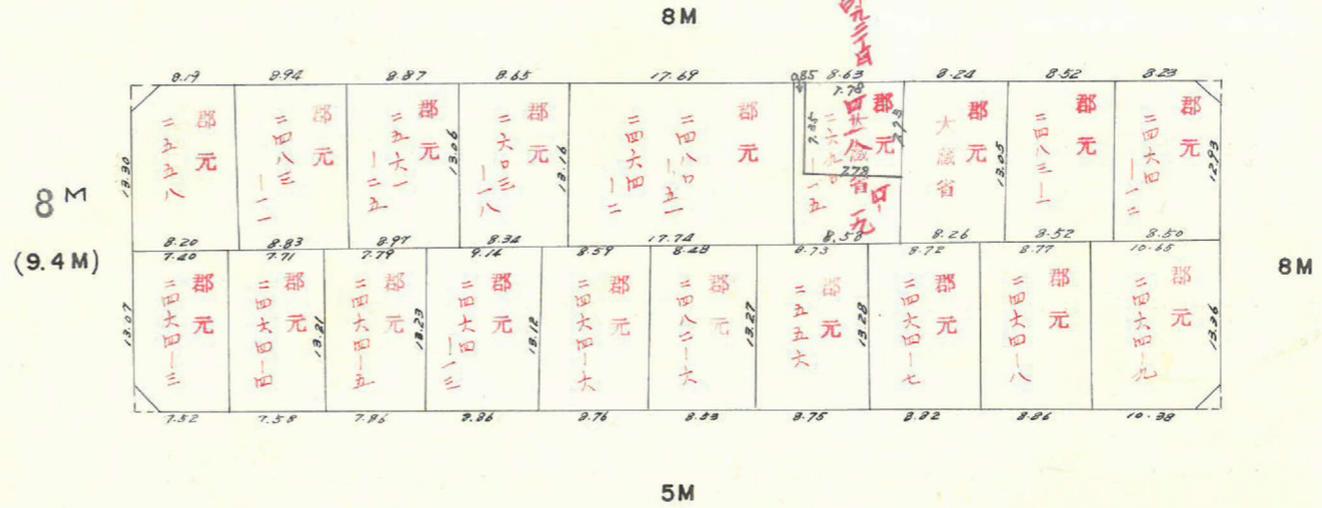


| | | | |
|----|----|-----|---|
| 課長 | 係長 | 測量士 | 係 |
| | | | |



(分筆前)
 確定面積平面図 $S = \frac{1}{600}$

ブロック番号 宇宿 73号

新地名 町丁目
 年月日

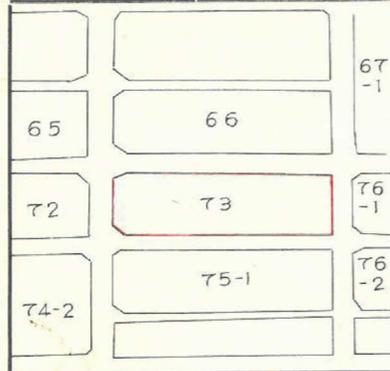

この図面等は、土地区画整理事業に関する参考資料として提供しています。
 ○図面等は換地処分時のものであり、現在の状況とは異なる場合があります。
 ○図面等によって、境界等が確定されるものではありません。

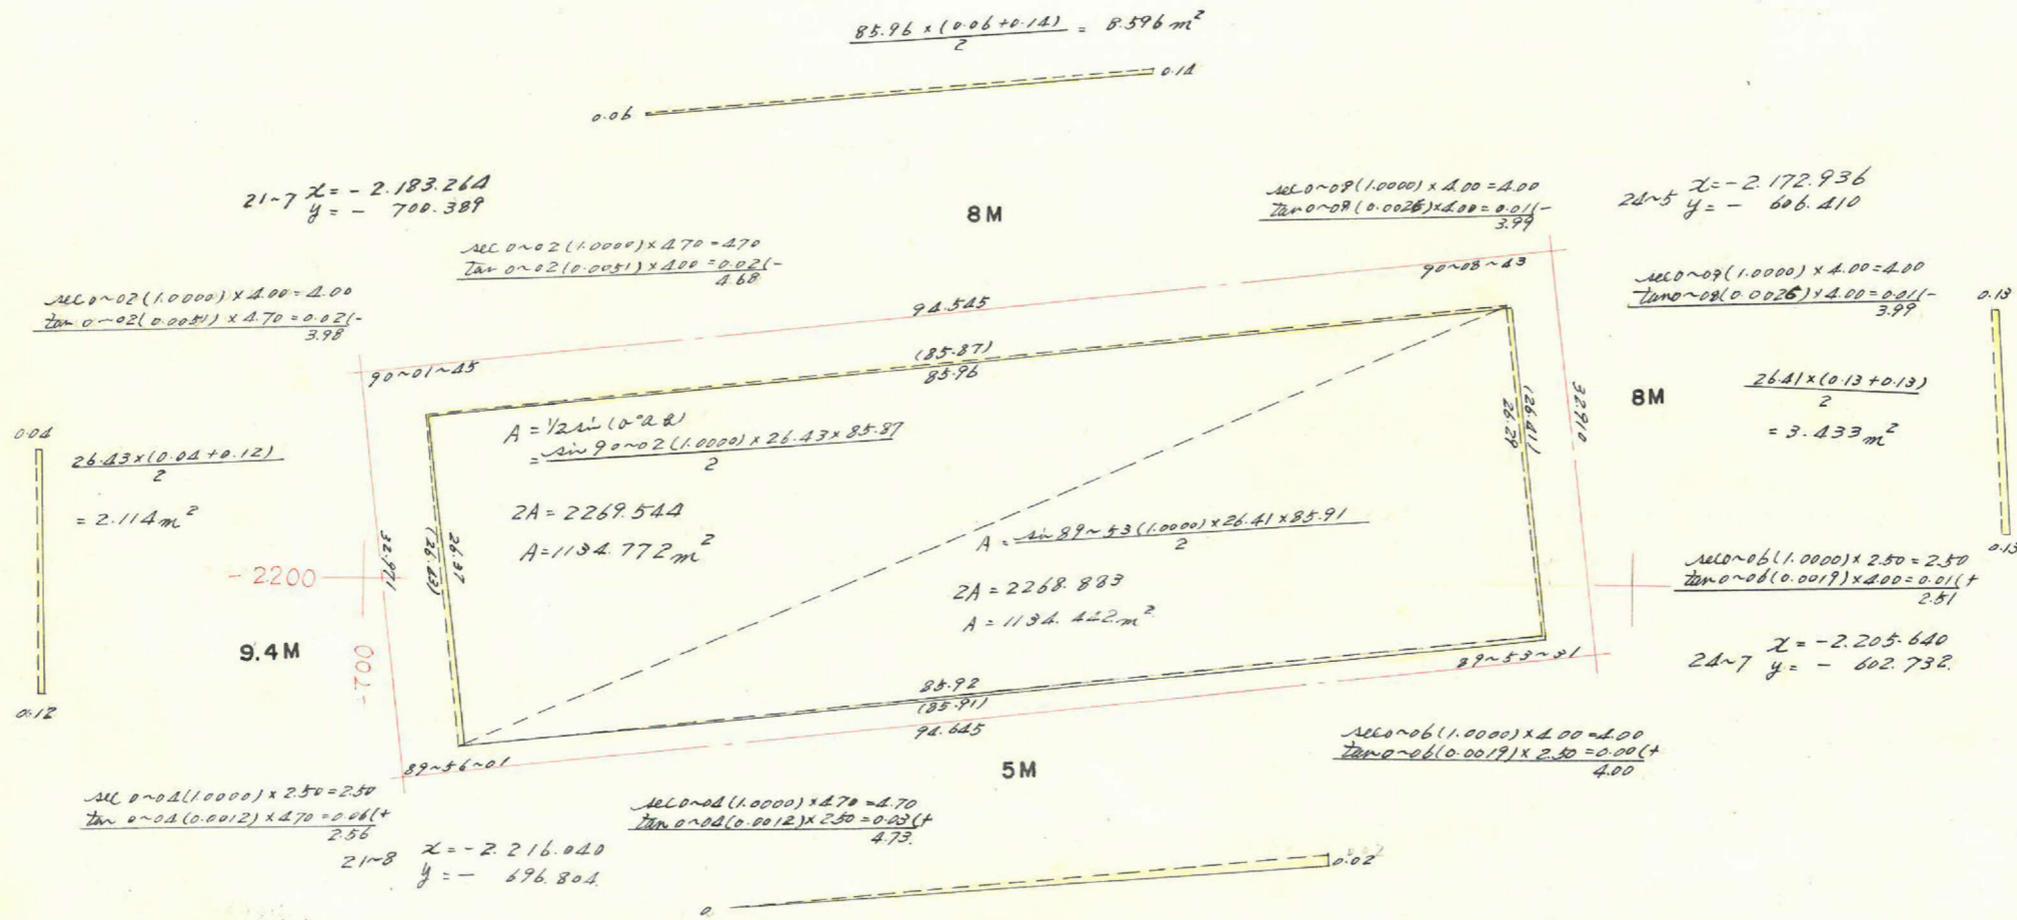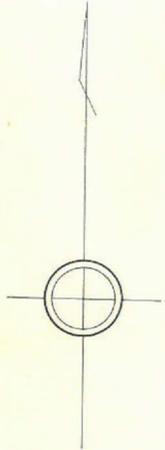

合計面積
 剪除面積
 フロック面積

$0.859 + 3.433 - 8.596 - 2.114 = -6.418$
 $1134.772 + 1134.442 - 6.418 = 2262.80 \text{ m}^2$
 $2.30 + 2.06 + 2.32 + 2.16 = 8.84 \text{ m}^2$
 2253.96 m^2

$\frac{85.92 \times 0.02}{2} = 0.859 \text{ m}^2$

この図面等は、土地区画整理事業に関する参考資料として提供しています。
 ○図面等は換地処分時のものであり、現在の状況とは異なる場合があります。
 ○図面等によって、境界等が確定されるものではありません。