
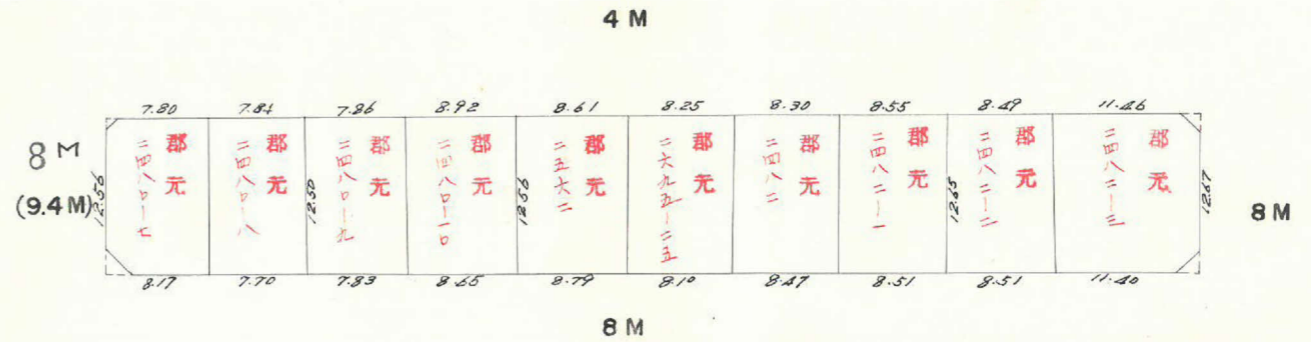
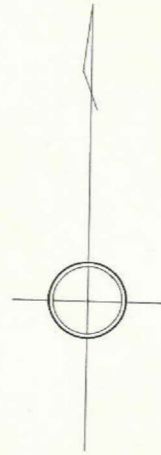


課長	係長	測量士	係






(分 筆 前)
 確定面積平面図 $S = \frac{1}{600}$

ブロック番号 宇宿 75-2号



新地名 町 丁目
 年 月 日

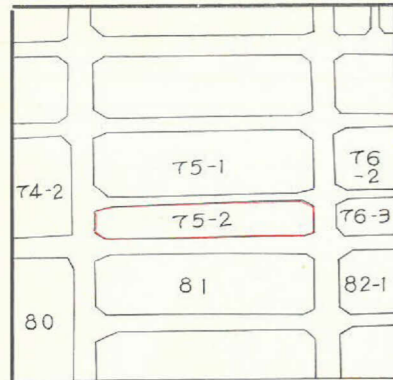

ロット数 10
 杭 25

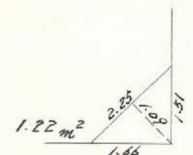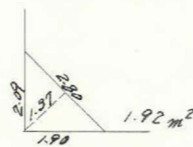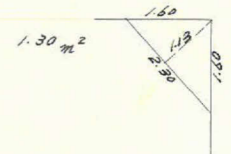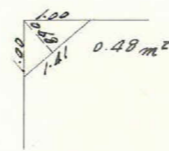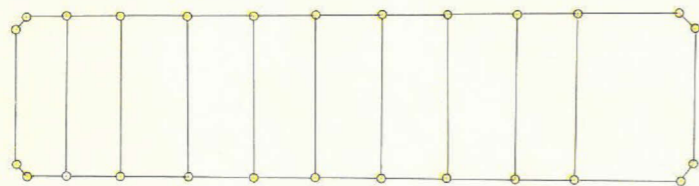

この図面等は、土地区画整理事業に関する参考資料として提供しています。
 ○図面等は換地処分時のものであり、現在の状況とは異なる場合があります。
 ○図面等によって、境界等が確定されるものではありません。

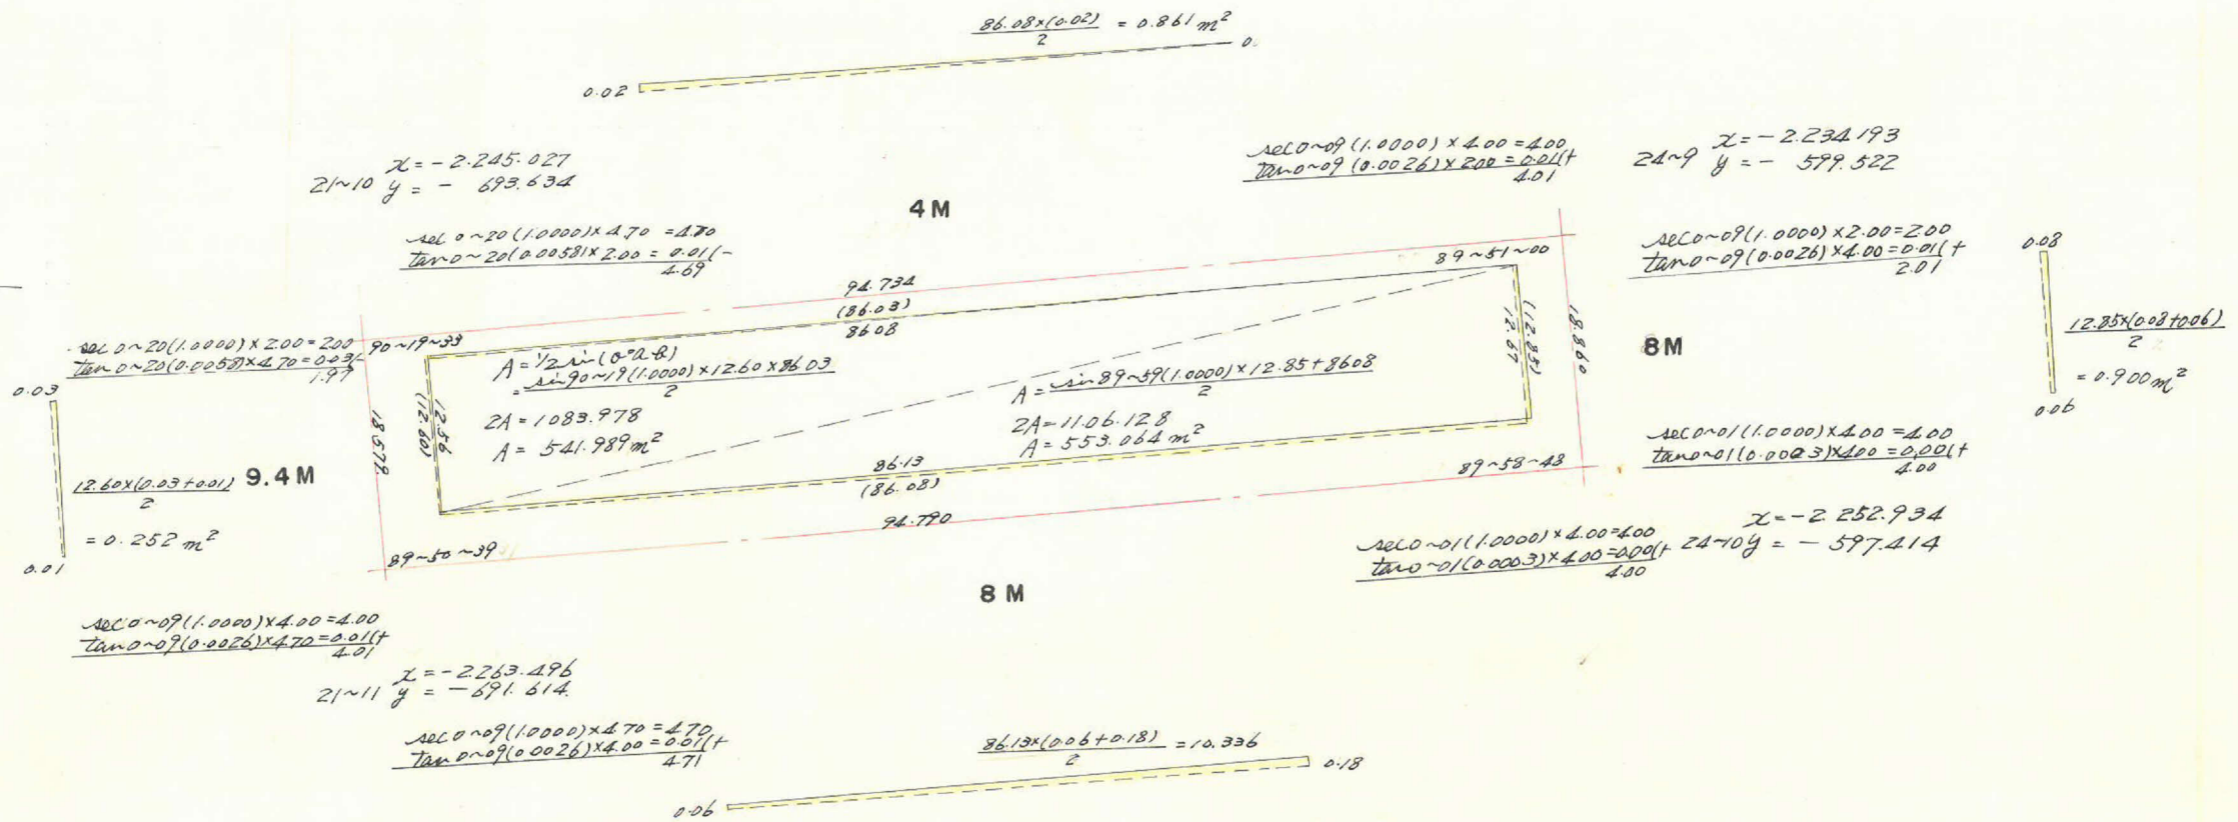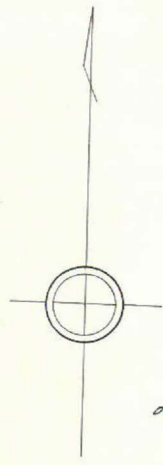

-2.300
-700

合計面積 $0.861 + 0.900 - 10.336 - 0.252 = -8.827$
 剪除面積 $541.989 + 553.064 - 8.827 = 1086.23 \text{ m}^2$
 7" の面積 $1.30 + 1.22 + 0.48 + 1.92 = 4.92 \text{ m}^2$
 1081.31 m^2

この図面等は、土地区画整理事業に関する参考資料として提供しています。
 ○図面等は換地処分時のものであり、現在の状況とは異なる場合があります。
 ○図面等によって、境界等が確定されるものではありません。