

課長	係長	測量士	係






(分 筆 前)

確定面積平面図  $S = \frac{1}{600}$

ブロック番号 宇宿

81号

新地名 町 丁目  
年 月 日

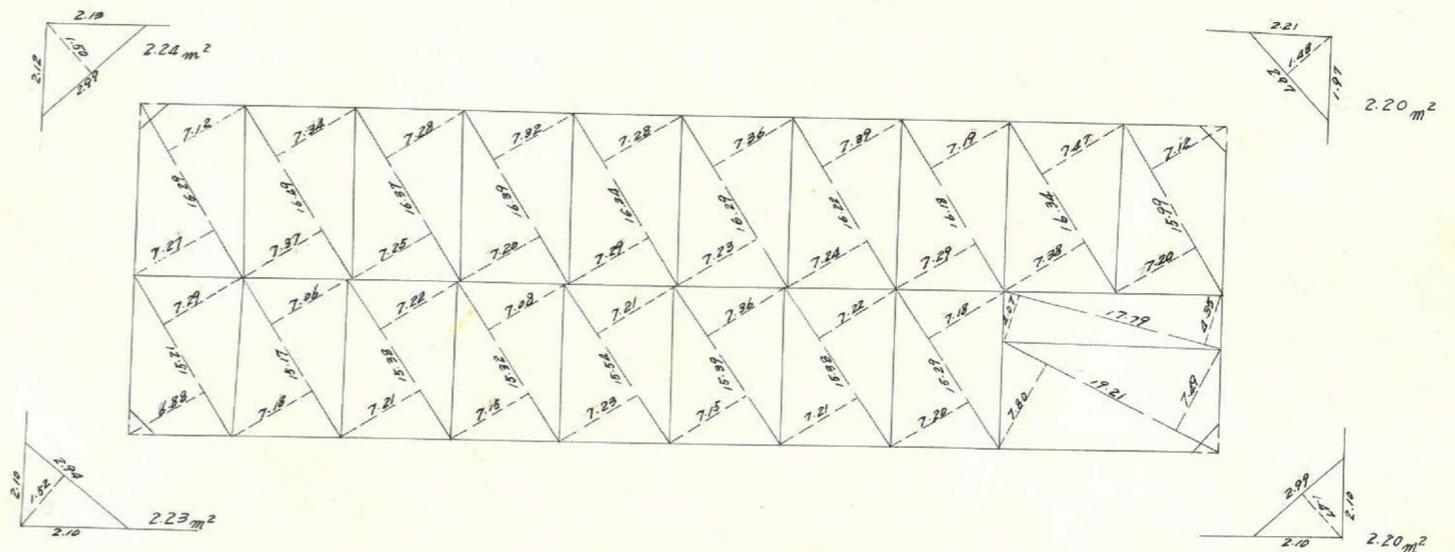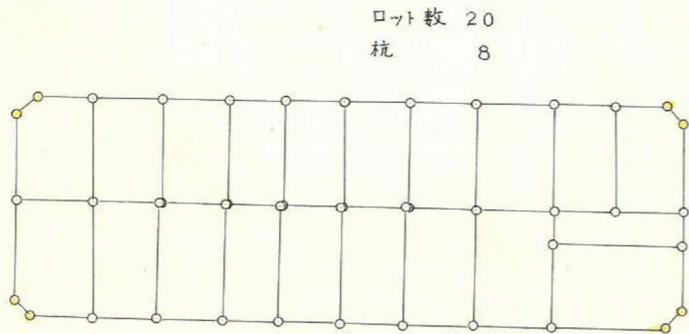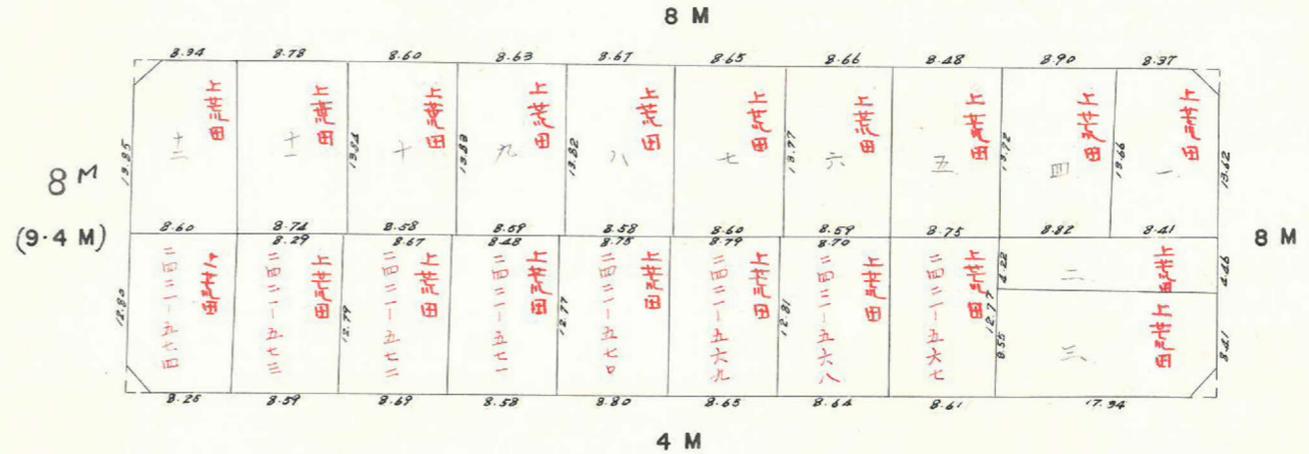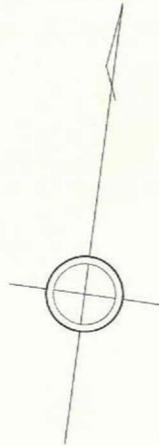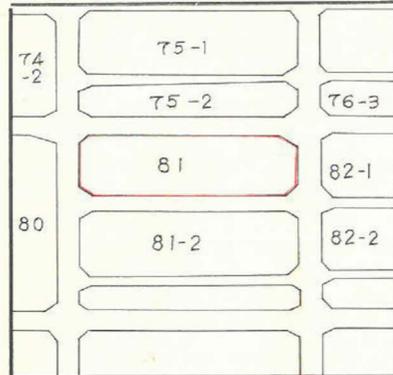

この図面等は、土地区画整理事業に関する参考資料として提供しています。  
○図面等は換地処分時のものであり、現在の状況とは異なる場合があります。  
○図面等によって、境界等が確定されるものではありません。

