

課長	係長	測量士	係

(分 筆 前)






確定面積平面図 $S = \frac{1}{600}$

ブロック番号 宇宿


81-3 号

新地名 町 丁目
年 月 日

この図面等は、土地区画整理事業に関する参考資料として提供しています。
○図面等は換地処分時のものであり、現在の状況とは異なる場合があります。
○図面等によって、境界等が確定されるものではありません。

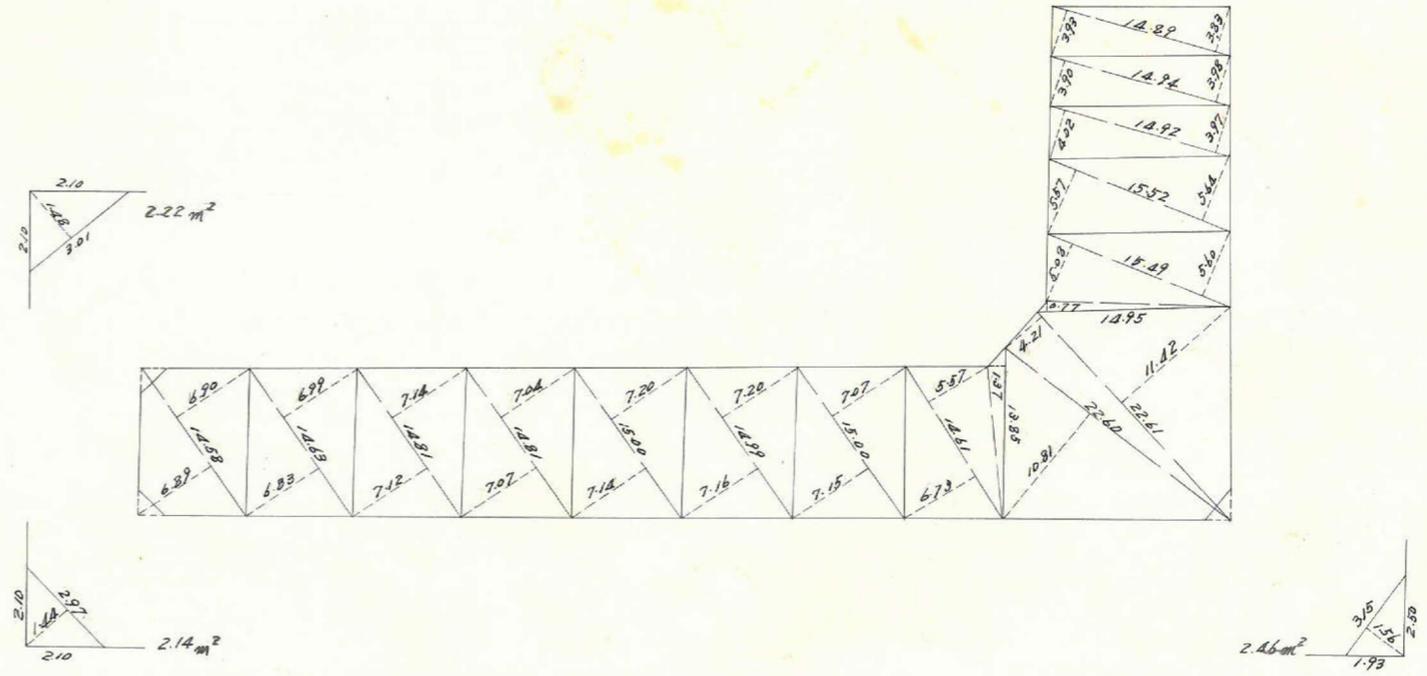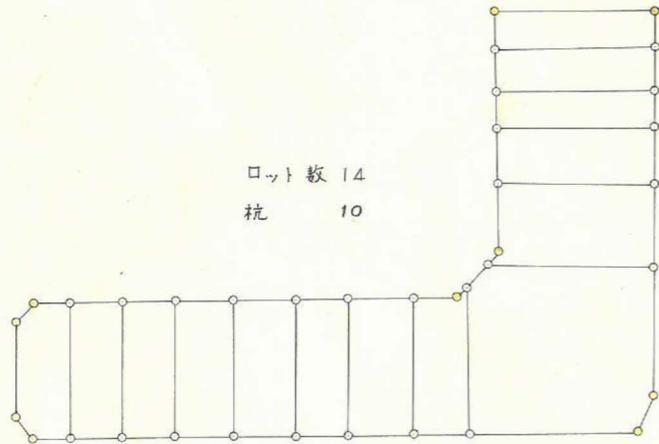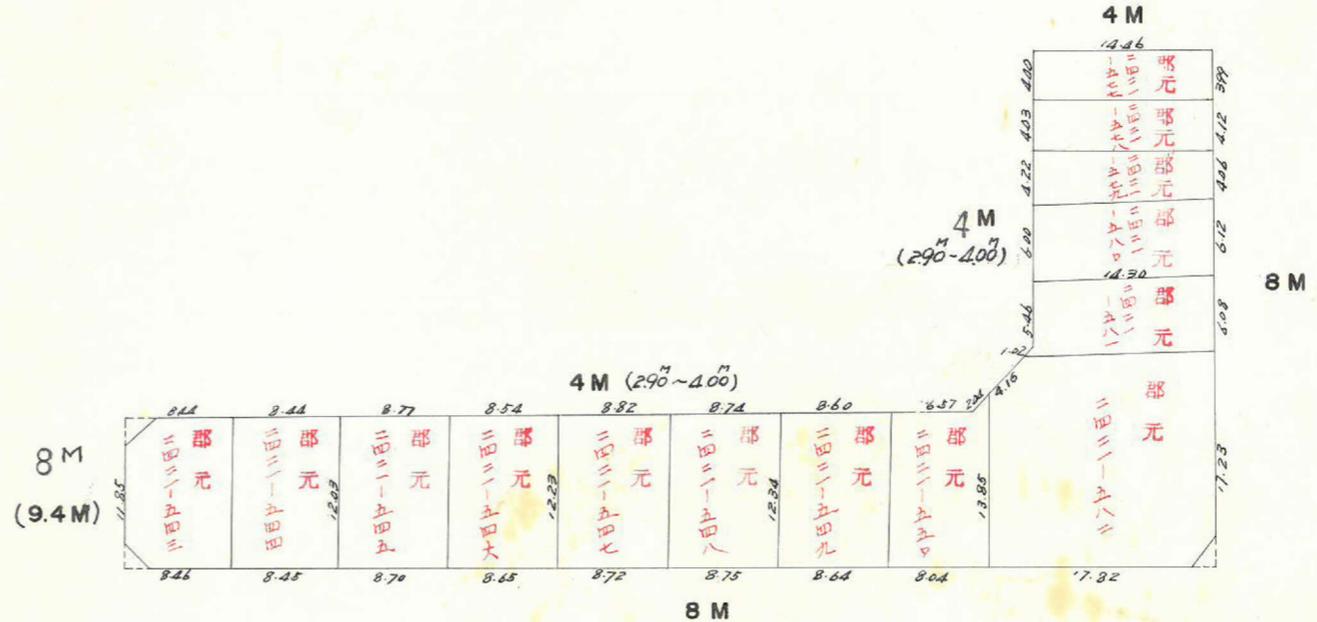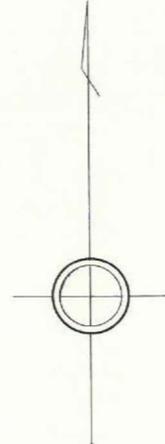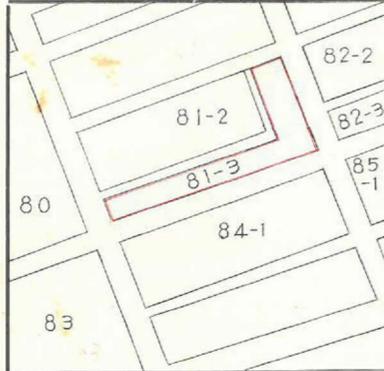

この図面等は、土地区画整理事業に関する参考資料として提供しています。
 ○図面等は換地処分時のものであり、現在の状況とは異なる場合があります。
 ○図面等によって、境界等が確定されるものではありません。

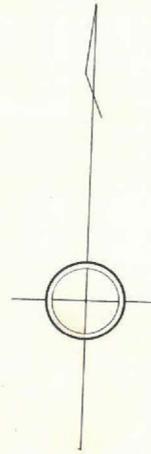


-700
-2300

21~14 $x = -2.324.726$
 $y = -684.917$

22~2 $x = -2.287.422$
 $y = -613.609$

24~12 $x = -2.285.156$
 $y = -593.790$

22~2 $x = -2.311.898$
 $y = -610.667$
22~1 $x = -2.316.692$
 $y = -614.377$

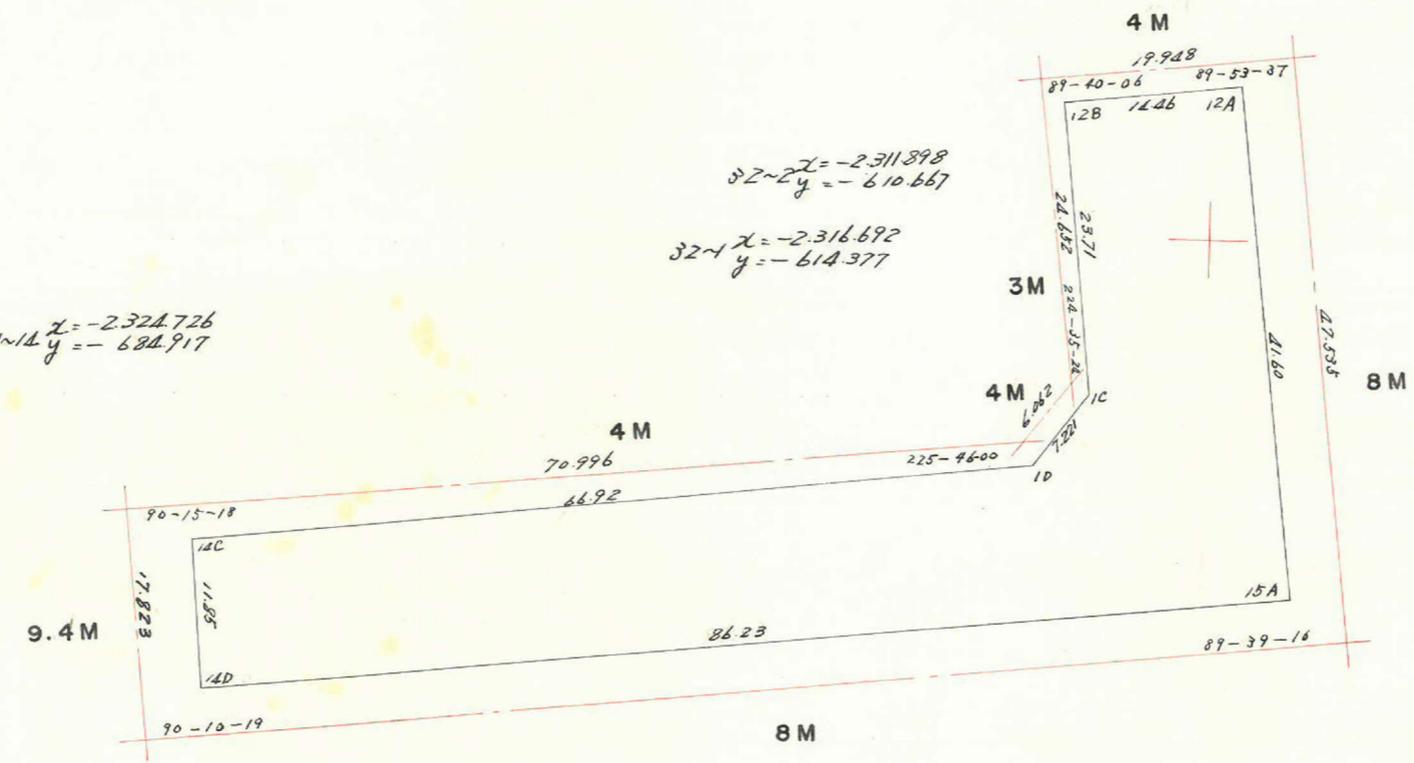

21~15 $x = -2.342.143$
 $y = -682.979$

24~15 $x = -2.332.393$
 $y = -593.478$

点	(1)	(2)	(3)	(4)	(1) x (4)	(2) x (3)
	x	$x_n - 1 - x_{n+1}$	y	$y_n - 1 - y_{n+1}$		
21~14C	2.326.174		679.975			
14D	2.337.955	- 2.683	678.692	+ 87.035	+ 29413.91	- 1820.93
15A	2.328.857	+ 50.437	592.940	+ 81.112	+ 26674.25	+ 29906.11
12A	2.287.518	+ 39.649	597.580	-19.000	- 5462.84	+ 23693.45
12B	2.289.208	-25.237	611.940	-11.618	- 3880.02	- 15403.53
1C	2.312.755	-29.351	609.198	- 1.555	- 486.33	- 17890.57
1D	2.318.539	-13.419	613.495	-70.777	- 22546.65	- 82324.9
14C	2.326.174	-19.396	679.975	-65.197	- 21265.57	- 13189.80
14D	2.337.955		678.692			
					+ 56089.16	- 56566.32
					- 53121.41	+ 53599.56
					2966.75	2966.76
						1483.38 m ²

合計面積
 前除面積

1483.38 m²
 2.46 + 4.36 = 6.82 m²
 1476.56 m²