
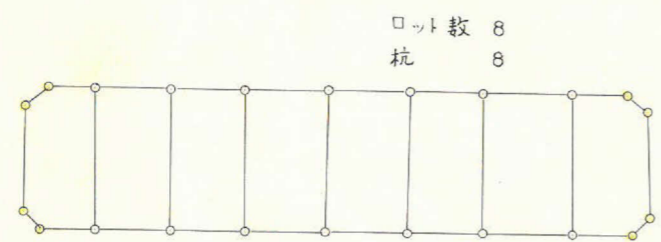
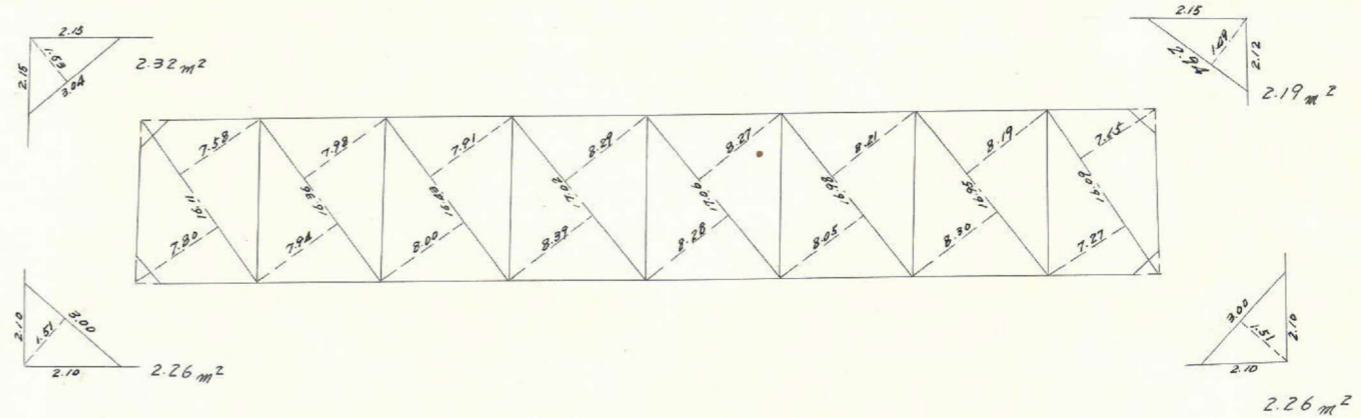
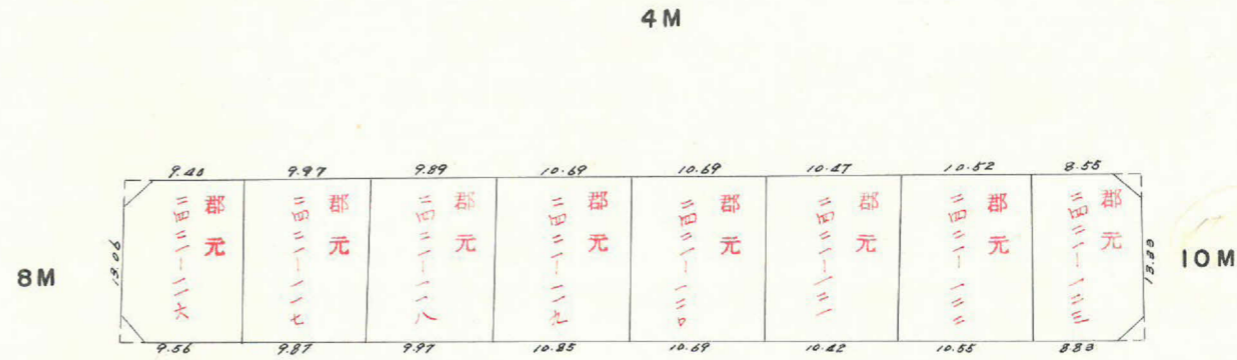


課長	係長	測量士	係


(分筆前)
 確定面積平面図 $S = \frac{1}{600}$

ブロック番号 宇宿 82-3 号

新地名 町 丁目
 年 月 日

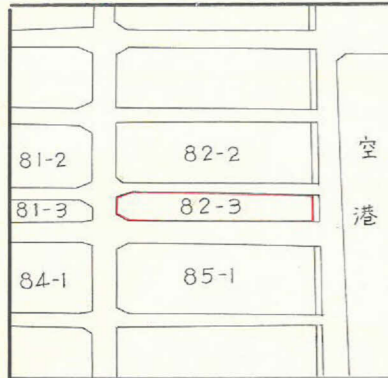

この図面等は、土地区画整理事業に関する参考資料として提供しています。
 ○図面等は換地処分時のものであり、現在の状況とは異なる場合があります。
 ○図面等によって、境界等が確定されるものではありません。

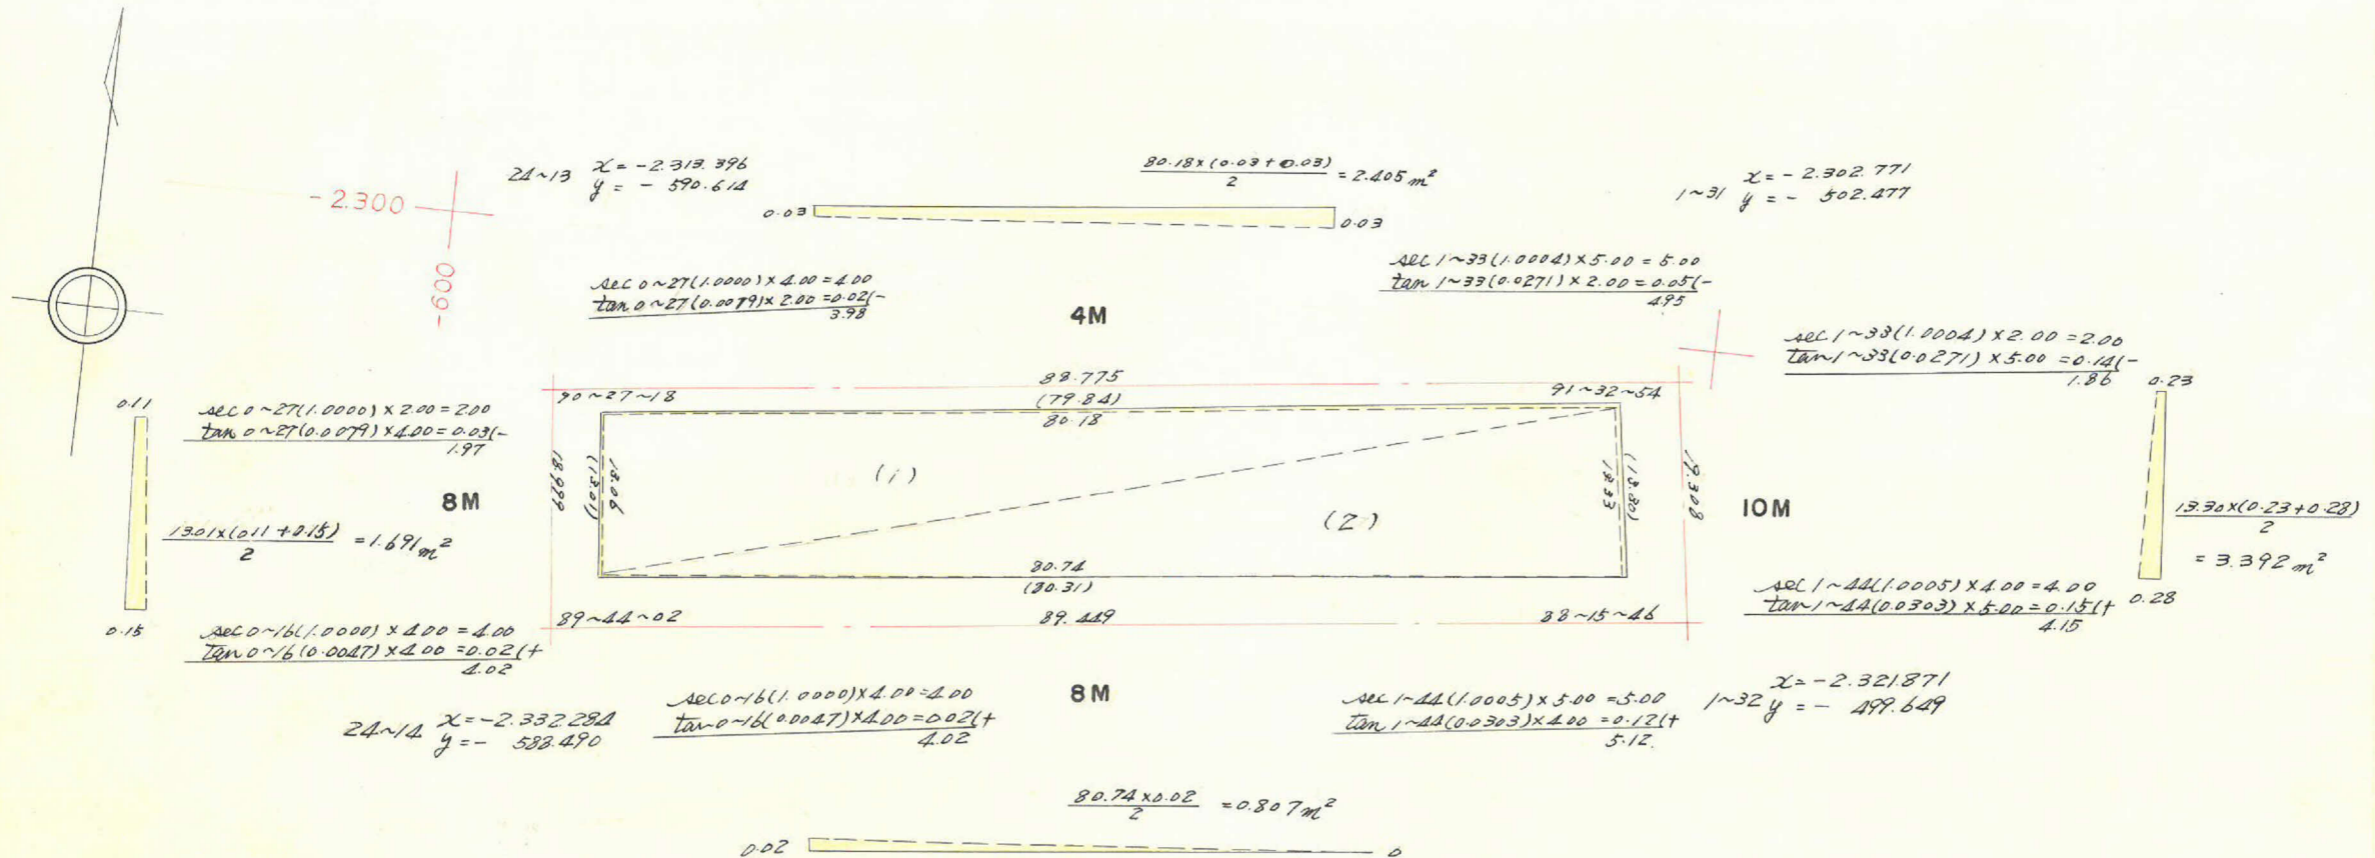

合計面積
 剪除面積
 フロツク面積

$$0.807 + 3.392 + 2.405 + 1.691 = 8.295$$

$$519.419 + 534.130 + 8.295 = 1061.84 \text{ m}^2$$

$$2.19 + 2.265 + 2.325 + 2.265 = 9.05 \text{ m}^2$$

$$1052.79 \text{ m}^2$$

(1) $A = \frac{1}{2} \sin(\theta) \cdot a \cdot b$
 $= \frac{\sin 90^\circ \cdot 27(1.0000) \cdot 130 \cdot 79.84}{2}$
 $2A = 1038.238$
 $A = 519.419 \text{ m}^2$

(2) $A = \frac{\sin 89^\circ 16' (0.99995) \cdot 13.31 \cdot 30.30}{2}$
 $2A = 1063.259$
 $A = 534.130 \text{ m}^2$

この図面等は、土地区画整理事業に関する参考資料として提供しています。
 ○図面等は換地処分時のものであり、現在の状況とは異なる場合があります。
 ○図面等によって、境界等が確定されるものではありません。