

課長	係長	測量士	係






(分 筆 前)

確定面積平面図 $S = \frac{1}{600}$



ブロック番号 宇宿

76-2号

新地名 町 丁目
年 月 日

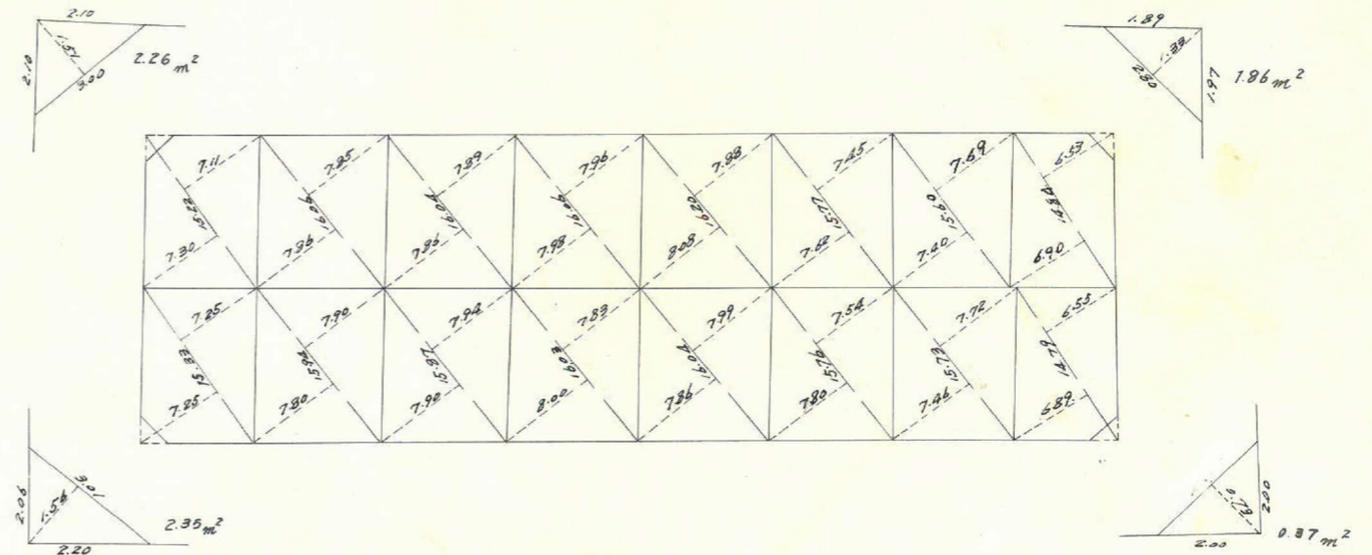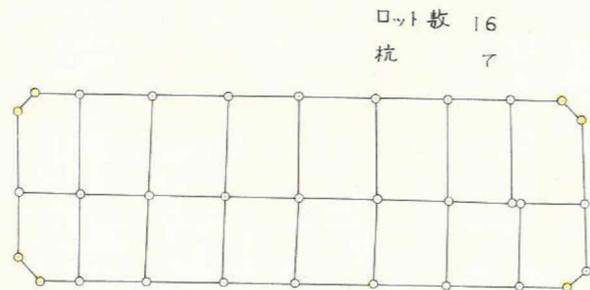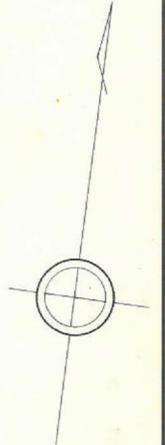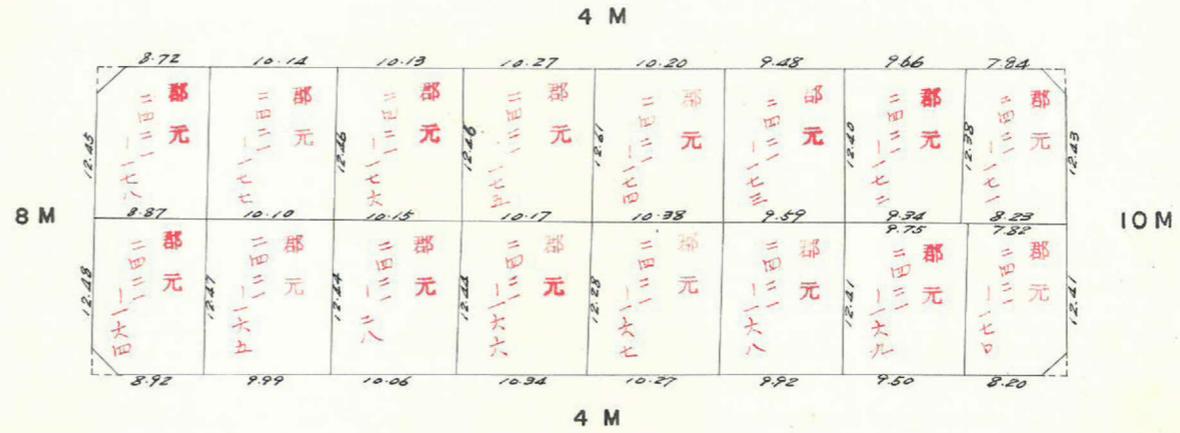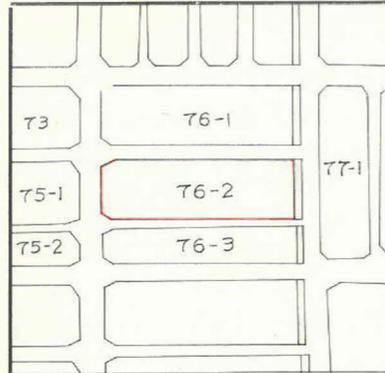

この図面等は、土地区画整理事業に関する参考資料として提供しています。
 ○図面等は換地処分時のものであり、現在の状況とは異なる場合があります。
 ○図面等によって、境界等が確定されるものではありません。

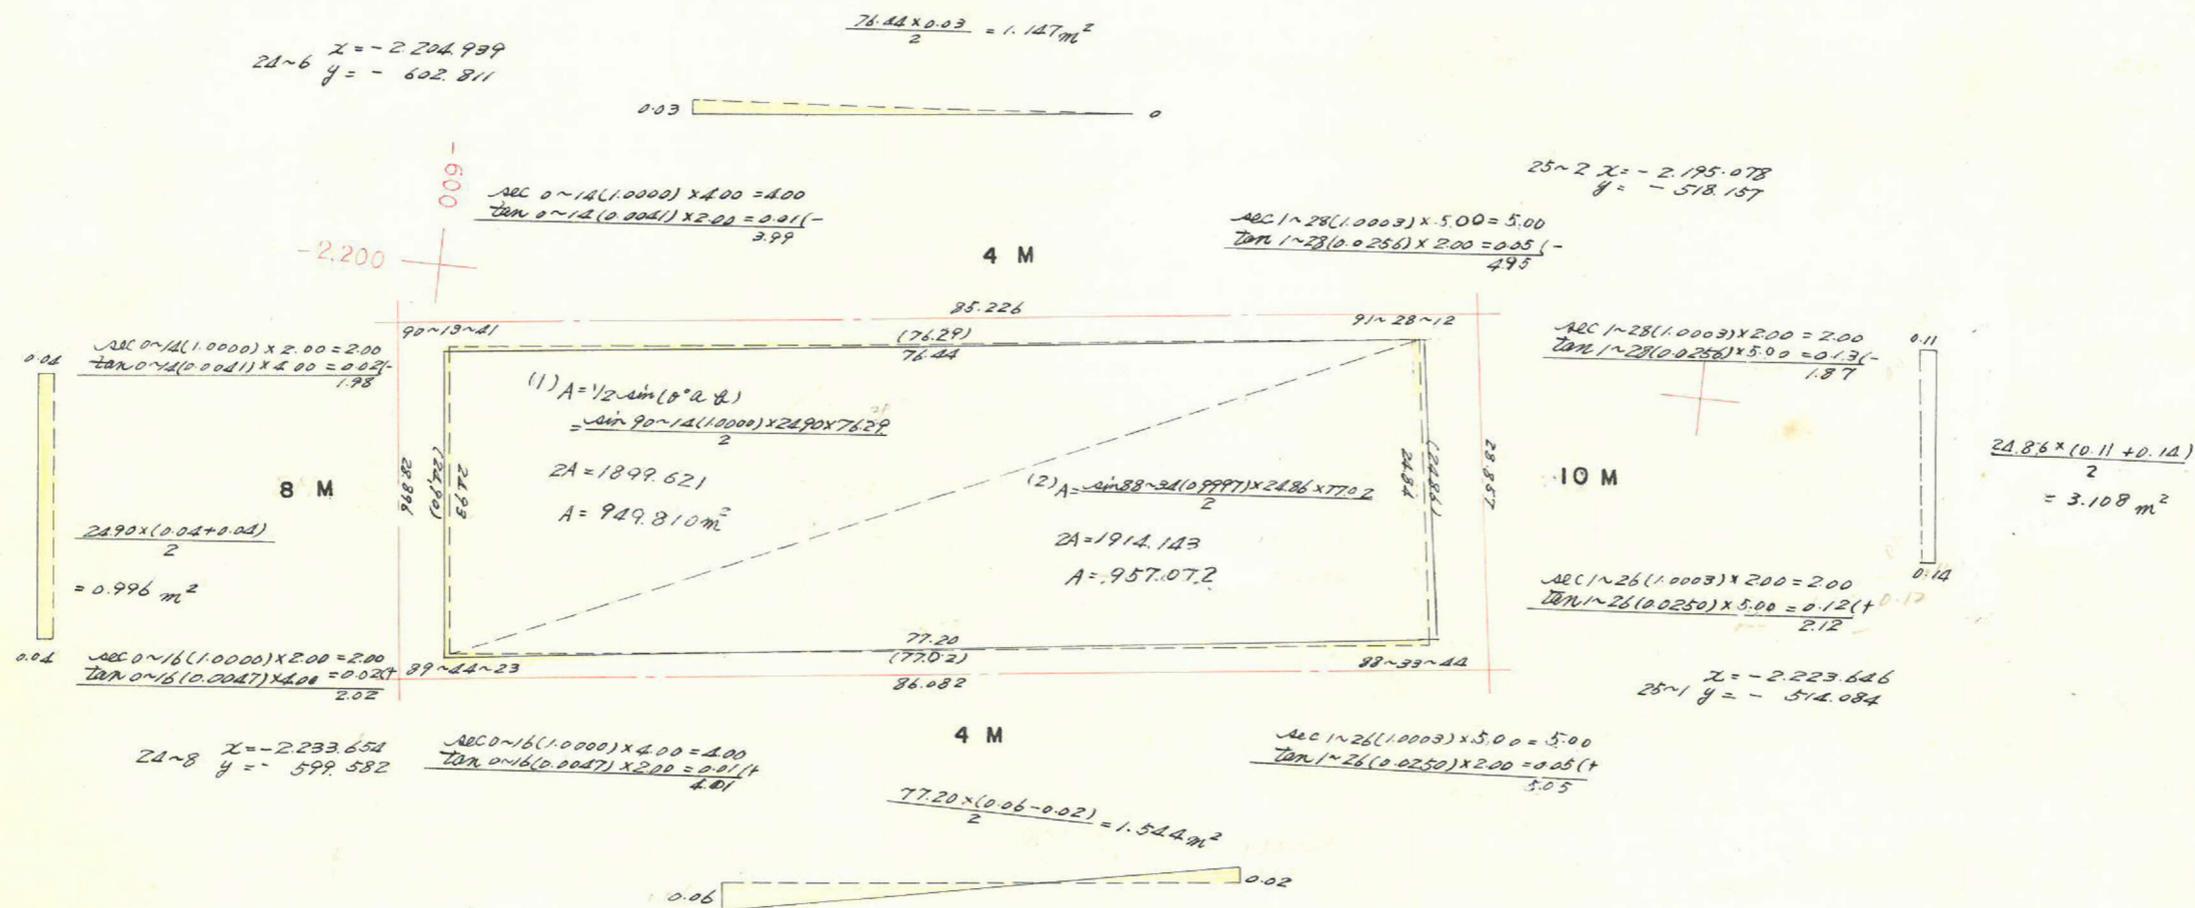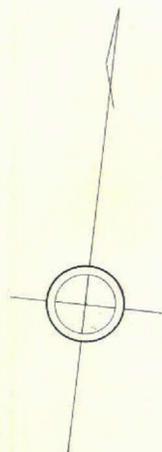

合計面積 $0.996 - 1.147 + 3.108 + 1.544 = 4.501$
 剪除面積 $949.810 + 957.072 + 4.501 = 1911.383 m^2$
 7"口ツ面積 $186 + 0.97 + 2.26 + 2.35 = 6.84 m^2$
 $1904.54 m^2$

この図面等は、土地区画整理事業に関する参考資料として提供しています。
 ○図面等は換地処分時のものであり、現在の状況とは異なる場合があります。
 ○図面等によって、境界等が確定されるものではありません。