


課長	係長	測量士	係

(分 筆 前)





確定面積平面図  $S = \frac{1}{600}$



ブロック番号 宇宿 67-2号

新地名 町 丁目  
年 月 日

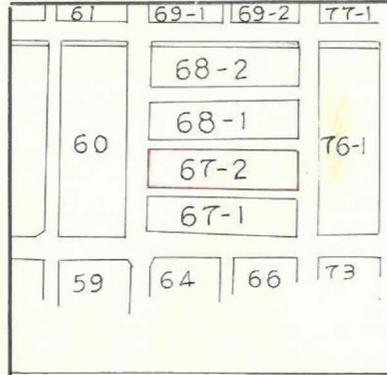

この図面等は、土地区画整理事業に関する参考資料として提供しています。  
 ○図面等は換地処分時のものであり、現在の状況とは異なる場合があります。  
 ○図面等によって、境界等が確定されるものではありません。

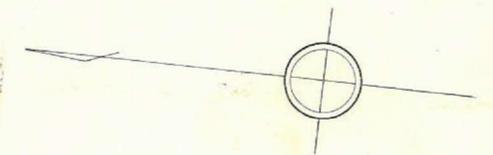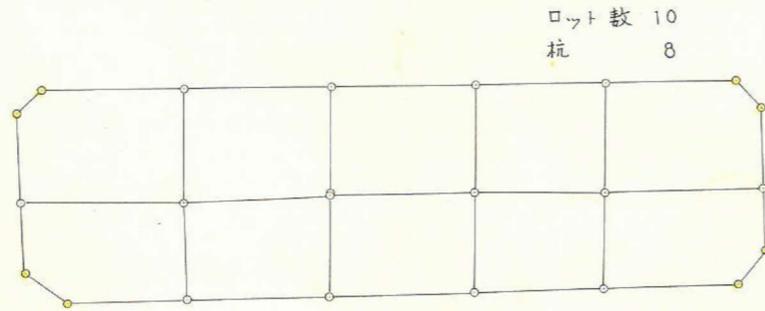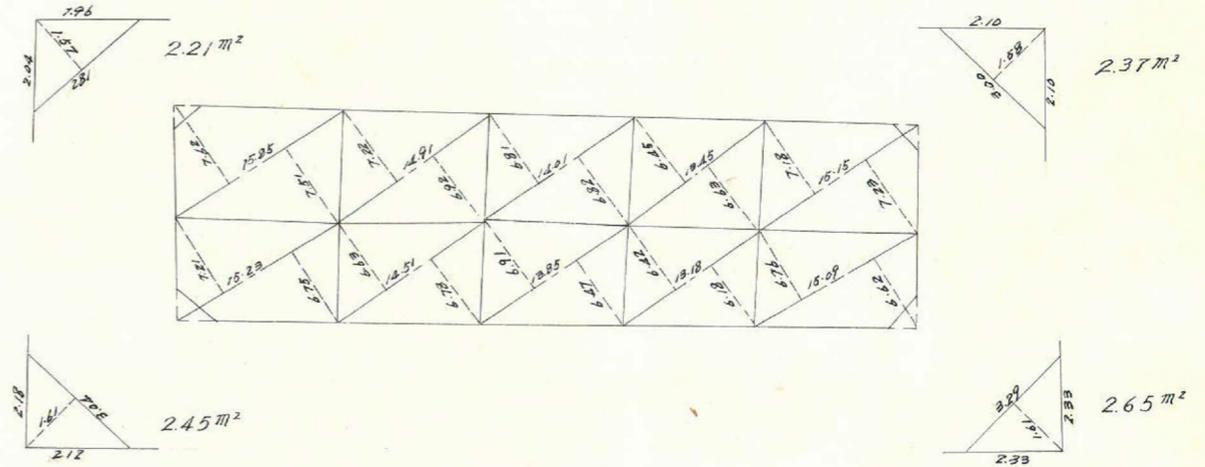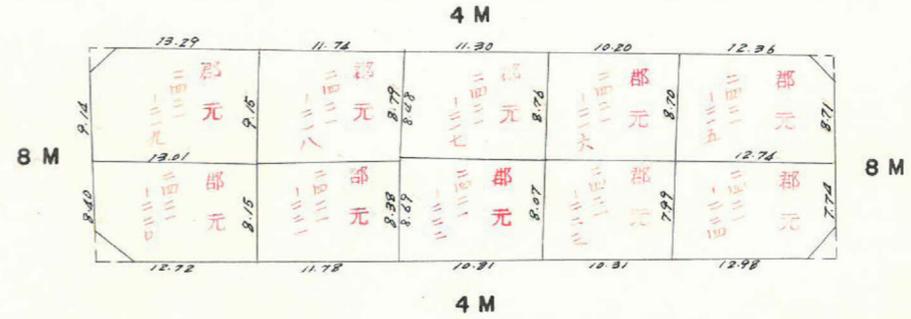

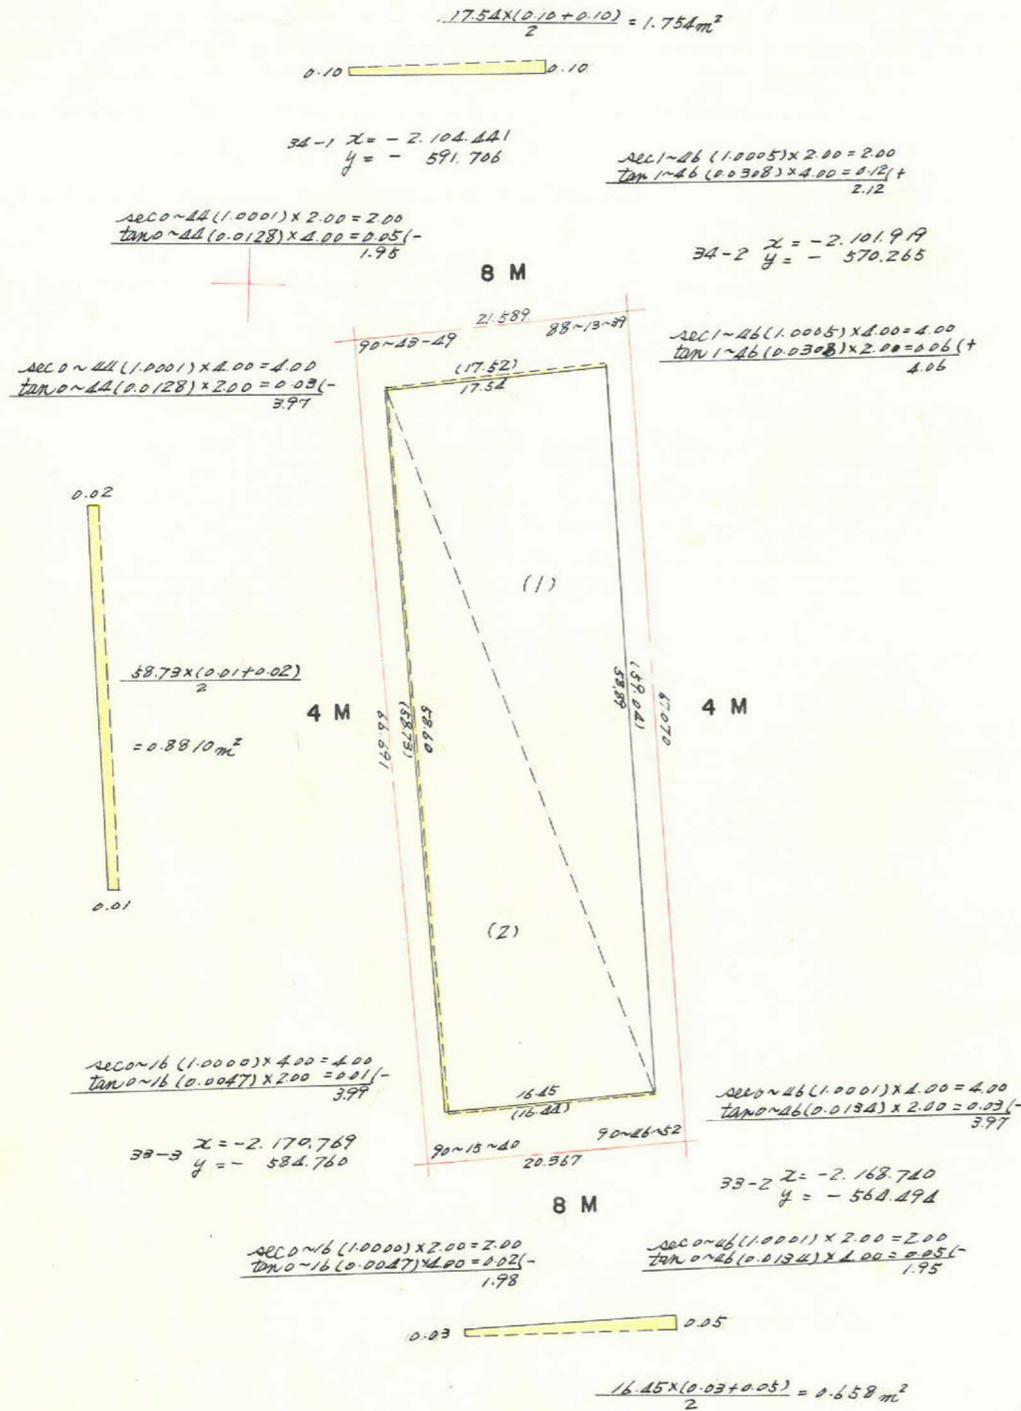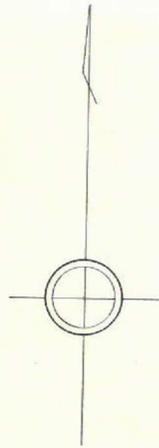

$(1) A = \frac{1}{2} \sin(10^\circ) a b$   
 $= \frac{\sin 88^\circ \times 17.52 \times 59.04}{2}$   
 $2A = 1033.364$   
 $A = 516.932 \text{ m}^2$   
 $(2) A = \frac{\sin 90^\circ \times 16.45 \times 58.73}{2}$   
 $2A = 965.521$   
 $A = 482.760 \text{ m}^2$

合計面積  
 剪除面積  
 ブロック面積

$-0.658 - 1.754 + 0.881 = -1.531$   
 $516.932 + 482.760 - 1.531 = 998.16 \text{ m}^2$   
 $2.2058 + 2.4472 + 2.3700 + 2.6484 = 9.67 \text{ m}^2$   
 $988.49 \text{ m}^2$

この図面等は、土地区画整理事業に関する参考資料として提供しています。  
 ○図面等は換地処分時のものであり、現在の状況とは異なる場合があります。  
 ○図面等によって、境界等が確定されるものではありません。