
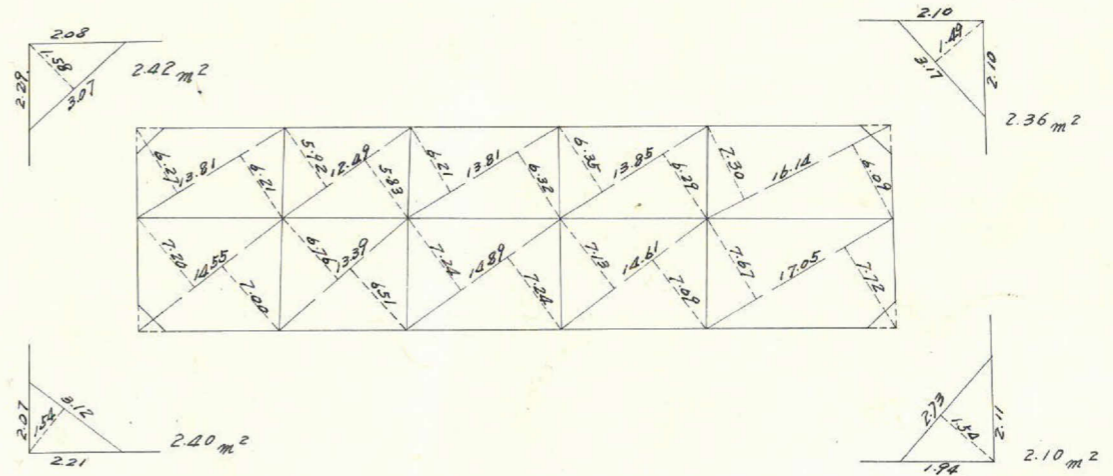
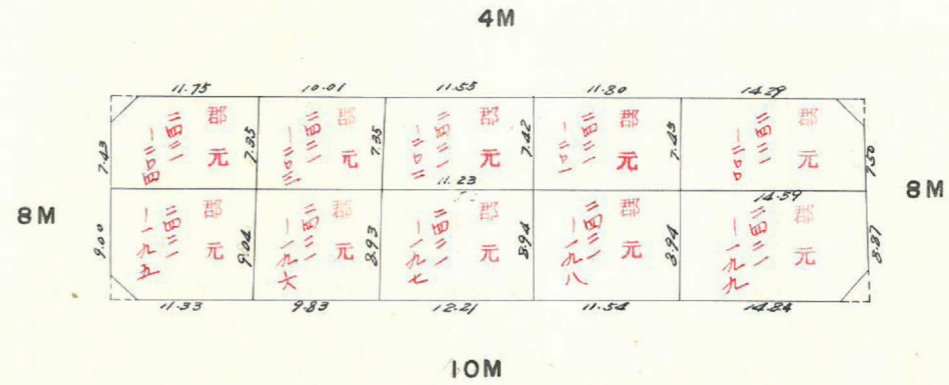
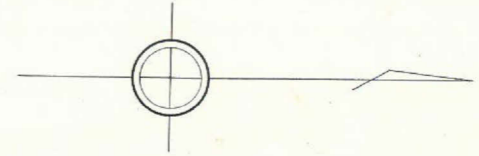


課	長	係	長	測量士	係


(分 筆 前)
 確定面積平面図 $S = \frac{1}{600}$

ブロック番号 宇宿 68-2号


新地名 町 丁目
 年 月 日

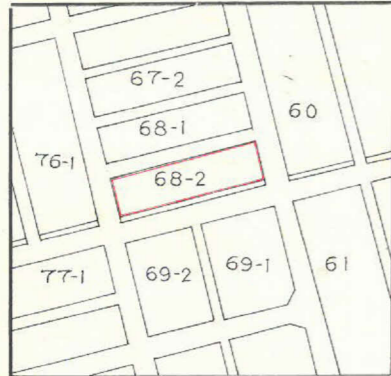

ロット数 10
 杭 7

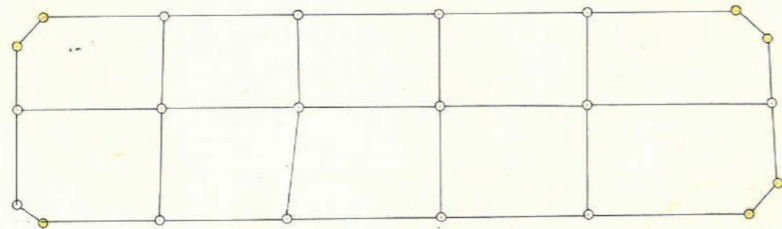


この図面等は、土地区画整理事業に関する参考資料として提供しています。
 ○図面等は換地処分時のものであり、現在の状況とは異なる場合があります。
 ○図面等によって、境界等が確定されるものではありません。

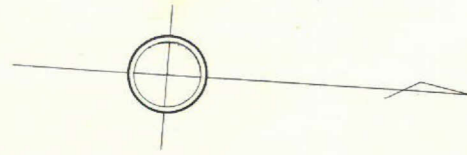

+ 2100
- 600

(1) $A = \frac{1}{2} \sin(0^\circ 2' 8'')$
 $= \frac{\sin 88^\circ 55' (0.99978) \times 16.55 \times 59.46}{2}$
 $2A = 983.866$
 $A = 491.933 \text{ m}^2$

(2) $\frac{\sin 88^\circ 17' (0.99996) \times 16.15 \times 59.73}{2}$
 $2A = 964.254$
 $A = 482.127 \text{ m}^2$

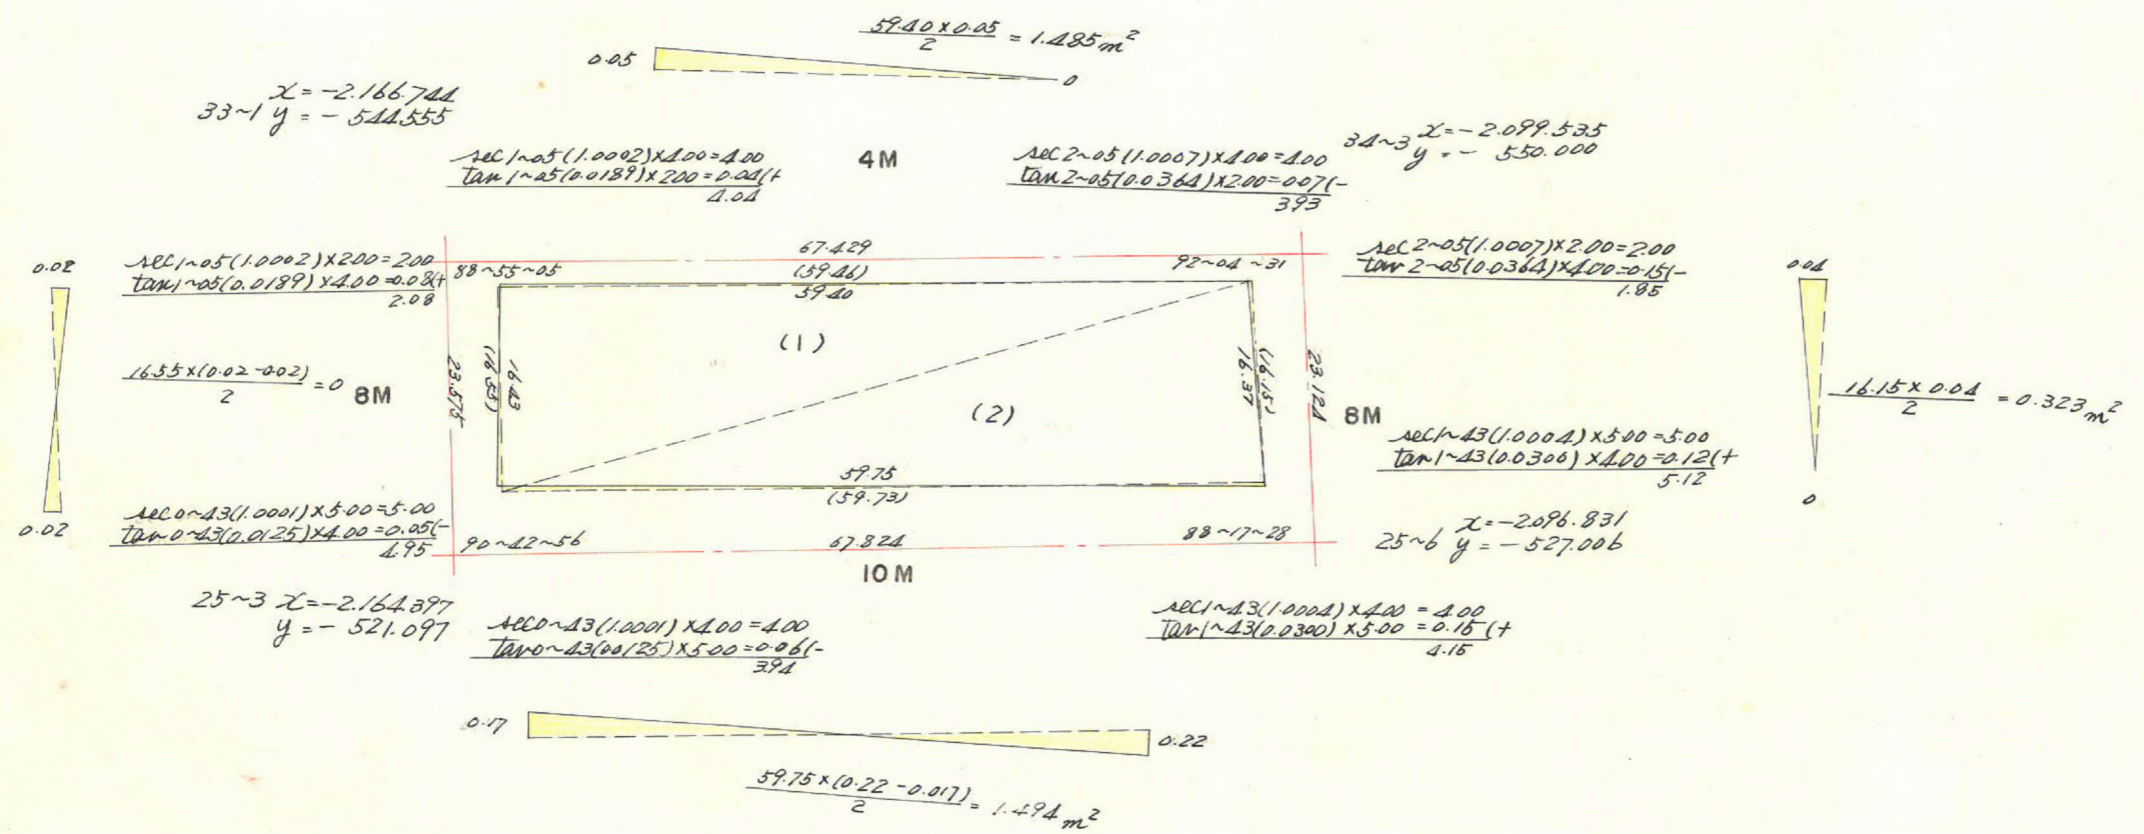

合計面積積
 7.077 面積積

$1.485 + 1.494 - 0.323 = 2.656 \text{ m}^2$
 $491.933 + 482.127 + 2.656 = 976.72 \text{ m}^2$
 $2.36 + 2.10 + 242 + 240 = 9.28 \text{ m}^2$
 967.44 m^2

この図面等は、土地区画整理事業に関する参考資料として提供しています。
 ○図面等は換地処分時のものであり、現在の状況とは異なる場合があります。
 ○図面等によって、境界等が確定されるものではありません。