
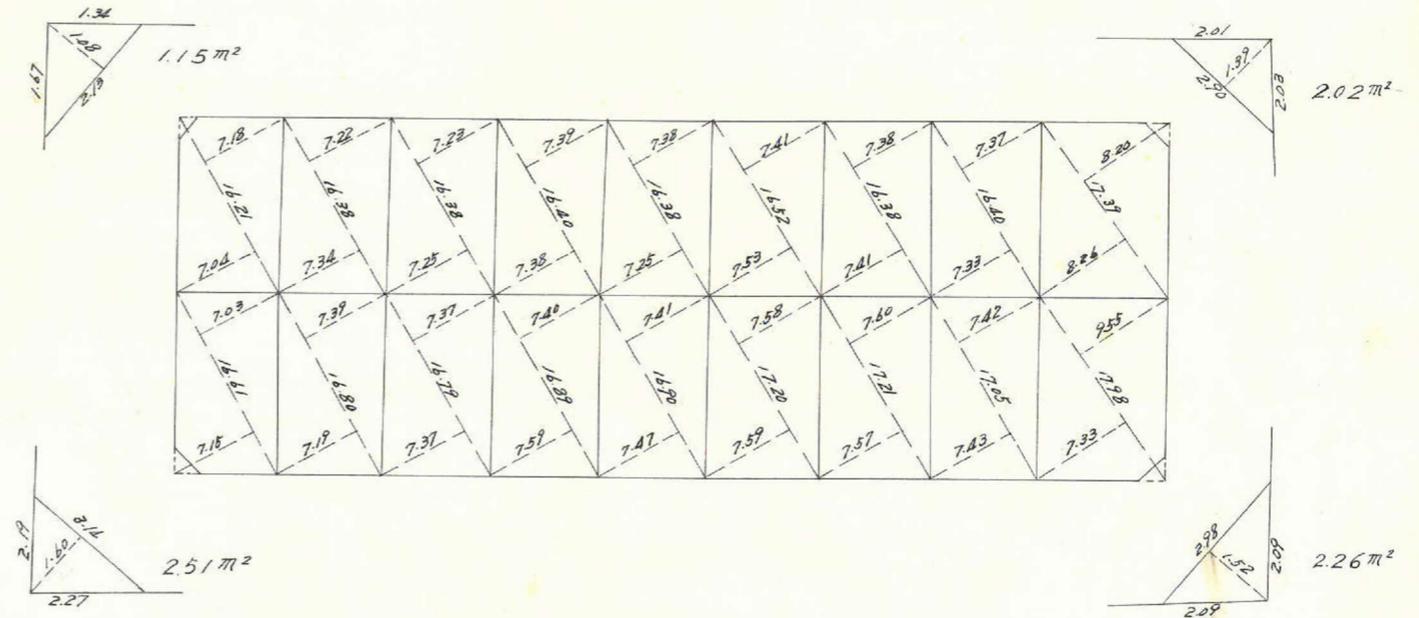
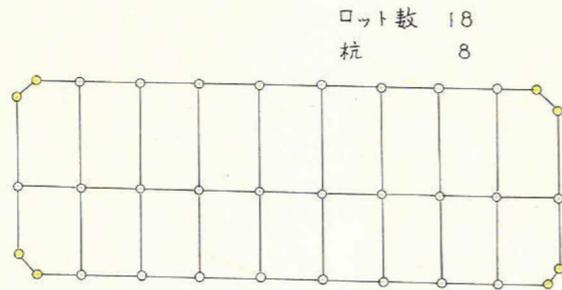
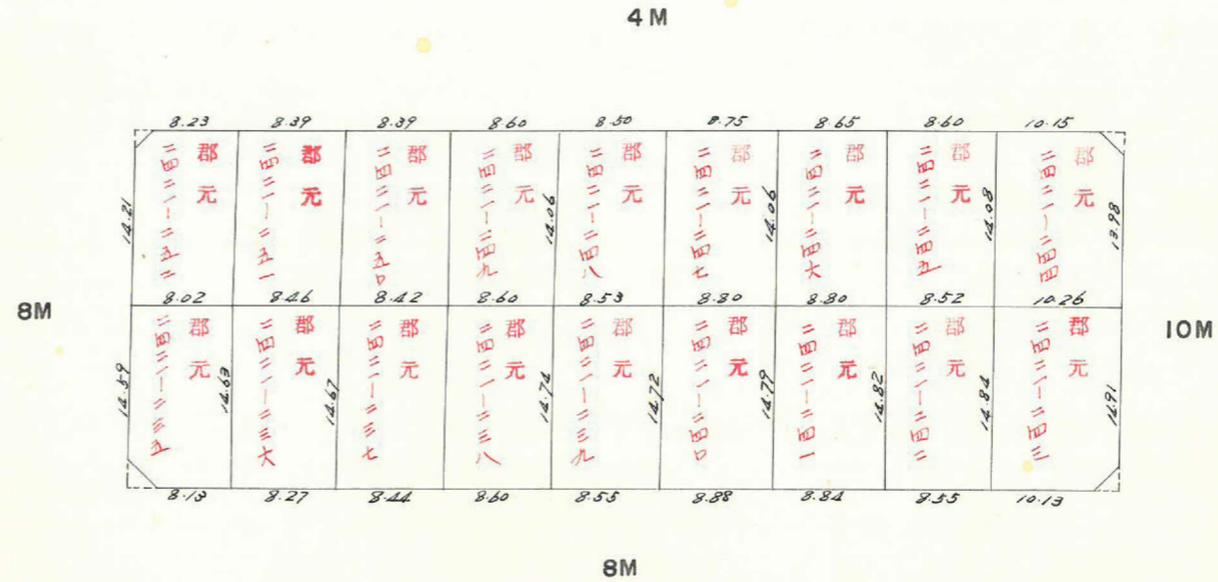


課長	係長	測量士	係



(分 筆 前)
 確定面積平面図 $S = \frac{1}{600}$

ブロック番号 宇宿 60号

新地名 町 丁目
 年 月 日

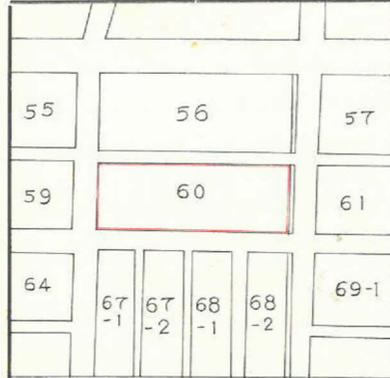

この図面等は、土地区画整理事業に関する参考資料として提供しています。
 ○図面等は換地処分時のものであり、現在の状況とは異なる場合があります。
 ○図面等によって、境界等が確定されるものではありません。

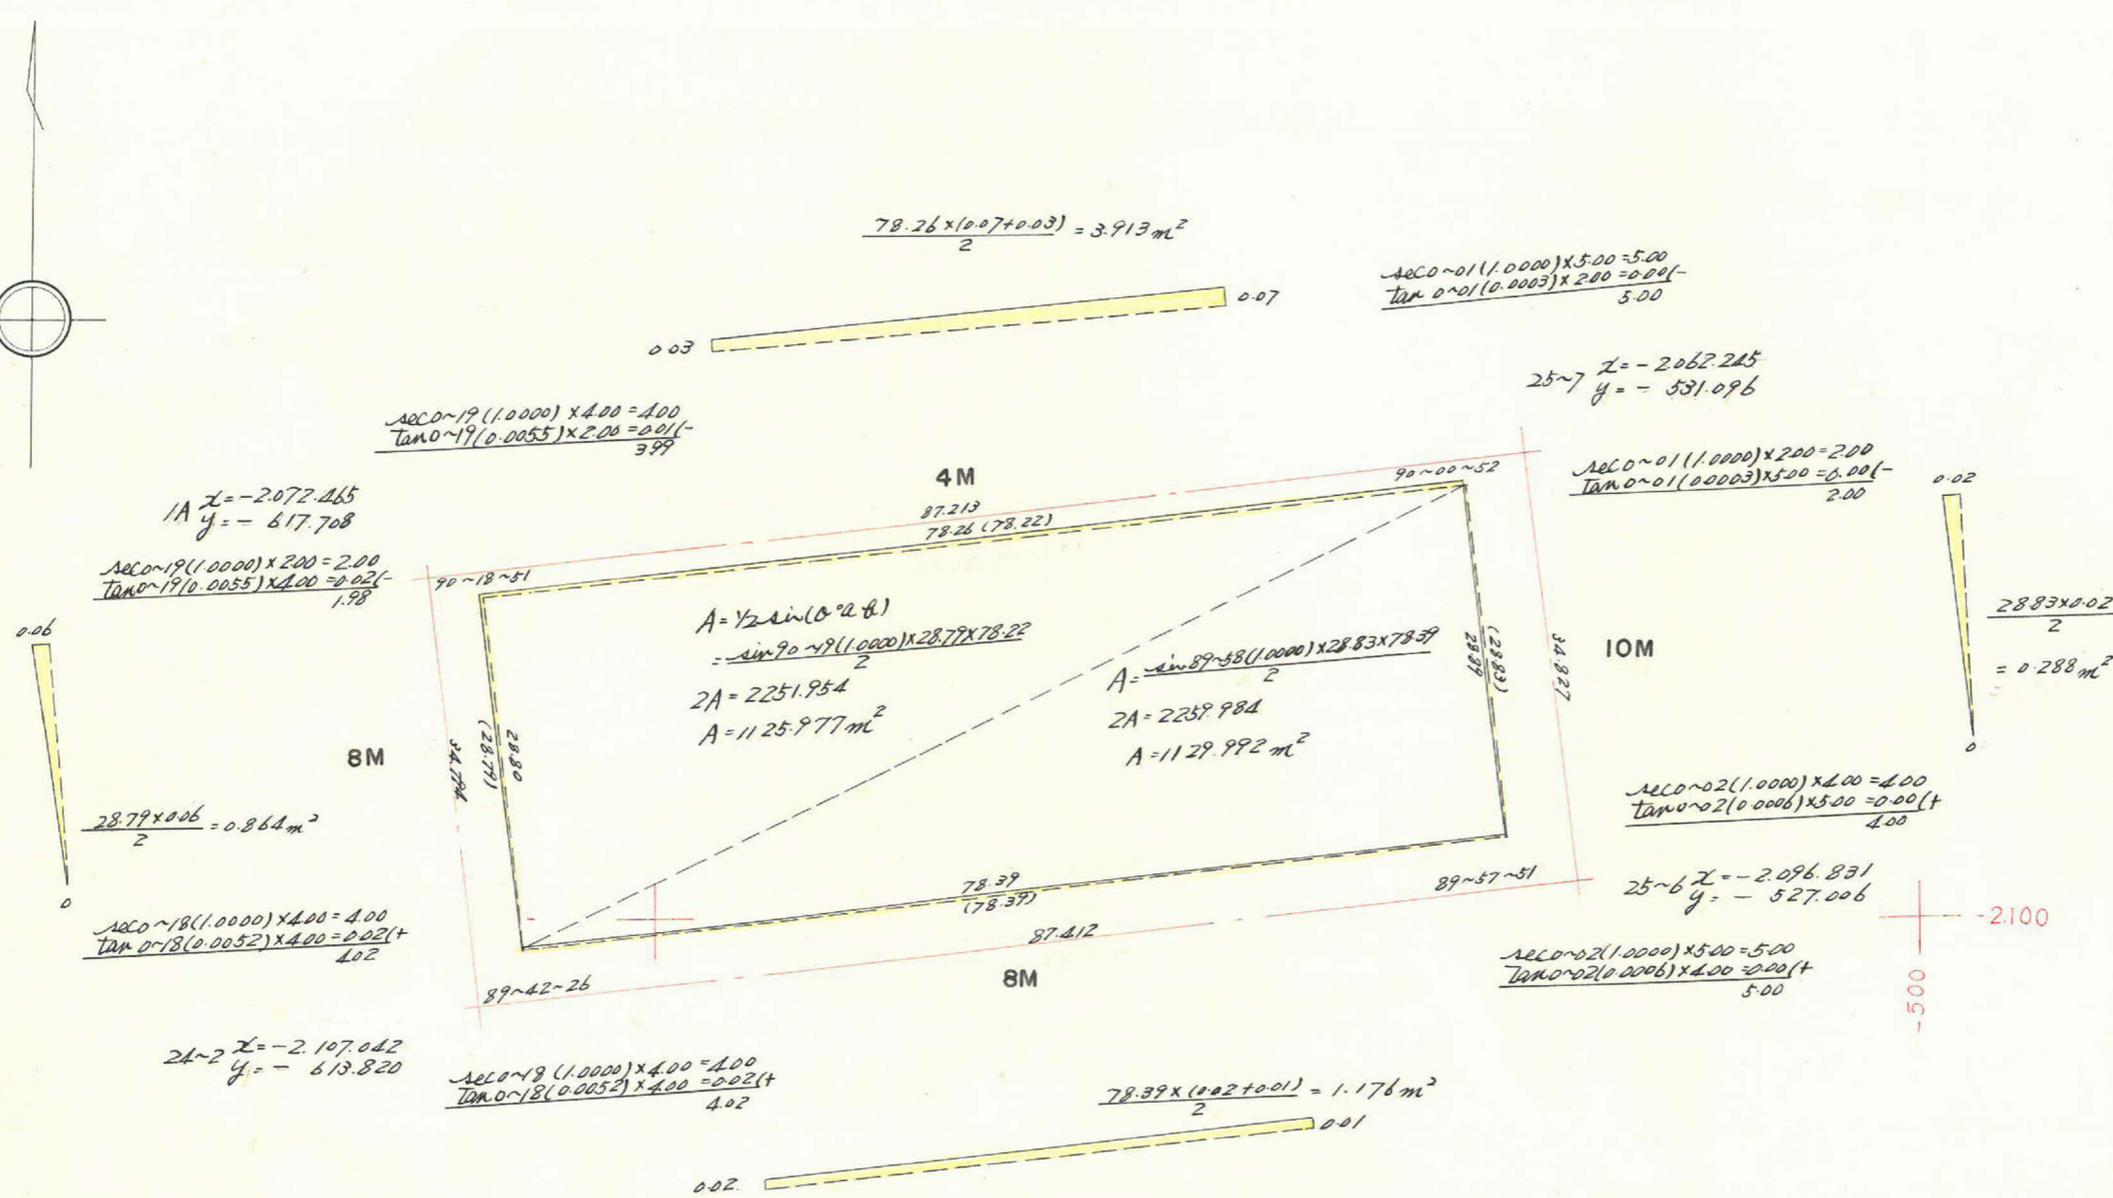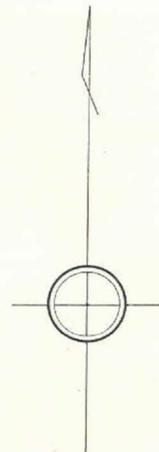

合計面積
 7.94 m²
 2251.34 m²

3.913 + 0.864 - 1.176 - 0.288 = 3.313
 1125.977 + 1129.992 + 3.313 = 2259.28 m²
 2.02 + 2.26 + 1.15 + 2.51 = 7.94 m²

この図面等は、土地区画整理事業に関する参考資料として提供しています。
 ○図面等は換地処分時のものであり、現在の状況とは異なる場合があります。
 ○図面等によって、境界等が確定されるものではありません。