

課長	係長	測量士	係


(分 筆 前)

確定面積平面図 $S = \frac{1}{\dots}$

ブロック番号 宇宿 56 号



新地名 町 丁目

年 月 日

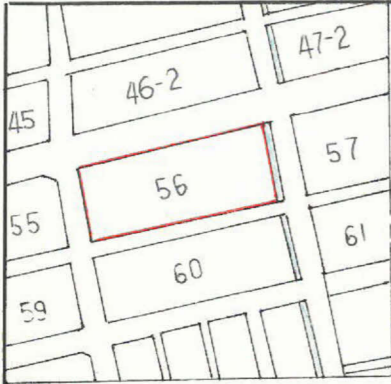


15 M




8 M

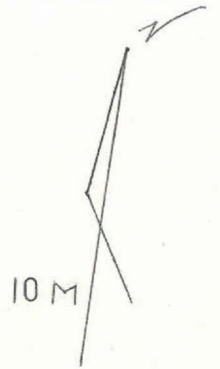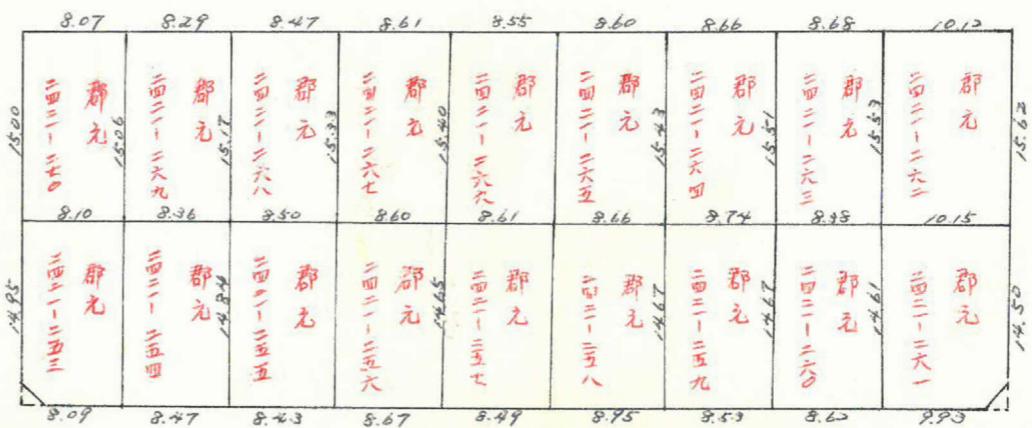


4 M

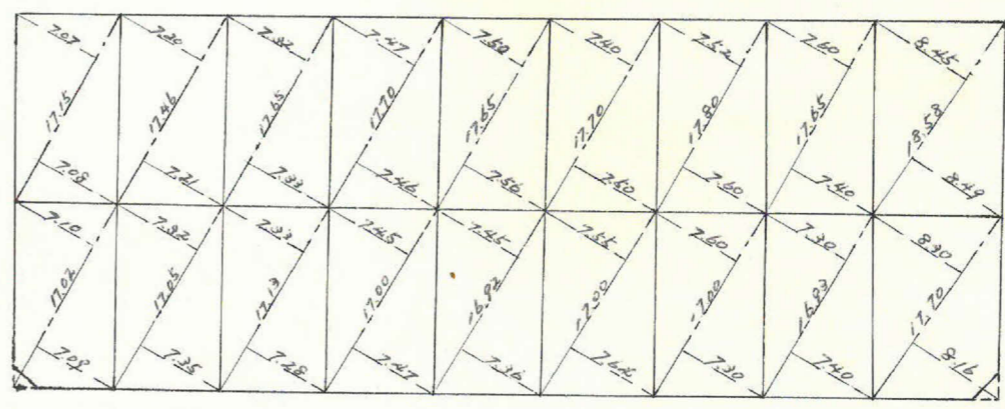

ロット数 18
杭 4

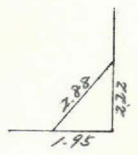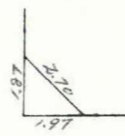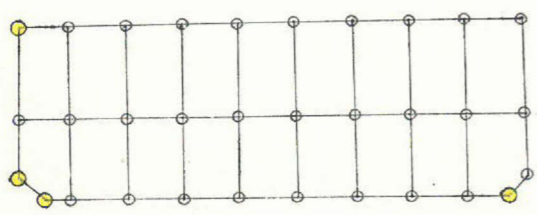

この図面等は、土地区画整理事業に関する参考資料として提供しています。
 ○図面等は換地処分時のものであり、現在の状況とは異なる場合があります。
 ○図面等によって、境界等が確定されるものではありません。

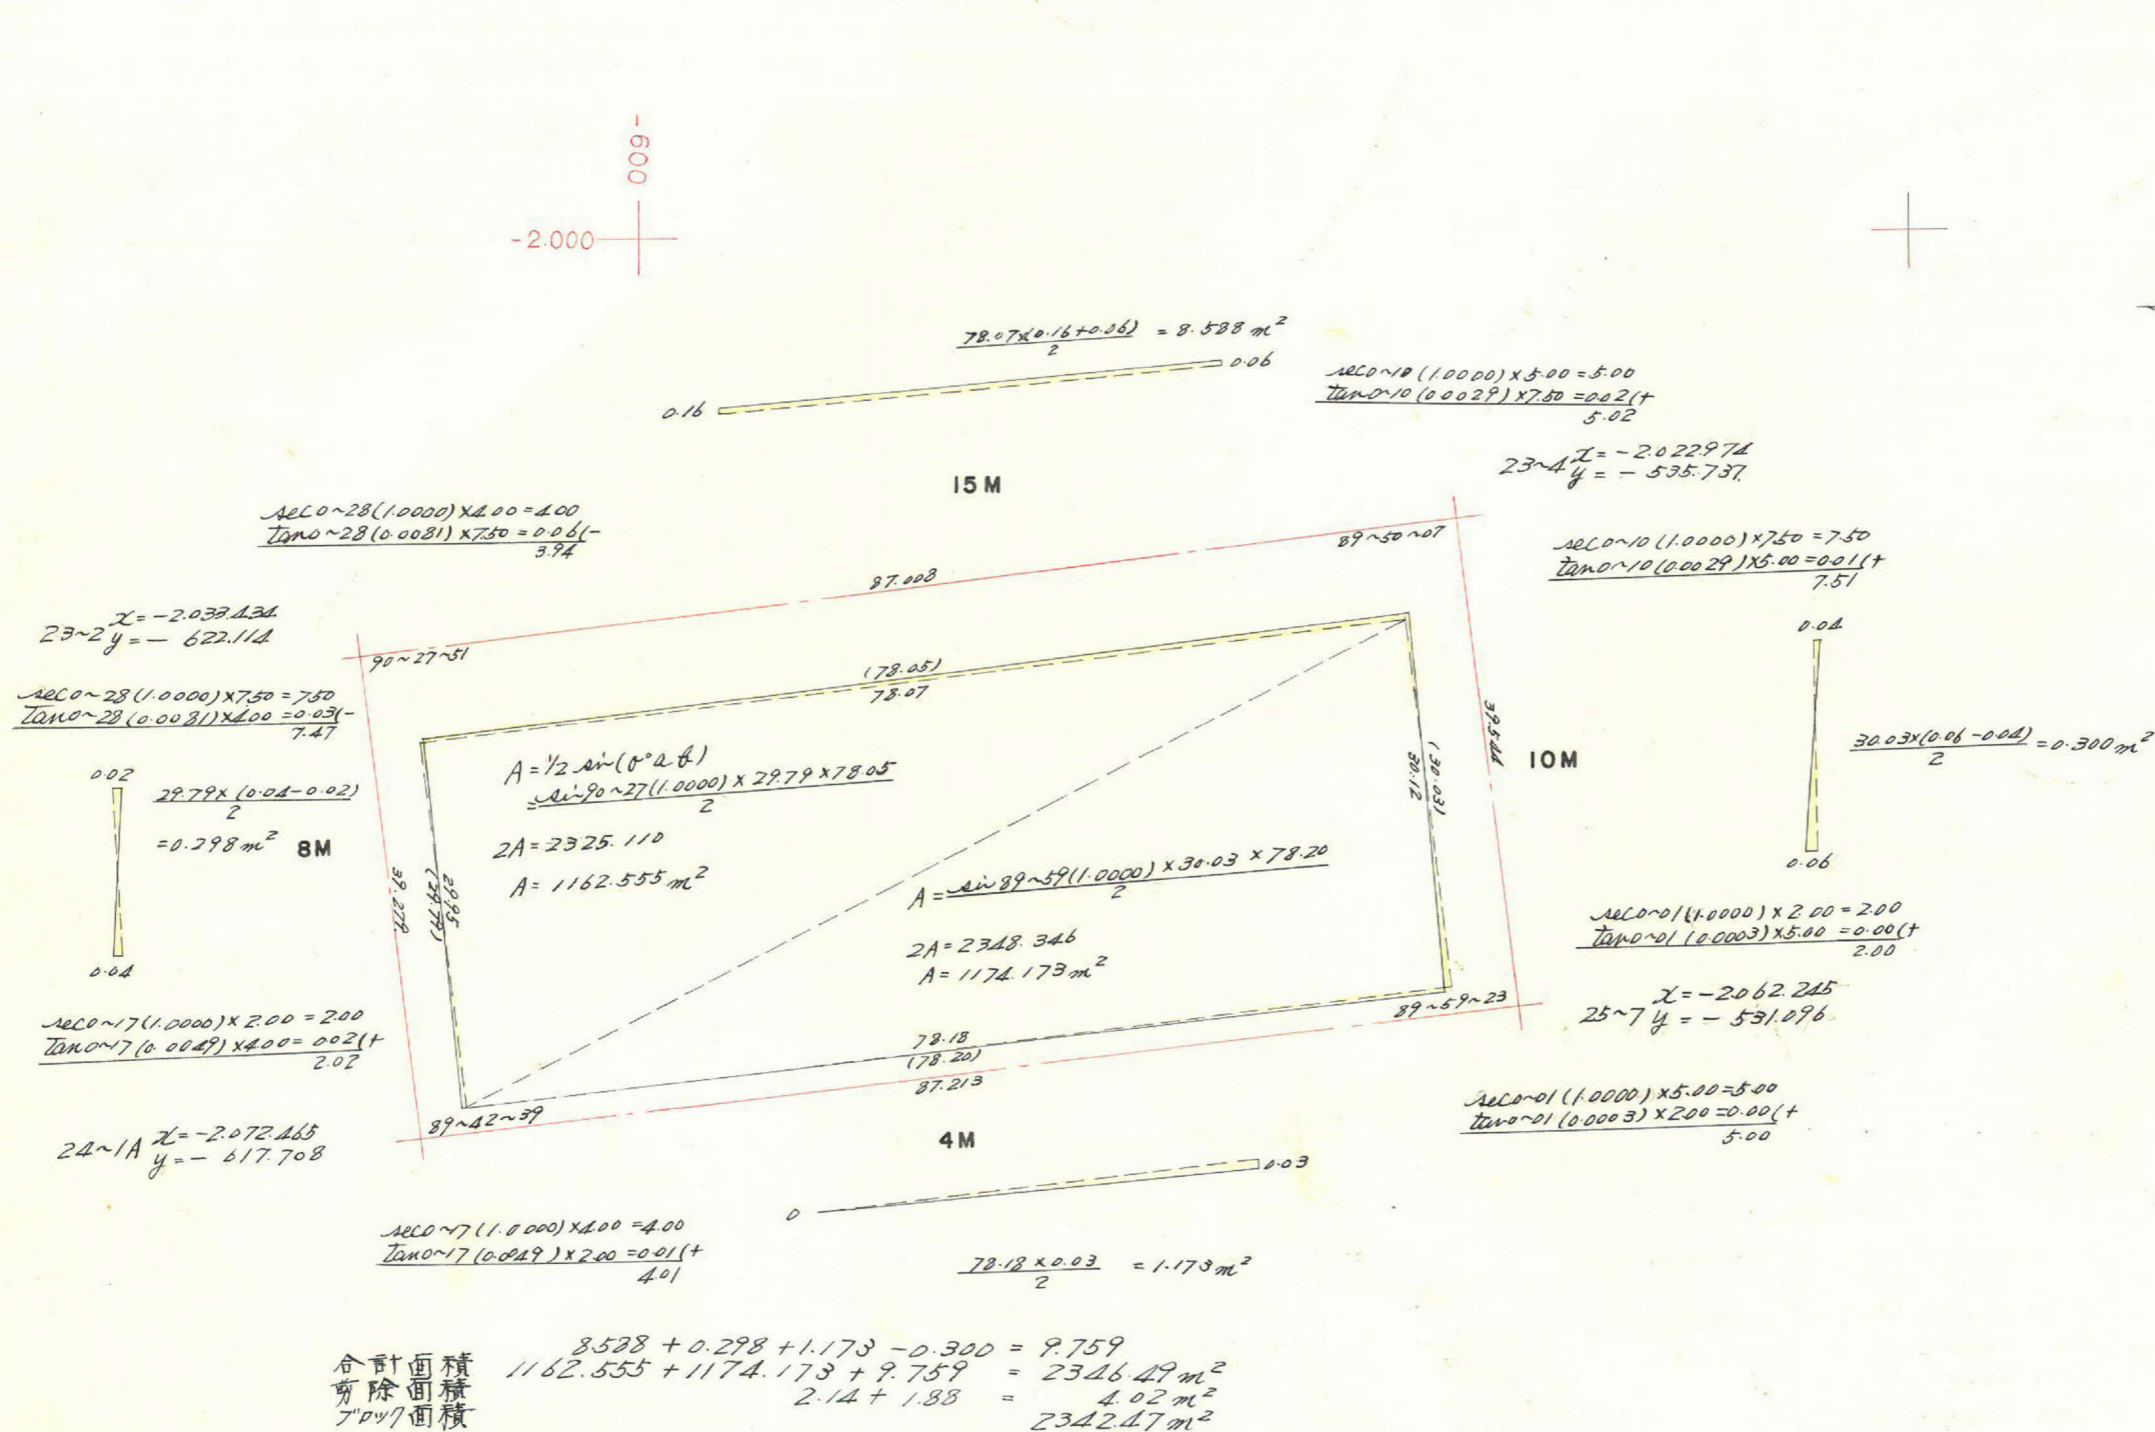

合計面積 $8.588 + 0.298 + 1.173 - 0.300 = 9.759$
 剪除面積 $1162.555 + 1174.173 + 9.759 = 2346.49 \text{ m}^2$
 7"047面積 $2.14 + 1.88 = 4.02 \text{ m}^2$
 2342.47 m^2

この図面等は、土地区画整理事業に関する参考資料として提供しています。
 ○図面等は換地処分時のものであり、現在の状況とは異なる場合があります。
 ○図面等によって、境界等が確定されるものではありません。