

課長	係長	測量士	係

(分 筆 前)



確定面積平面図 $S = \frac{1}{600}$

ブロック番号 宇宿 62-1 号





新地名 町 丁目
年 月 日





この図面等は、土地区画整理事業に関する参考資料として提供しています。
○図面等は換地処分時のものであり、現在の状況とは異なる場合があります。
○図面等によって、境界等が確定されるものではありません。

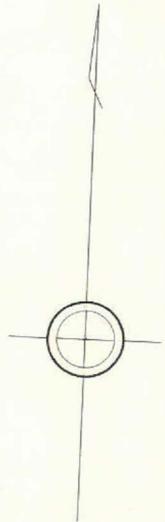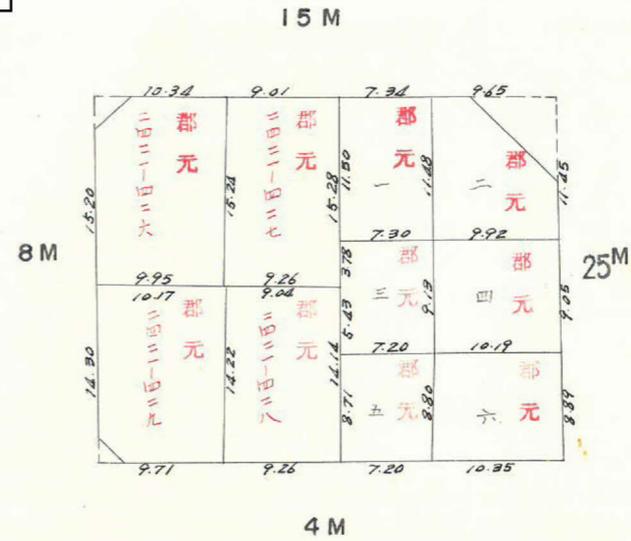


ロット数 10
杭 7

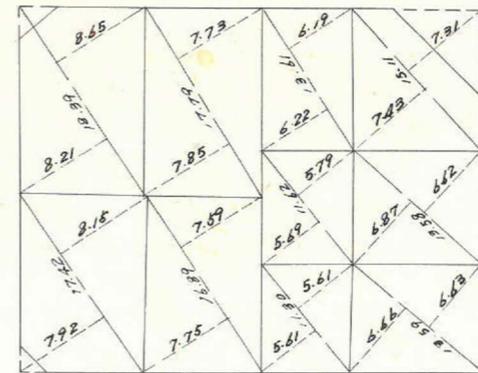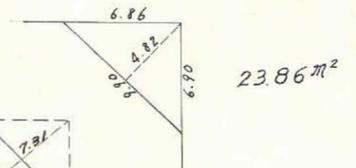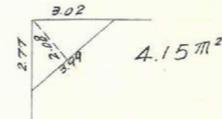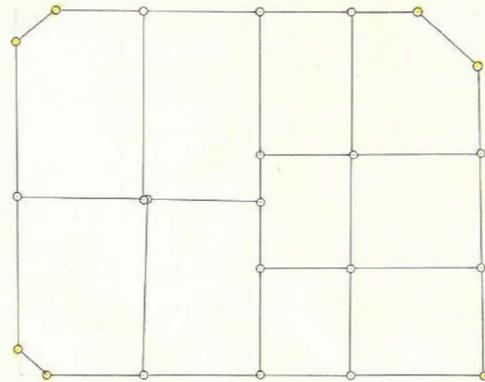

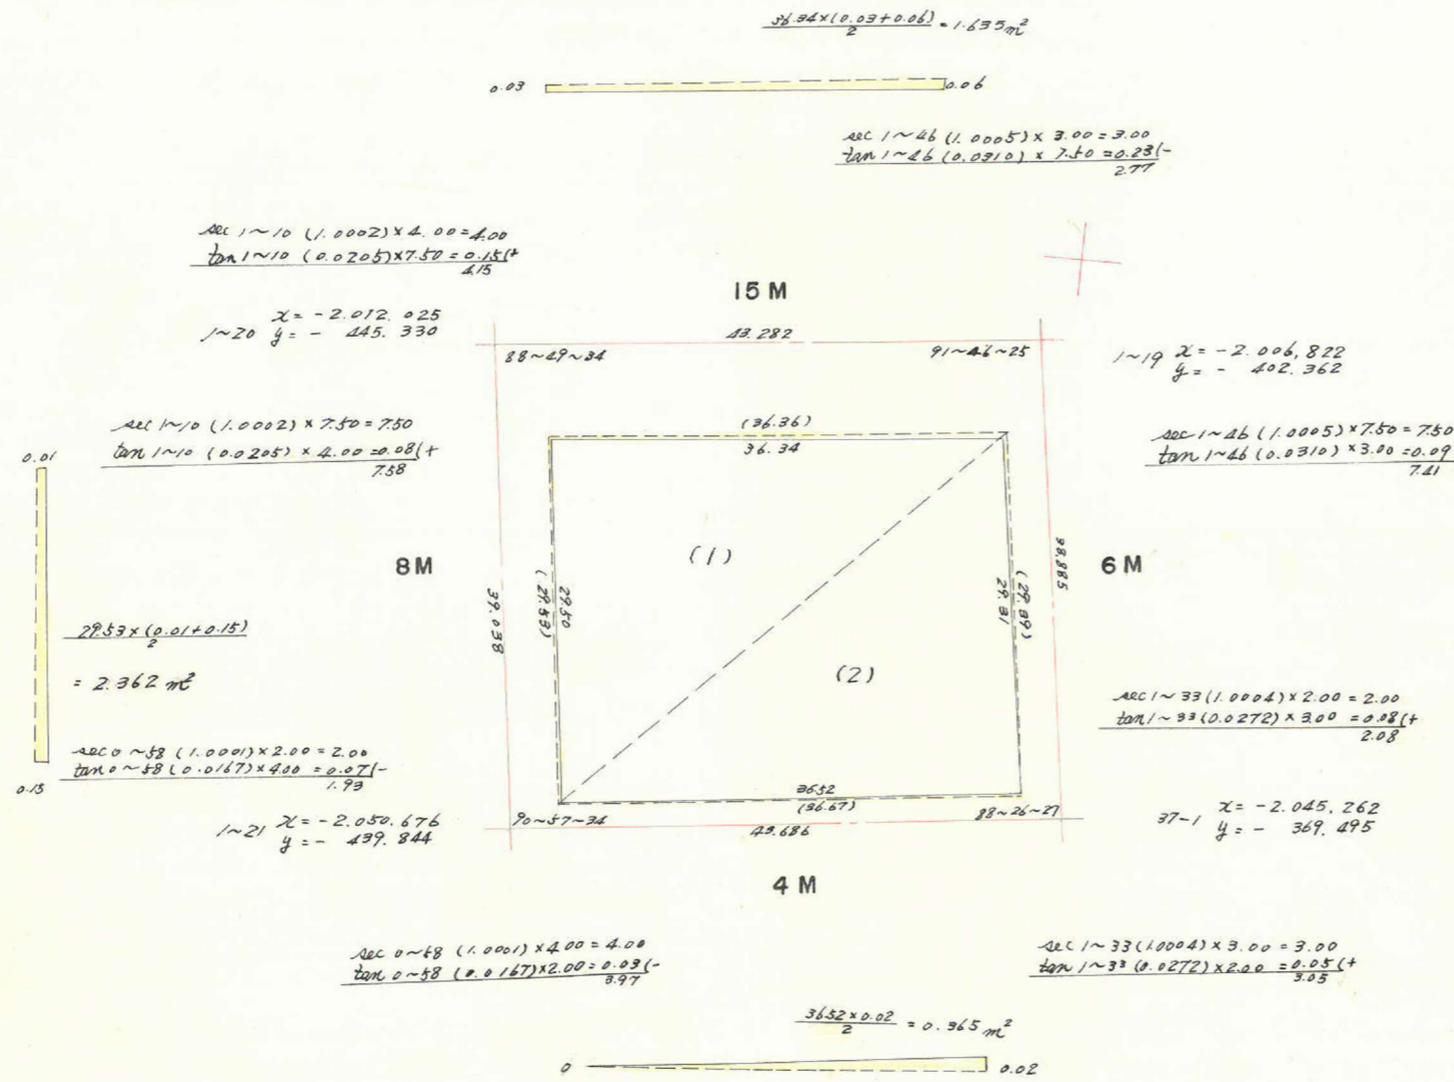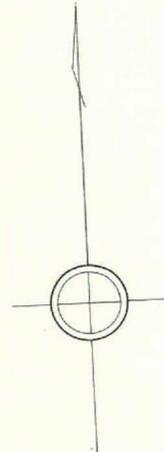

$(1) A = \frac{1}{2} \sin 88 \sim 26 (2.2)$
 $= \frac{\sin 88 \sim 26 (0.9998) \times 22.53 \times 36.36}{2}$
 $2A = 1073.496$
 $A = 536.748 \text{ m}^2$
 $(2) A = \frac{\sin 88 \sim 26 (0.9998) \times 22.39 \times 36.67}{2}$
 $2A = 1077.300$
 $A = 538.650 \text{ m}^2$

合計面積 $536.748 + 538.650 - 4.509 = 1070.89 \text{ m}^2$
 剪除面積 $4.1496 + 2.1608 + 23.8590 = 30.17 \text{ m}^2$
 プロック面積 1040.72 m^2

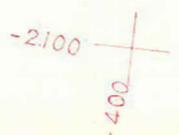

この図面等は、土地区画整理事業に関する参考資料として提供しています。
 ○図面等は換地処分時のものであり、現在の状況とは異なる場合があります。
 ○図面等によって、境界等が確定されるものではありません。