
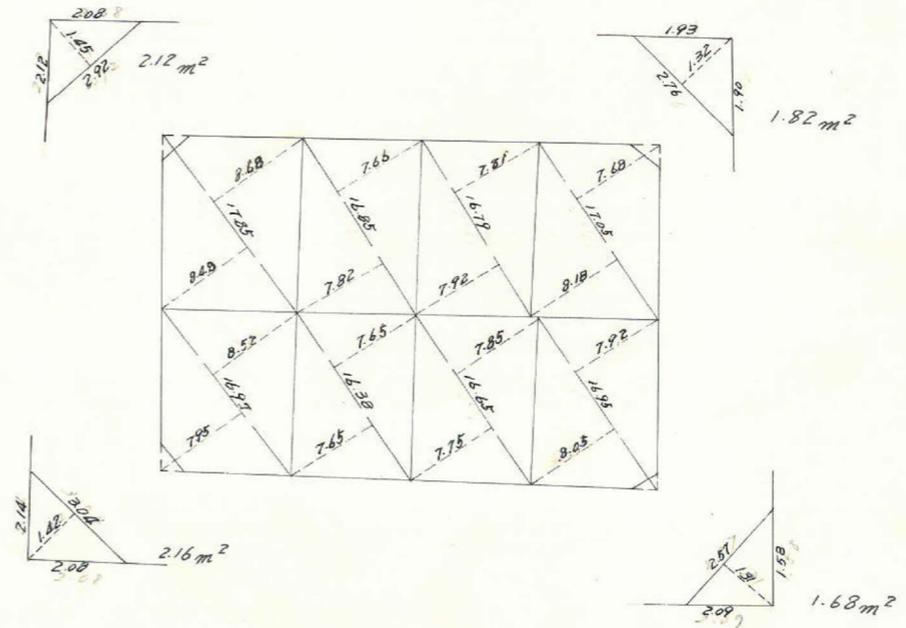
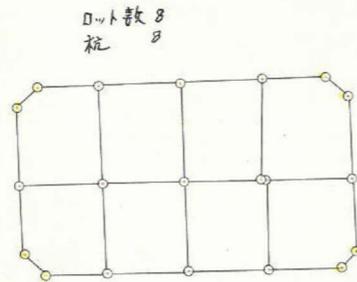
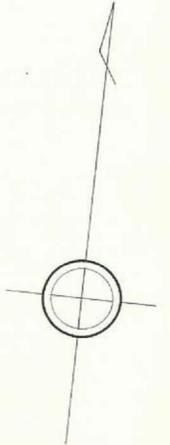
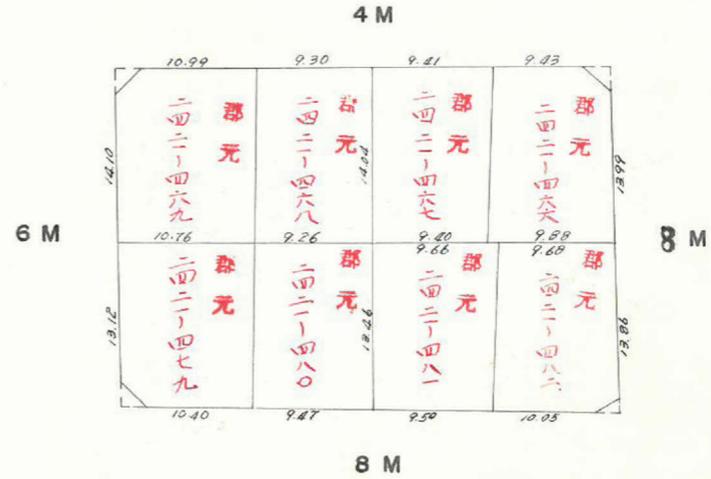


課長	係長	測量士	係


(分筆前)
 確定面積平面図 $S = \frac{1}{600}$

ブロック番号 宇宿 70-2号

新地名 町 丁目
 年 月 日

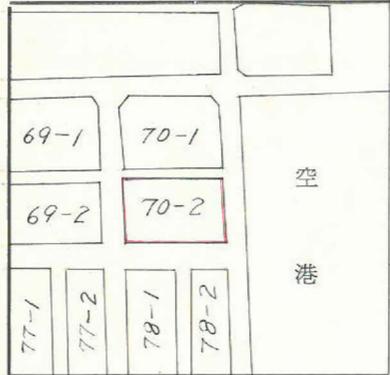

この図面等は、土地区画整理事業に関する参考資料として提供しています。
 ○図面等は換地処分時のものであり、現在の状況とは異なる場合があります。
 ○図面等によって、境界等が確定されるものではありません。

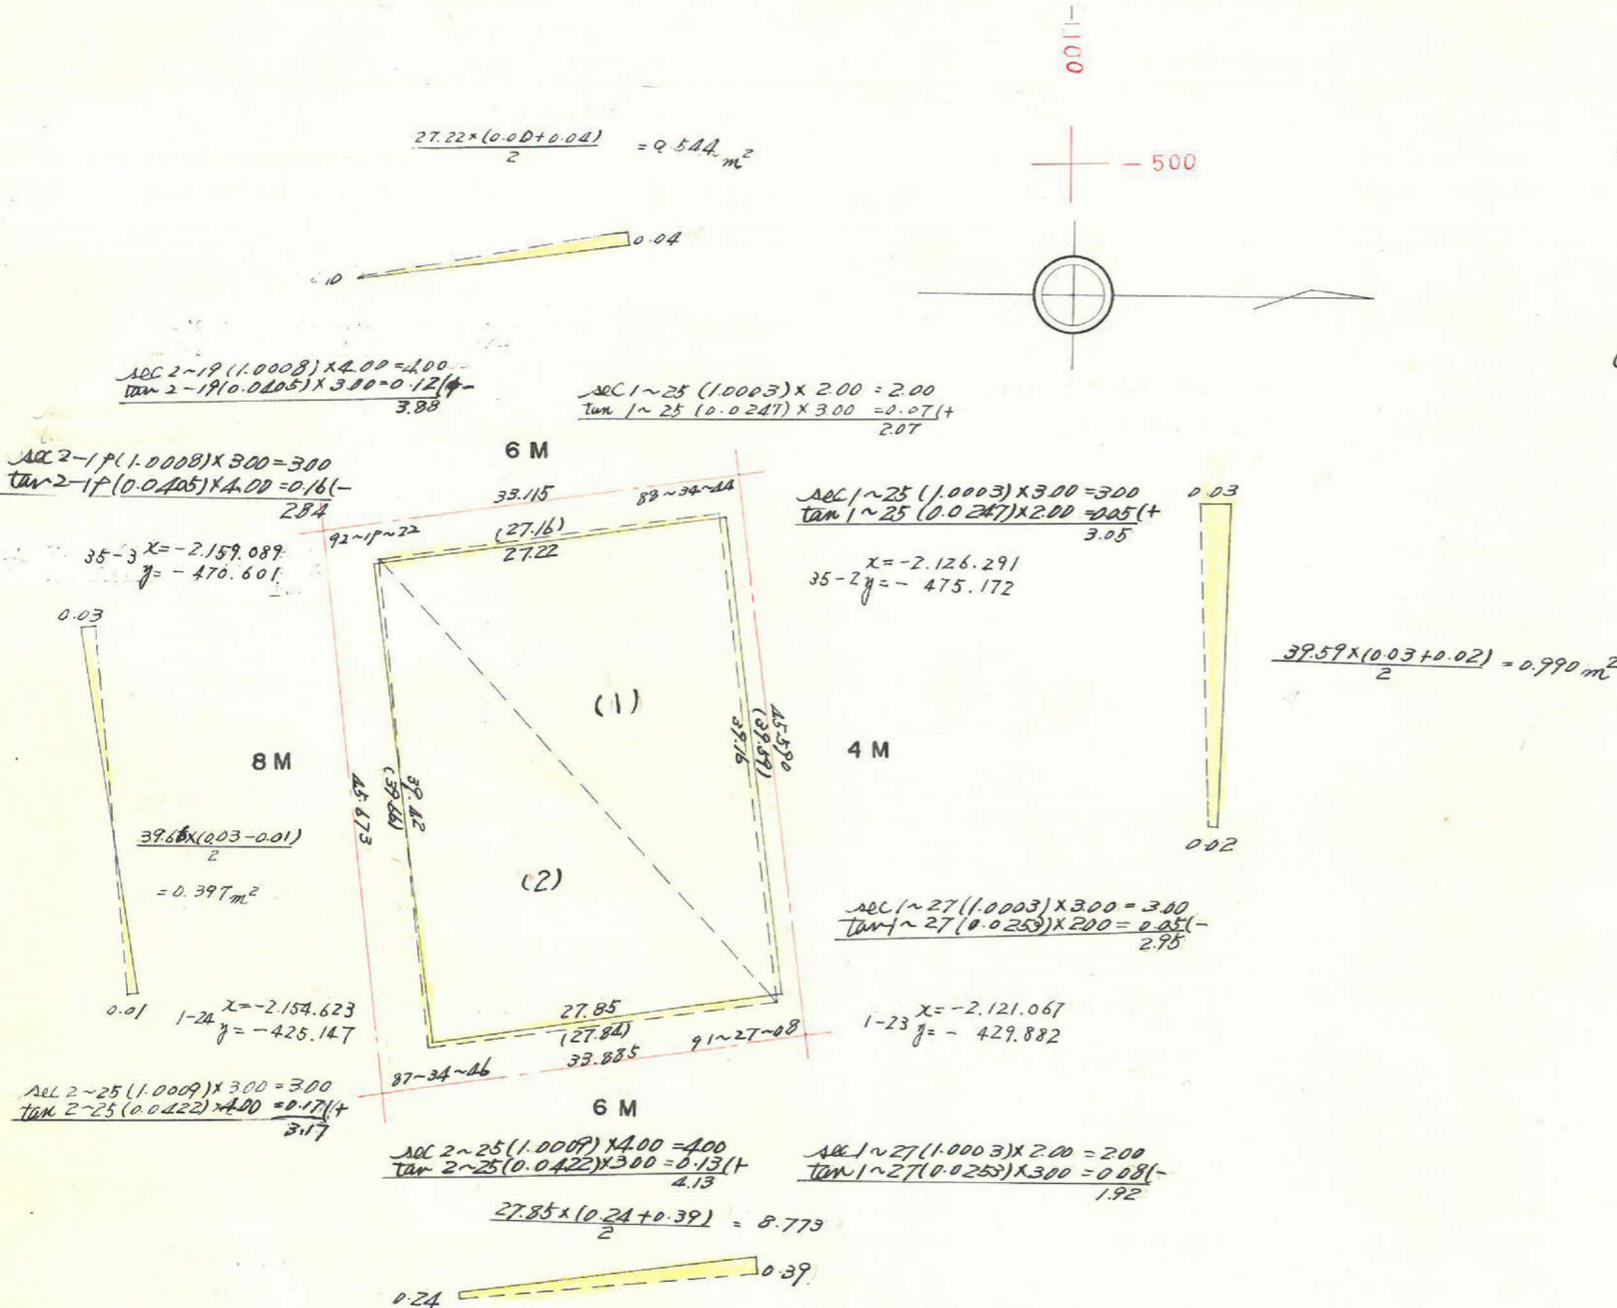

(1) $A = \frac{1}{2} \sin(\theta a b)$
 $\frac{\sin 88 \sim 35 (0.99997) \times 39.59 \times 27.16}{2}$

$2A = 1074.942$
 $A = 537.471 \text{ m}^2$

(2) $A = \frac{1}{2} \sin 87 \sim 35 (0.99991) \times 39.66 \times 27.84$

$2A = 1103.121$
 $A = 551.570 \text{ m}^2$

合計面積 $-0.544 - 8.773 + 0.397 + 0.990 = -7.930$
 剪除面積 $537.471 + 551.570 - 7.930 = 1081.111 \text{ m}^2$
 ブロック面積 $2.16 + 2.12 + 1.68 + 1.82 = 7.78 \text{ m}^2$
 1073.331 m^2

この図面等は、土地区画整理事業に関する参考資料として提供しています。
 ○図面等は換地処分時のものであり、現在の状況とは異なる場合があります。
 ○図面等によって、境界等が確定されるものではありません。