
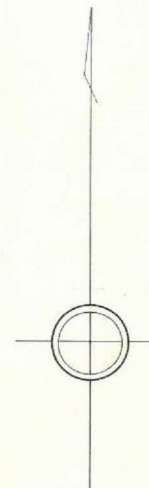
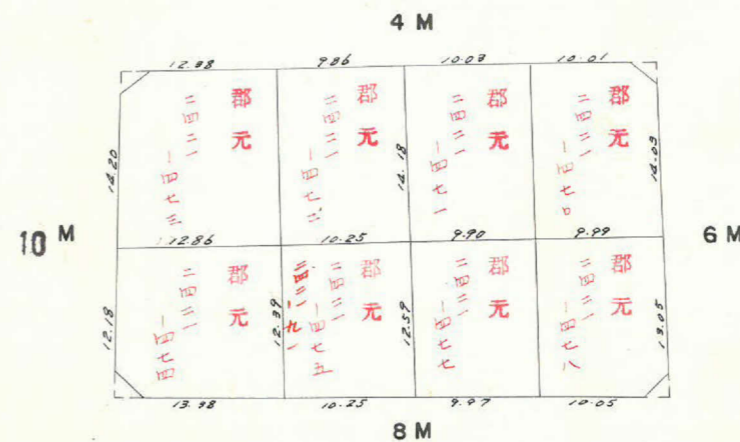


課長	係長	測量士	係



(分筆前)
 確定面積平面図 $S = \frac{1}{600}$

ブロック番号 宇宿 69-2号



新地名 町 丁目
 年 月 日

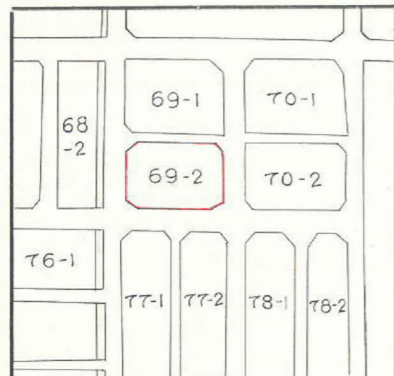

ロット数 8
 杭 8

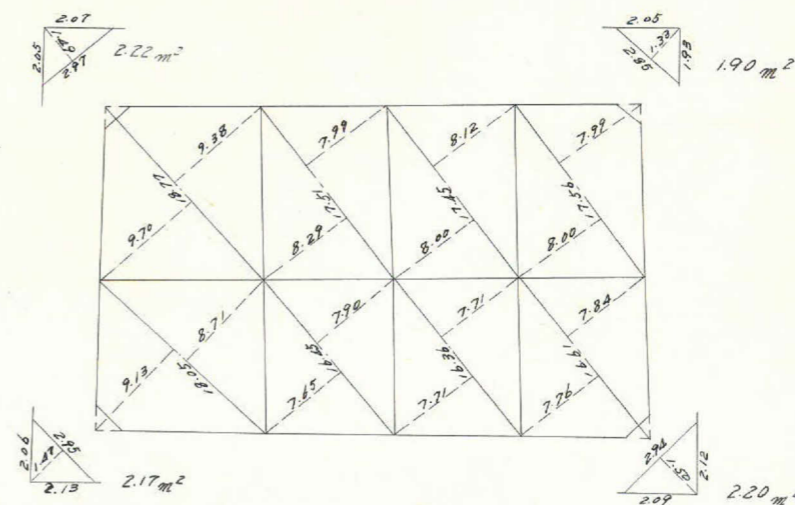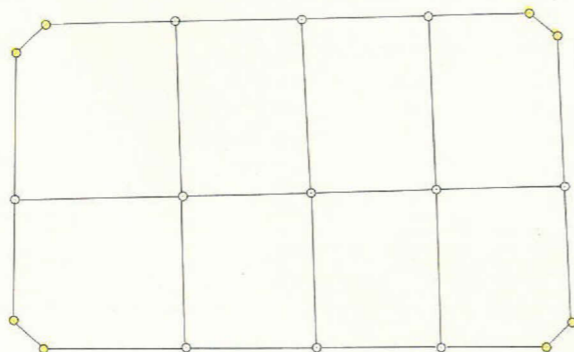

この図面等は、土地区画整理事業に関する参考資料として提供しています。
 ○図面等は換地処分時のものであり、現在の状況とは異なる場合があります。
 ○図面等によって、境界等が確定されるものではありません。

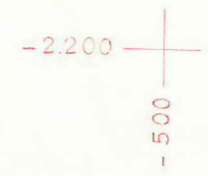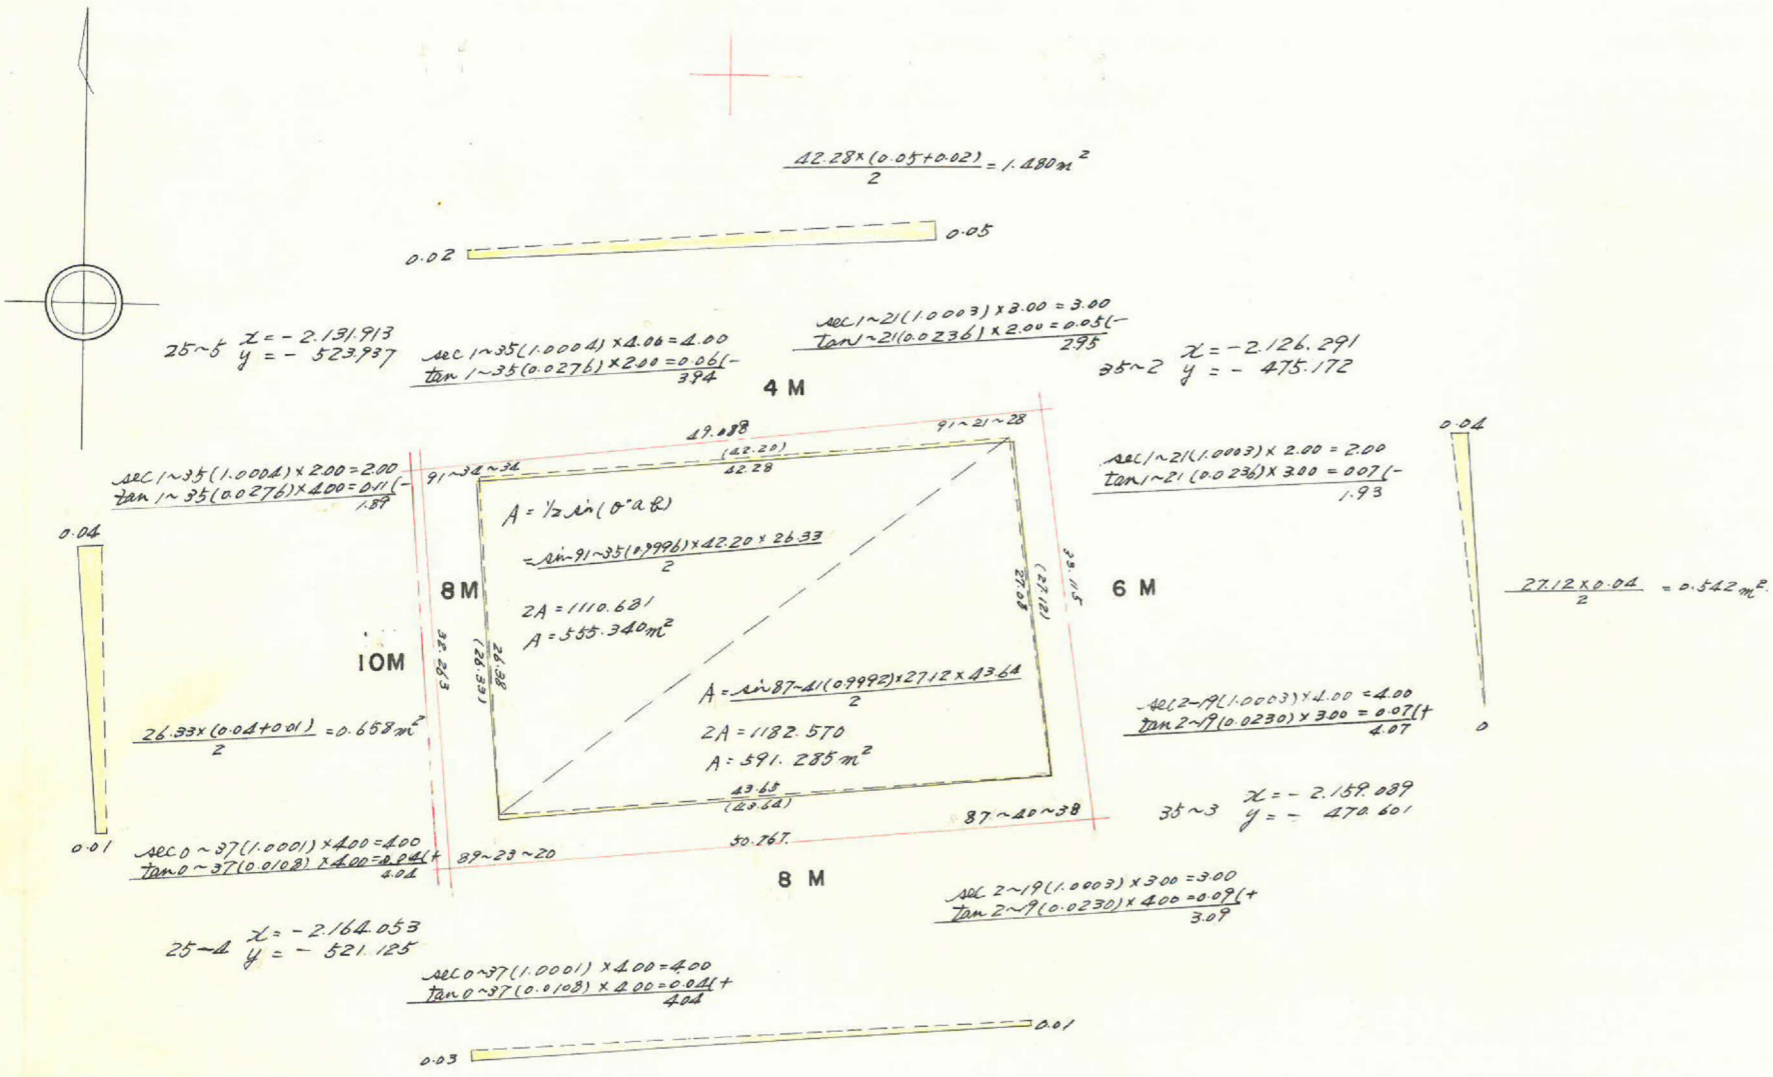

合計面積
 剪除面積
 ブロック面積

$0.873 + 0.542 - 1.480 + 0.658 = 0.593$
 $555.340 + 591.285 + 0.593 = 1147.22 \text{ m}^2$
 $1.90 + 2.20 + 2.22 + 2.17 = 8.49 \text{ m}^2$
 1138.73 m^2

この図面等は、土地区画整理事業に関する参考資料として提供しています。
 ○図面等は換地処分時のものであり、現在の状況とは異なる場合があります。
 ○図面等によって、境界等が確定されるものではありません。