
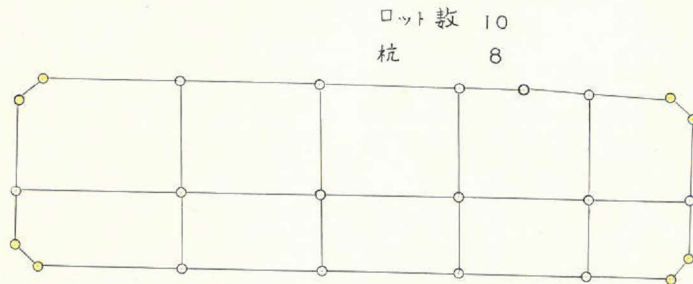
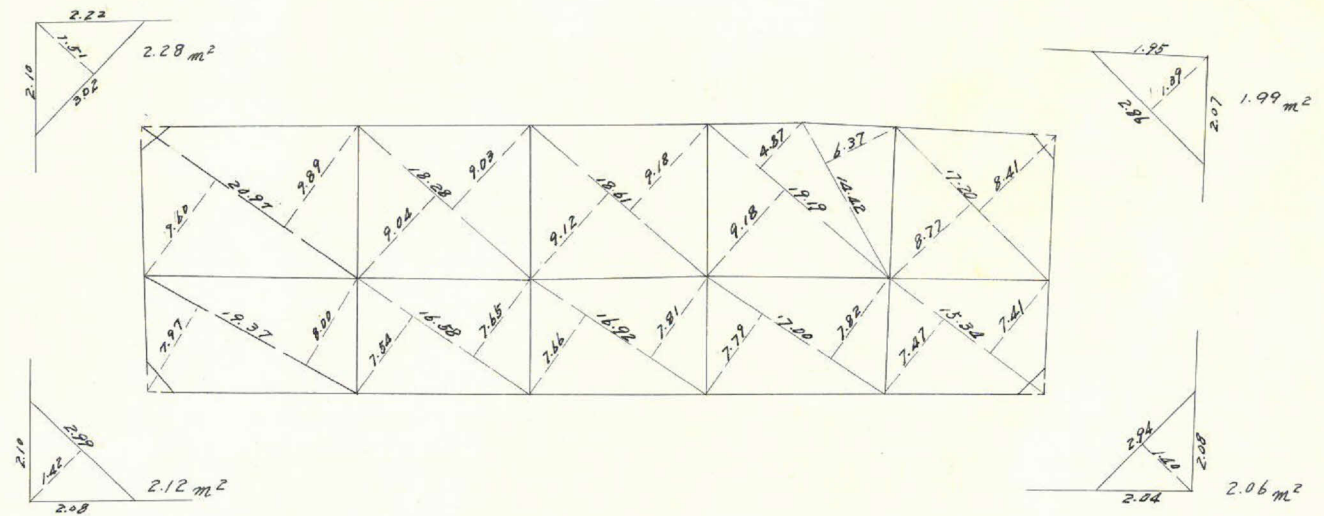
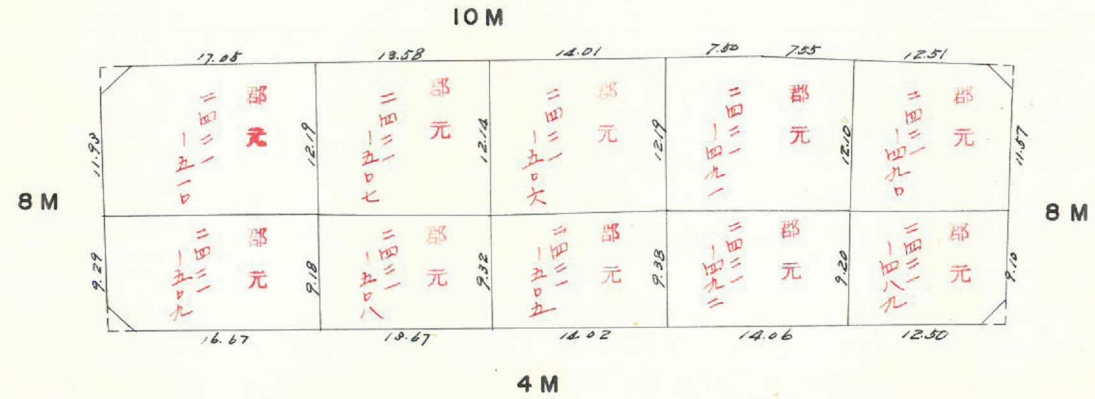
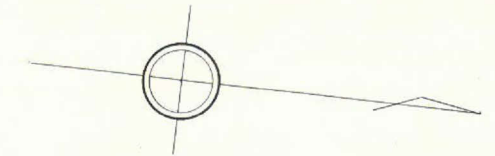


課長	係長	測量士	係


(分筆前)
 確定面積平面図 $S = \frac{1}{600}$

ブロック番号 宇宿 77-1号

新地名 町 丁目
 年 月 日

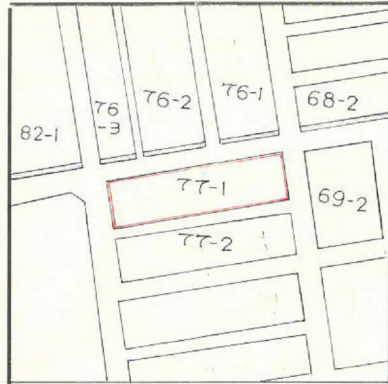

この図面等は、土地区画整理事業に関する参考資料として提供しています。
 ○図面等は換地処分時のものであり、現在の状況とは異なる場合があります。
 ○図面等によって、境界等が確定されるものではありません。

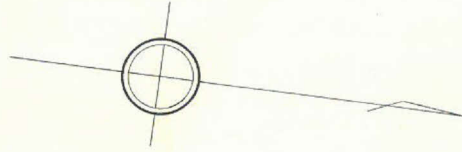


-500
-2300

1~29 X = -2.213.581
y = -511.242

1~28 X = -2.239.484
y = -484.418

25~4 X = -2164.053
y = -521.125

35~4 X = -2161.470
y = -494.836

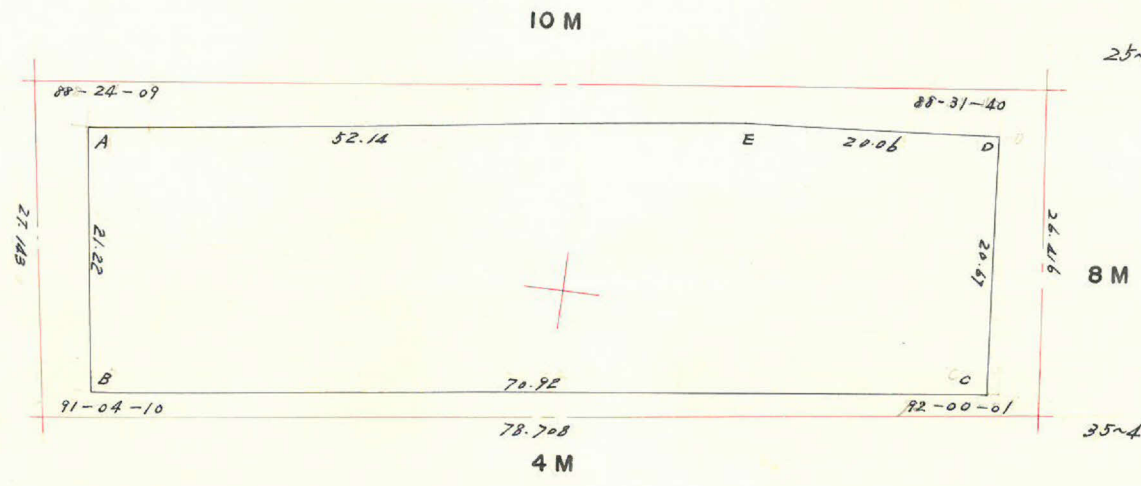

点	(1)	(2)	(3)	(4)	(1) x (4)	(2) x (3)
	X	X _{n-1} - X _{n+1}	Y	Y _{n-1} - Y _{n+1}		
A	2.239.103		507.891			
B	2.235.899	+73.502	486.917	+11.608	+2738.316	+35.789.373
C	2.165.601	+68.432	496.283	-29.826	-4939.215	+39.961.638
D	2.167.467	-21.872	516.743	-18.917	-3167.973	-11.302.203
E	2.187.473	-71.636	515.200	+8.852	+1659.511	-36.906.867
A	2.239.103	-48.426	507.891	+28.283	+6762.550	-24595.130
B	2.235.899		486.917			
					-2107.188	-72804.200
					+11160.377	+69751.011
計					3053.189	3053.189
1/2						1526.59 m ²

合計面積 1526.59 m²
 削除面積 1.99 + 2.06 + 2.28 + 2.12 = 8.45 m²
 ブロック面積 1518.14 m²

この図面等は、土地区画整理事業に関する参考資料として提供しています。
 ○図面等は換地処分時のものであり、現在の状況とは異なる場合があります。
 ○図面等によって、境界等が確定されるものではありません。