




課長	係長	測量士	係

(分筆前)
 確定面積平面図 $S = \frac{1}{600}$


ブロック番号 宇宿

78-1 号


新地名 町 丁目
 年 月 日

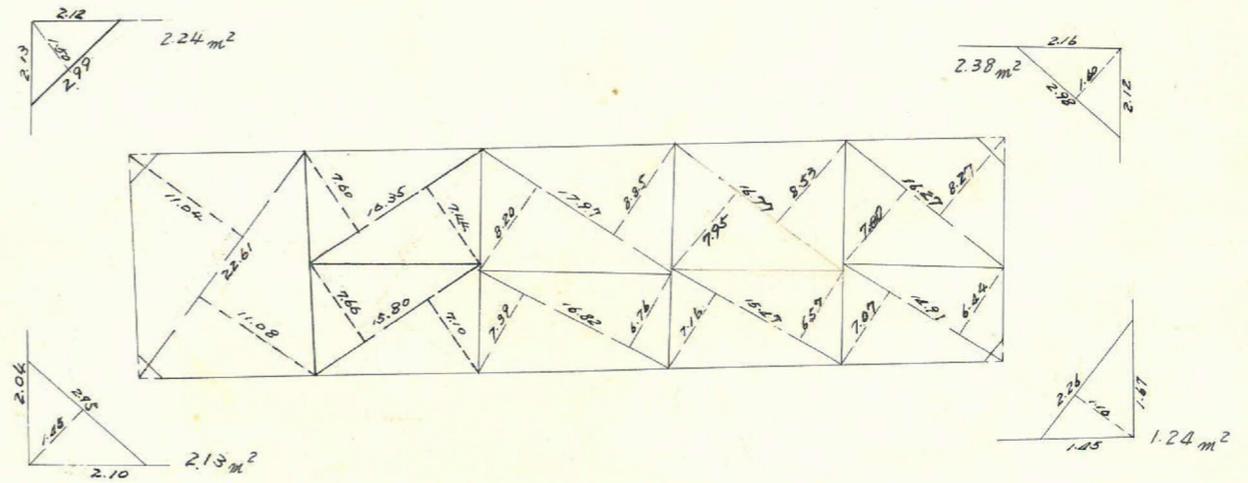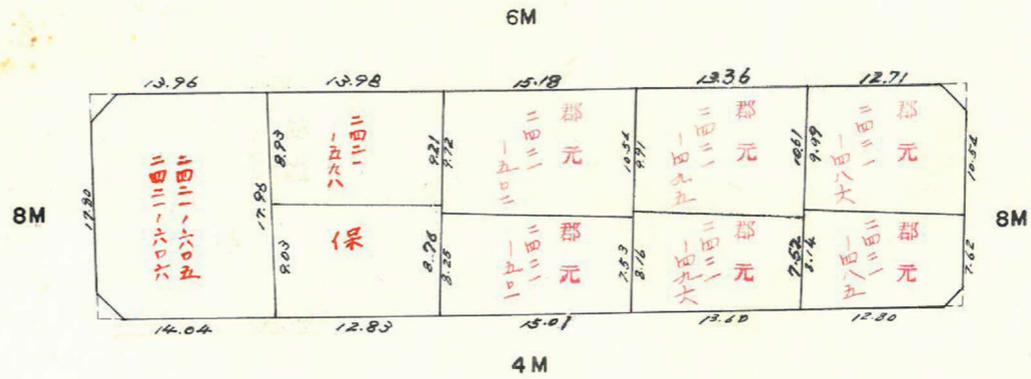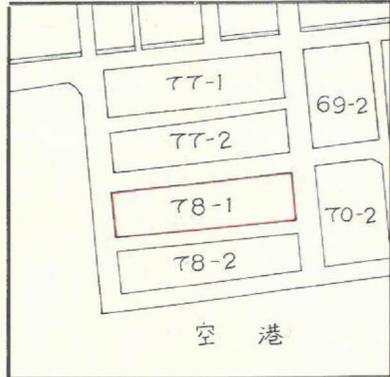


ロット数 7
 杭 10

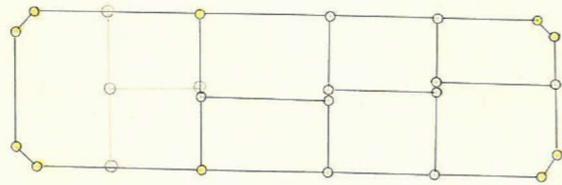

この図面等は、土地区画整理事業に関する参考資料として提供しています。
 ○図面等は換地処分時のものであり、現在の状況とは異なる場合があります。
 ○図面等によって、境界等が確定されるものではありません。

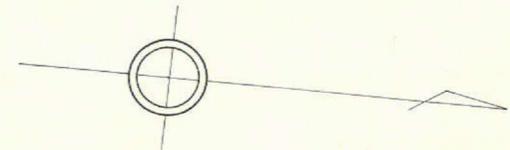


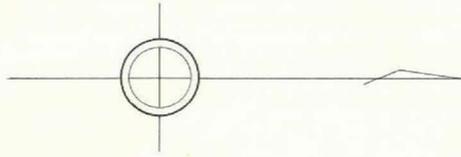

+2200
-500

(1) $A = \frac{1}{2} \sin(\theta \cdot a \cdot b)$
 $= \frac{\sin 87 \sim 80 (0.9992) \times 17.65 \times 69.39}{2}$
 $2A = 1223.754$
 $A = 611.877 \text{ m}^2$

(2) $A = \frac{\sin 90 \sim 01 (1.0000) \times 18.45 \times 68.17}{2}$
 $2A = 1257.736$
 $A = 628.868 \text{ m}^2$

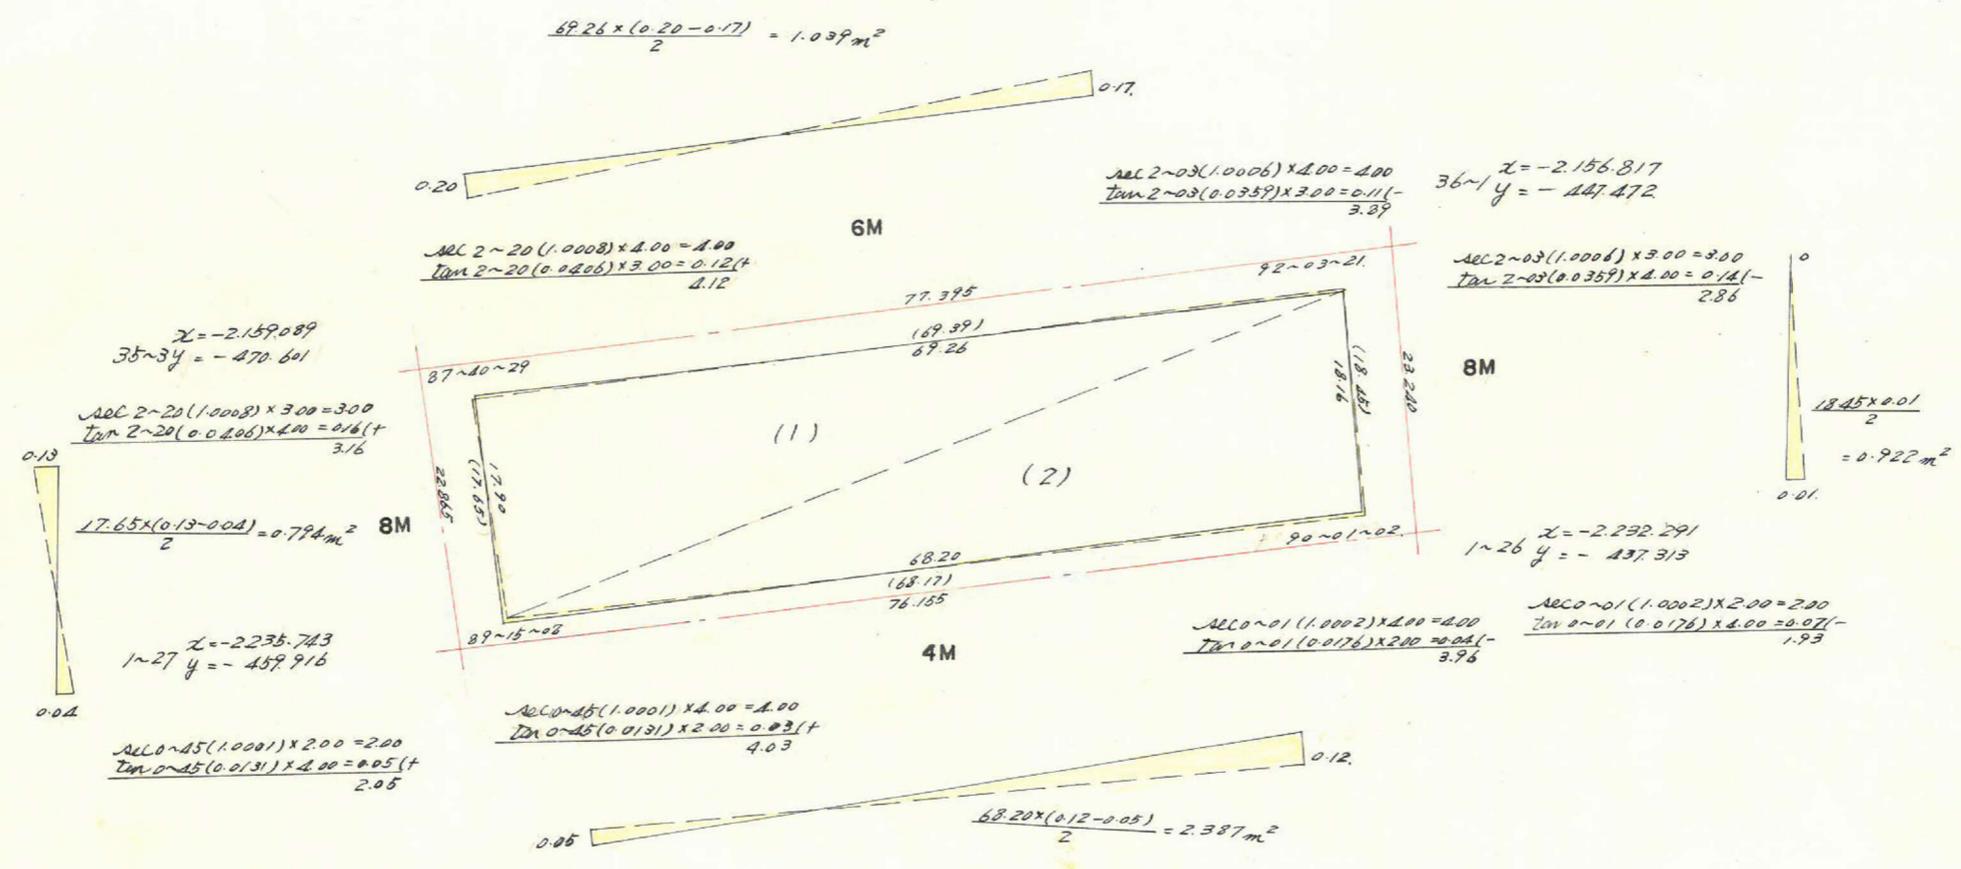

合計面積 $-2.387 - 0.922 + 1.039 - 0.794 = -3.064$
 剥除面積 $611.877 + 628.868 - 3.064 = 1237.68 \text{ m}^2$
 プラット面積 $2.38 + 1.24 + 2.48 + 1.94 = 8.04 \text{ m}^2$
 1229.64 m^2

この図面等は、土地区画整理事業に関する参考資料として提供しています。
 ○図面等は換地処分時のものであり、現在の状況とは異なる場合があります。
 ○図面等によって、境界等が確定されるものではありません。