


トラス-精度 1/39800

合計面積 = 40149.046^m²
 剪除面積 = 2.603 + 13.474 = 16.077^m²
 フロット面積 = 40132.97^m²
 割込面積 =

(1) x (4)
 - 1188462.248
 + 1268760.339
 + 80298.091
 - 268361.417
 + 188063.325
 - 80298.092
 $\frac{1}{2} = 40149.046\text{m}^2$

	(1)	(2)	(3)	(4)	(1) x (4)	(2) x (3)
	X	X _{n-1} - X _{n+1}	Y	Y _{n-1} - Y _{n+1}		
A	-2431.871	- 158.169	- 523.273	+ 184.958	-449793.996	+ 82765.567
A'	-2432.010	+ 166.580	- 523.405	+ 107.797	- 262163.382	- 87188.805
B	-2598.451	+ 241.369	- 631.070	- 3.542	+ 9203.713	- 152320.735
C	-2673.379	+ 55.499	- 519.863	- 268.181	+ 716949.454	- 28851.877
D	-2653.950	- 53.168	- 362.889	- 170.512	+ 452530.322	+ 19294.082
D ₁	-2670.211	- 37.443	- 349.351	- 15.028	+ 39376.531	+ 13080.750
D ₂	-2616.507	- 7.412	- 347.861	- 2.975	+ 7784.108	+ 2578.346
D ₃	-2612.799	- 6.491	- 348.376	- 2.601	+ 6795.890	+ 2248.327
D ₄	-2610.016	- 5.578	- 345.280	- 2.152	+ 5616.754	+ 1925.860
D ₅	-2607.221	- 5.603	- 344.224	- 2.134	+ 5563.810	+ 1928.687
D ₆	-2604.413	- 5.629	- 343.126	- 2.100	+ 5469.267	+ 1931.456
D ₇	-2601.592	- 5.657	- 342.124	- 1.974	+ 5135.543	+ 1935.396
D ₈	-2598.756	- 5.686	- 341.152	- 1.903	+ 4945.433	+ 1939.790
D ₉	-2595.906	- 5.708	- 340.221	- 1.845	+ 4789.447	+ 1941.981
D ₁₀	-2593.048	- 5.727	- 339.307	- 1.774	+ 4600.067	+ 1943.211
D ₁₁	-2590.179	- 161.177	- 338.447	+ 183.966	- 476504.870	+ 54549.872
					-1188462.248	- 268361.417
					+1268760.339	+ 188063.325
					+ 80298.091	- 80298.092

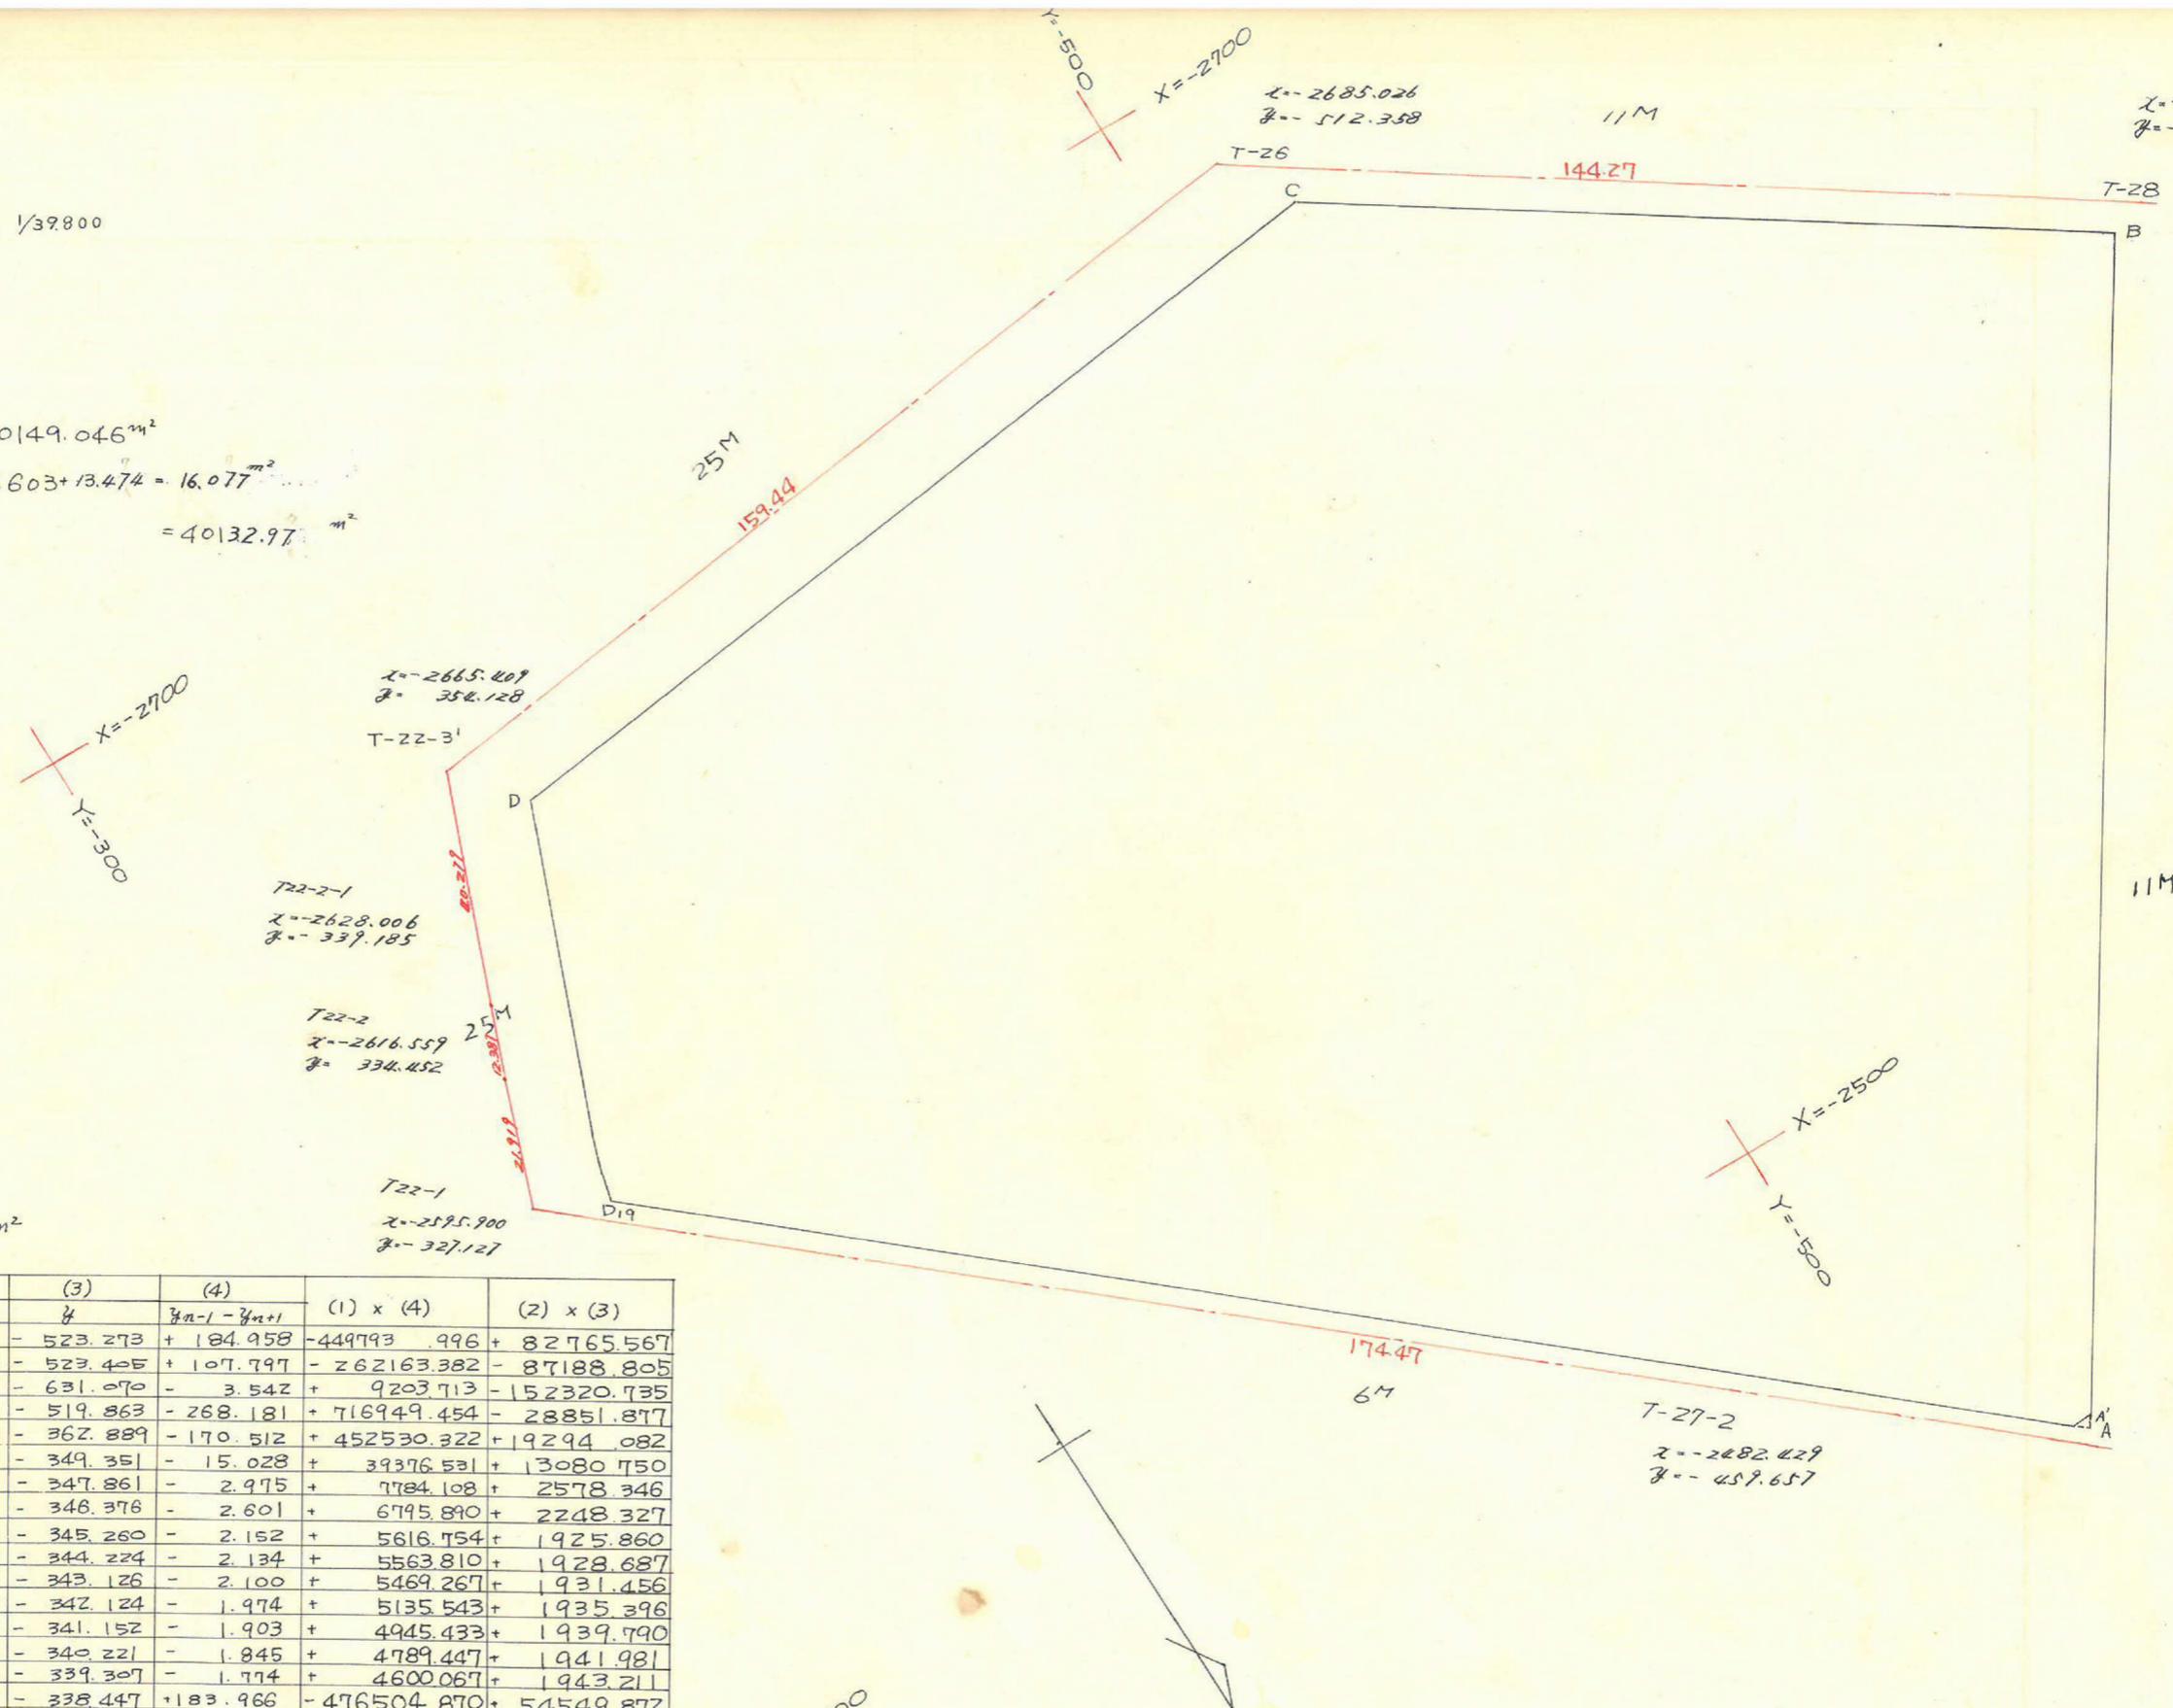


この図面等は、土地区画整理事業に関する参考資料として提供しています。
 ○図面等は換地処分時のものであり、現在の状況とは異なる場合があります。
 ○図面等によって、境界等が確定されるものではありません。

課長	係長	測量士	係

確定面積平面図 $S = \frac{1}{1200}$

ブロック番号 宇宿 97 号

新地名 町 丁目
年 月 日

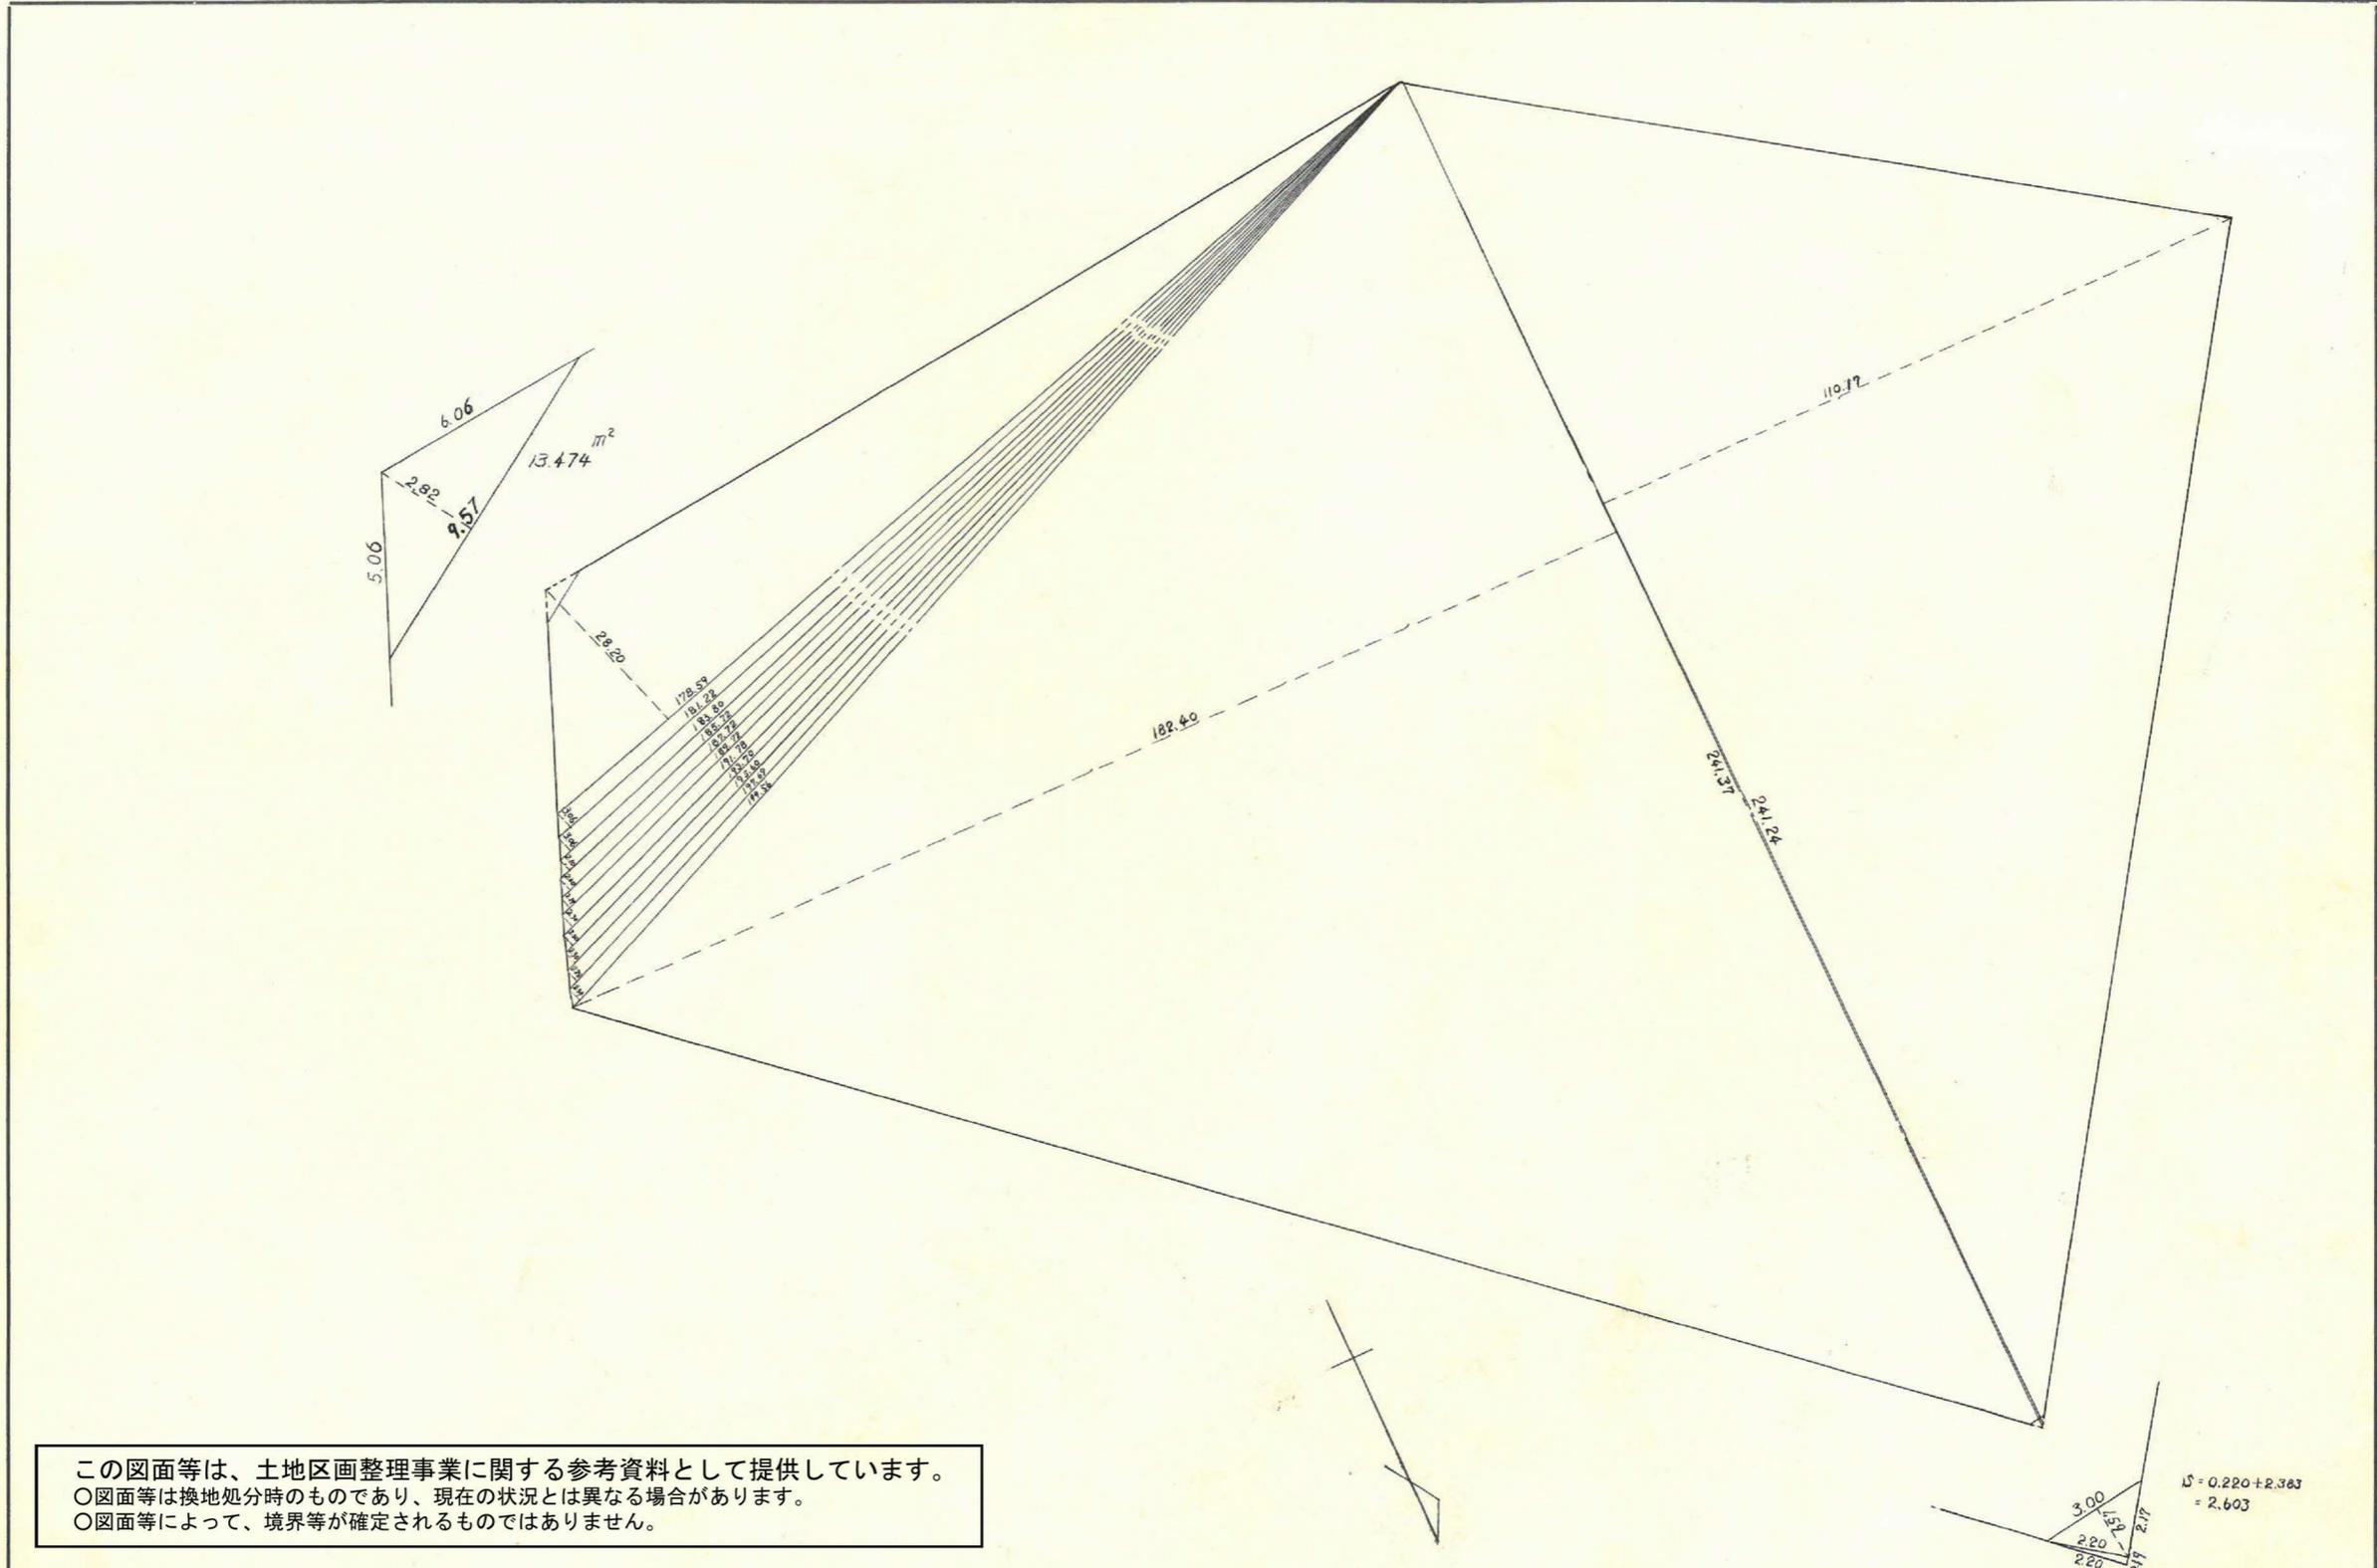

この図面等は、土地区画整理事業に関する参考資料として提供しています。
 ○図面等は換地処分時のものであり、現在の状況とは異なる場合があります。
 ○図面等によって、境界等が確定されるものではありません。